


# PB-5 szt.1

20.06.2012  
 12608X1000  
 mgr inż. Krzysztof Walczak  
 upr. do projektowania bez ograniczeń  
 w specjalności konstrukcyjno-budowlanej  
 Nr ZAP/0075/POOK/04

2HE NR9

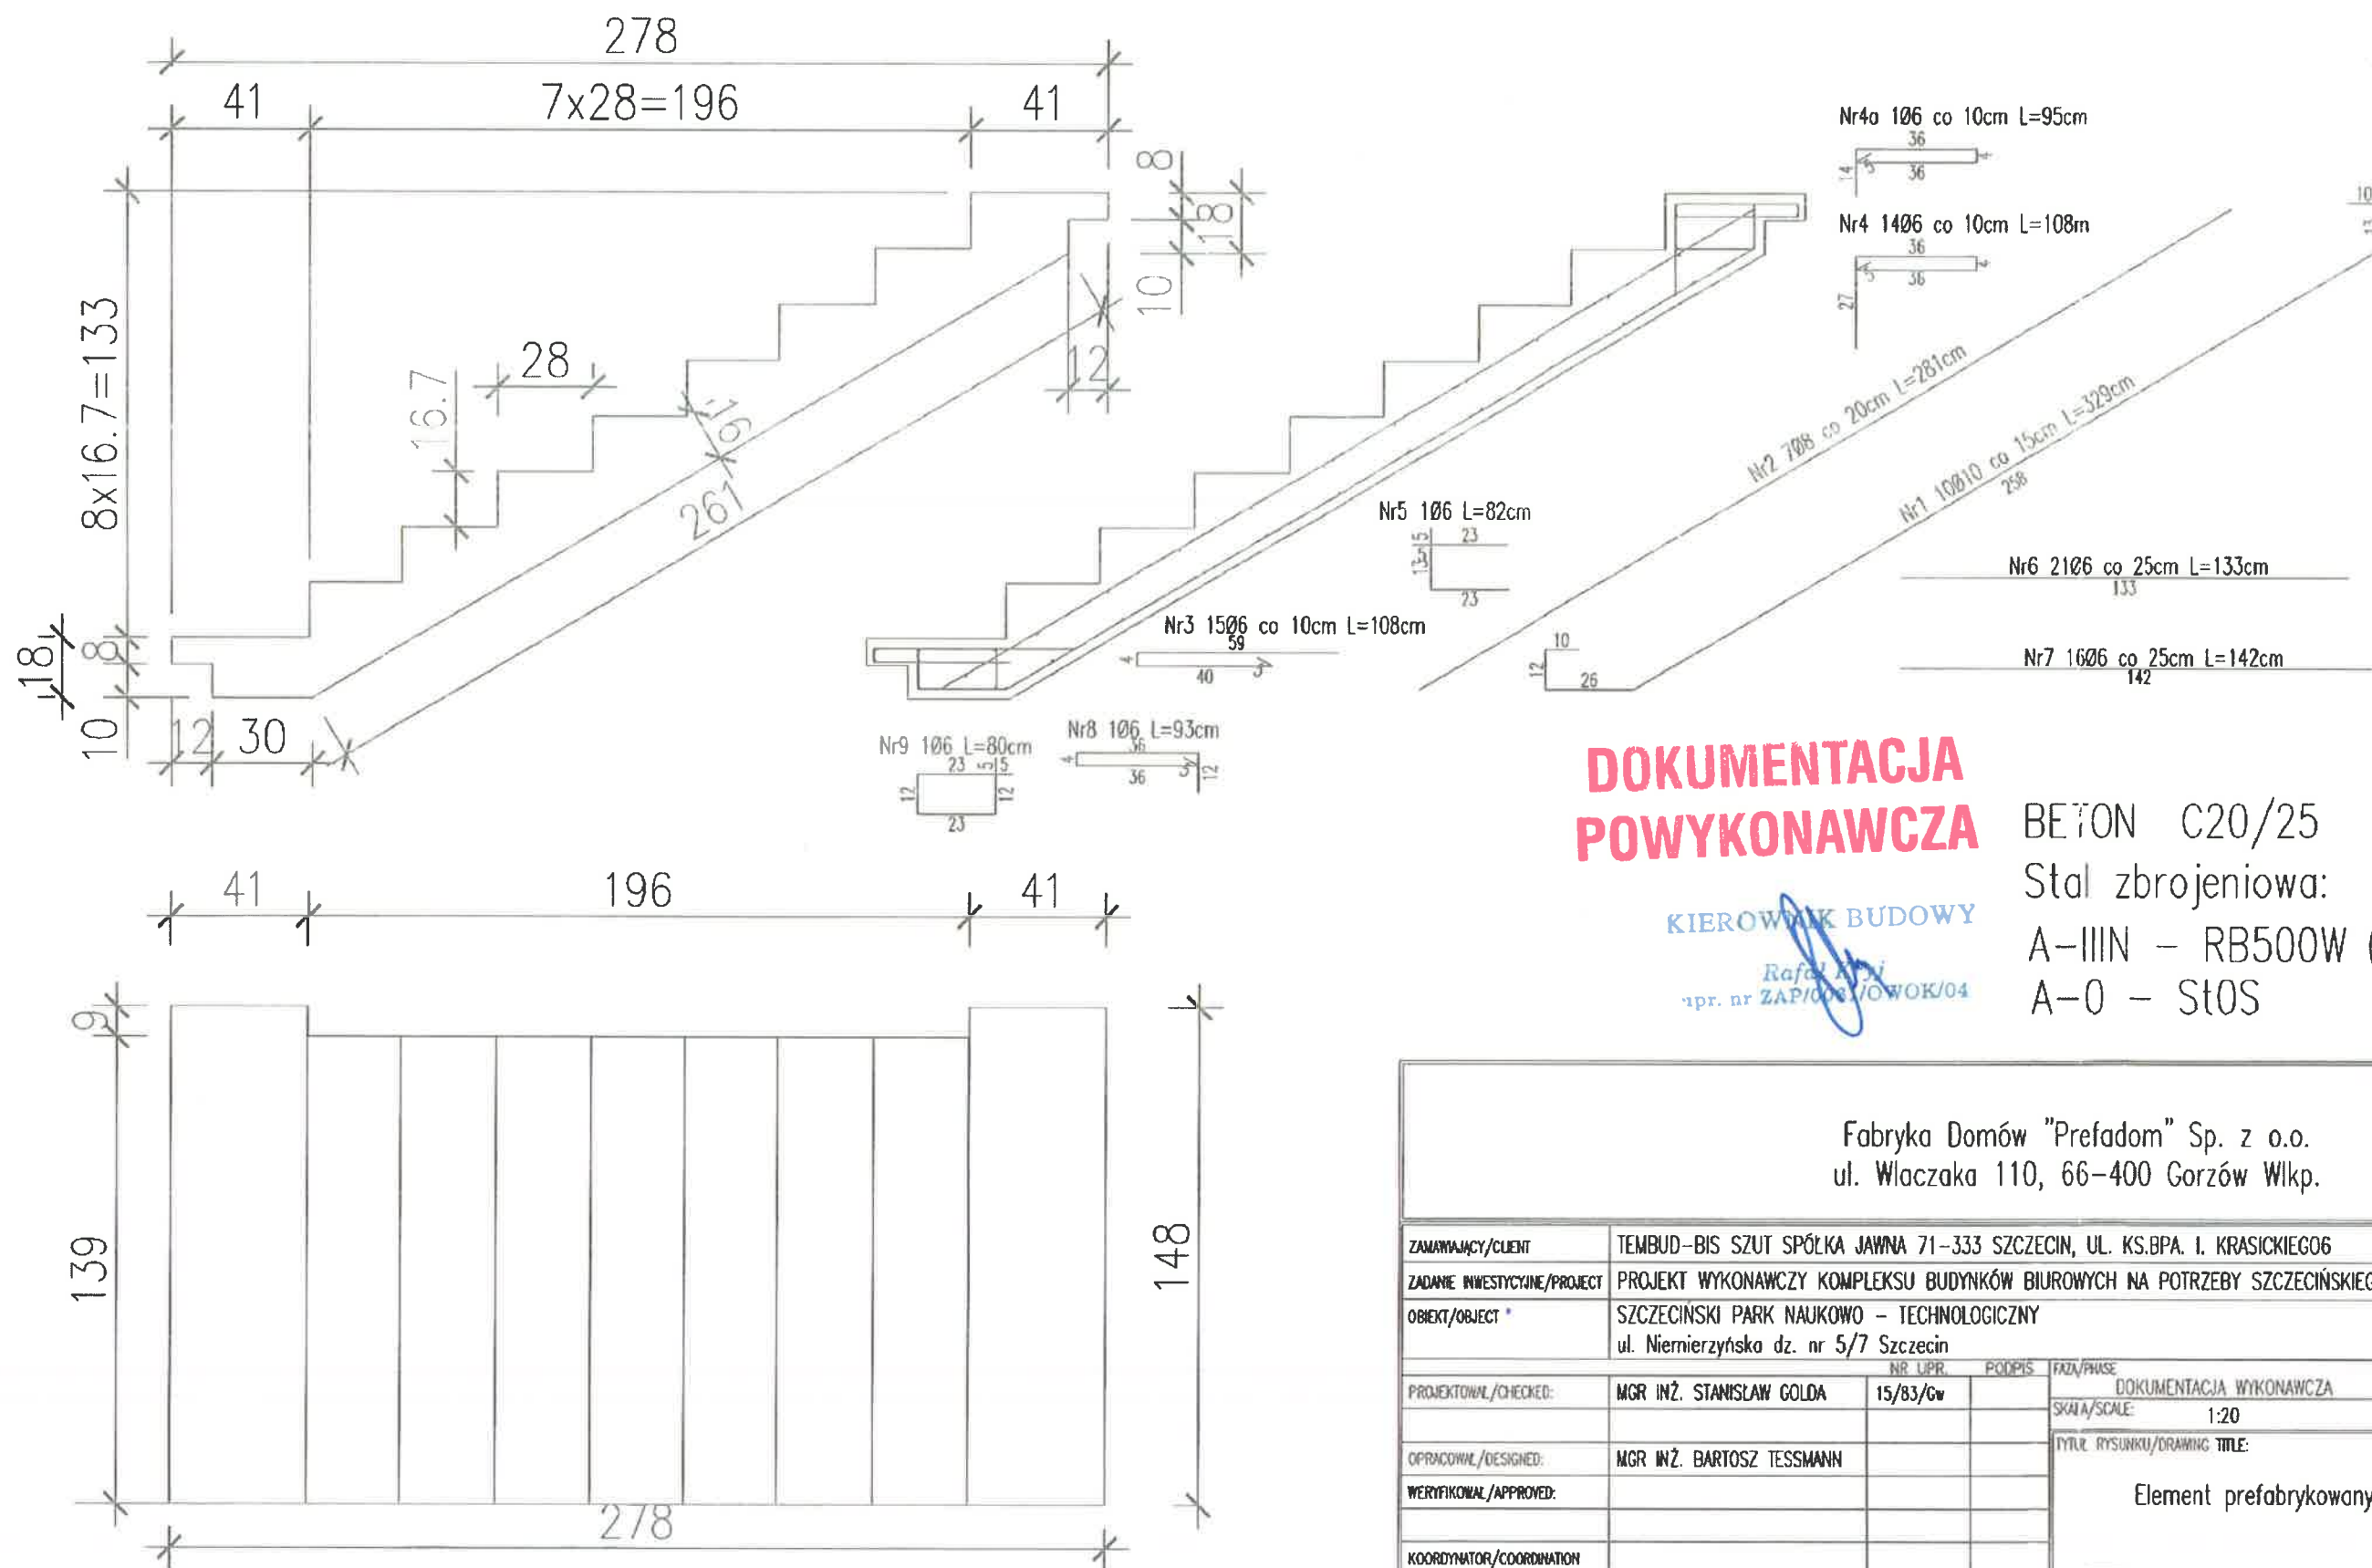

## DOKUMENTACJA POWYKONAWCZA

KIEROWNIK BUDOWY  
 Rafał  
 1pr. nr ZAP/0075/POOK/04

BETON C20/25  
 Stal zbrojeniowa:  
 A-IIIIN - RB500W (lub BSt500S)  
 A-0 - St0S

Fabryka Domów "Prefadom" Sp. z o.o.  
 ul. Właczaka 110, 66-400 Gorzów Wlkp.

Fabryka Domów "Prefadom" Sp. z o.o. ul. Wlaczaka 110, 66-400 Gorzów Wlkp.					
ZAMAWIAJĄCY/CLIENT		TEMBUD-BIS SZUT SPÓŁKA JAWNA 71-333 SZCZECIN, UL. KS.BPA. I. KRASICKIEGO6			
ZADANIE INWESTYCYJNE/PROJECT		PROJEKT WYKONAWCZY KOMPLEKSU BUDYNKÓW BIUROWYCH NA POTRZEBY SZCZECIŃSKIEGO PARKU NAUKOWO-TECHNICZNEGO			
OBIEKT/OBJECT *		SZCZECIŃSKI PARK NAUKOWO - TECHNOLOGICZNY ul. Niemierzyńska dz. nr 5/7 Szczecin			
PROJEKTOWAŁ/CHECKED:		MGR INŻ. STANISŁAW GOLDA	15/83/Gw	NR UPR	PODPIS
OPRACOWAŁ/DESIGNED:		MGR INŻ. BARTOSZ TESSMANN			
WERYFIKOWAŁ/APPROVED:					
KOORDYNATOR/COORDINATION					
NUMER PROJEKTU/JOB NUMBER					
FAZA/PHASE	NR UMOWY/ORDER No.	OBIEKT/OBJECT	BRANŻA/BRANCH		
DW	—	A	K		
NUMER RYSUNKU/DRAWING NUMBER:					REWIZJA/REVISION
155/kw					A