

**DOKUMENTACJA
POWYKONAWCZA**


**WYKONANO ZGODNIE
Z PROJEKTEM
NANIESIONYMI ZMIANAMI**

KIEROWNIK BUDOWY

Rafał Wójcik
upr. nr ZAP/0081/CWOK/04

WYKAZ ZBROJENIA 79

BETON C20/25 (B25)
Stal zbrojeniowa:
A-IIIIN - RB500W (lub BSt500S) (oznaczono: "# średnica pręta")
grubość otulenia: $c_{\text{min}} = 3,0\text{cm}$ - podciąg, wieńce

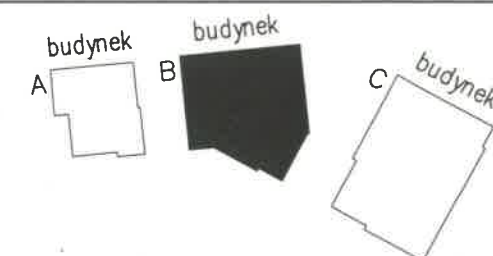

portal | pracownia projektowa
profesjonalnie zmieniamy marzenia w rzeczywistość

Portal Sp. z o.o. Spółka Komandytowa
02-641 Warszawa, ul. Lekarska 8, tel./fax 022 8251432, portal@pp-portal.pl
71-604 Szczecin, ul. Szarotki 9, tel: 695 15 15 42,
091 81 22 199, biuro@pp-portal.pl
www.pp-portal.pl

**PRACOWNIA PROJEKTOWA
KONSTRUKTOR S.C.**
Krzysztof Walczak, Artur Urbański

ul. Królowej Korony Polskiej 24 / 203A
70-486 Szczecin
tel. 509-644-117

PROJEKTOWAŁ

mgr inż. Krzysztof Walczak
upr. nr ZAP/0075/POOK/04
spec. konstr. bez ogr.

OPRACOWAŁ

mgr inż. Anna Kozłowska
mgr inż. Agnieszka Kamińska
mgr inż. Anna Kłosowska

SPRAWDZIŁ

inż. Artur Urbański
upr. nr ZAP/0074/POOK/04
spec. konstr. bez ogr.

temat: PROJEKT WYKONAWCZY
KOMPLEKSU BUDYNKÓW BIUROWYCH
NA POTRZEBY SZCZECIŃSKIEGO PARKU
NAUKOWO - TECHNOLOGICZNEGO PRZY
UL. NIEMIERZYŃSKIEJ W SZCZECINIE

adres: Szczecin, ul. Niemierzyńska, dz. nr 5/7

inwestor: Szczeciński Park Naukowo - Technologiczny,
ul. Kolumba, Szczecin

rysunek: budynek "B"
PODCIĄG PŻ-B.1

faza:	P.W.	branża:	KONSTRUKCJA
skala:	1:50	miejsce i data:	V 2012 Szczecin VII.2010
		Nr rys:	143 /KW