


PB-2 szt.1

mgr inż. Krzysztof Walczak
upr. do projektowania bez ograniczeń
w specjalności konstrukcyjno-budowlanej
Nr ZAP/0075/POOK/04

K. Walczak

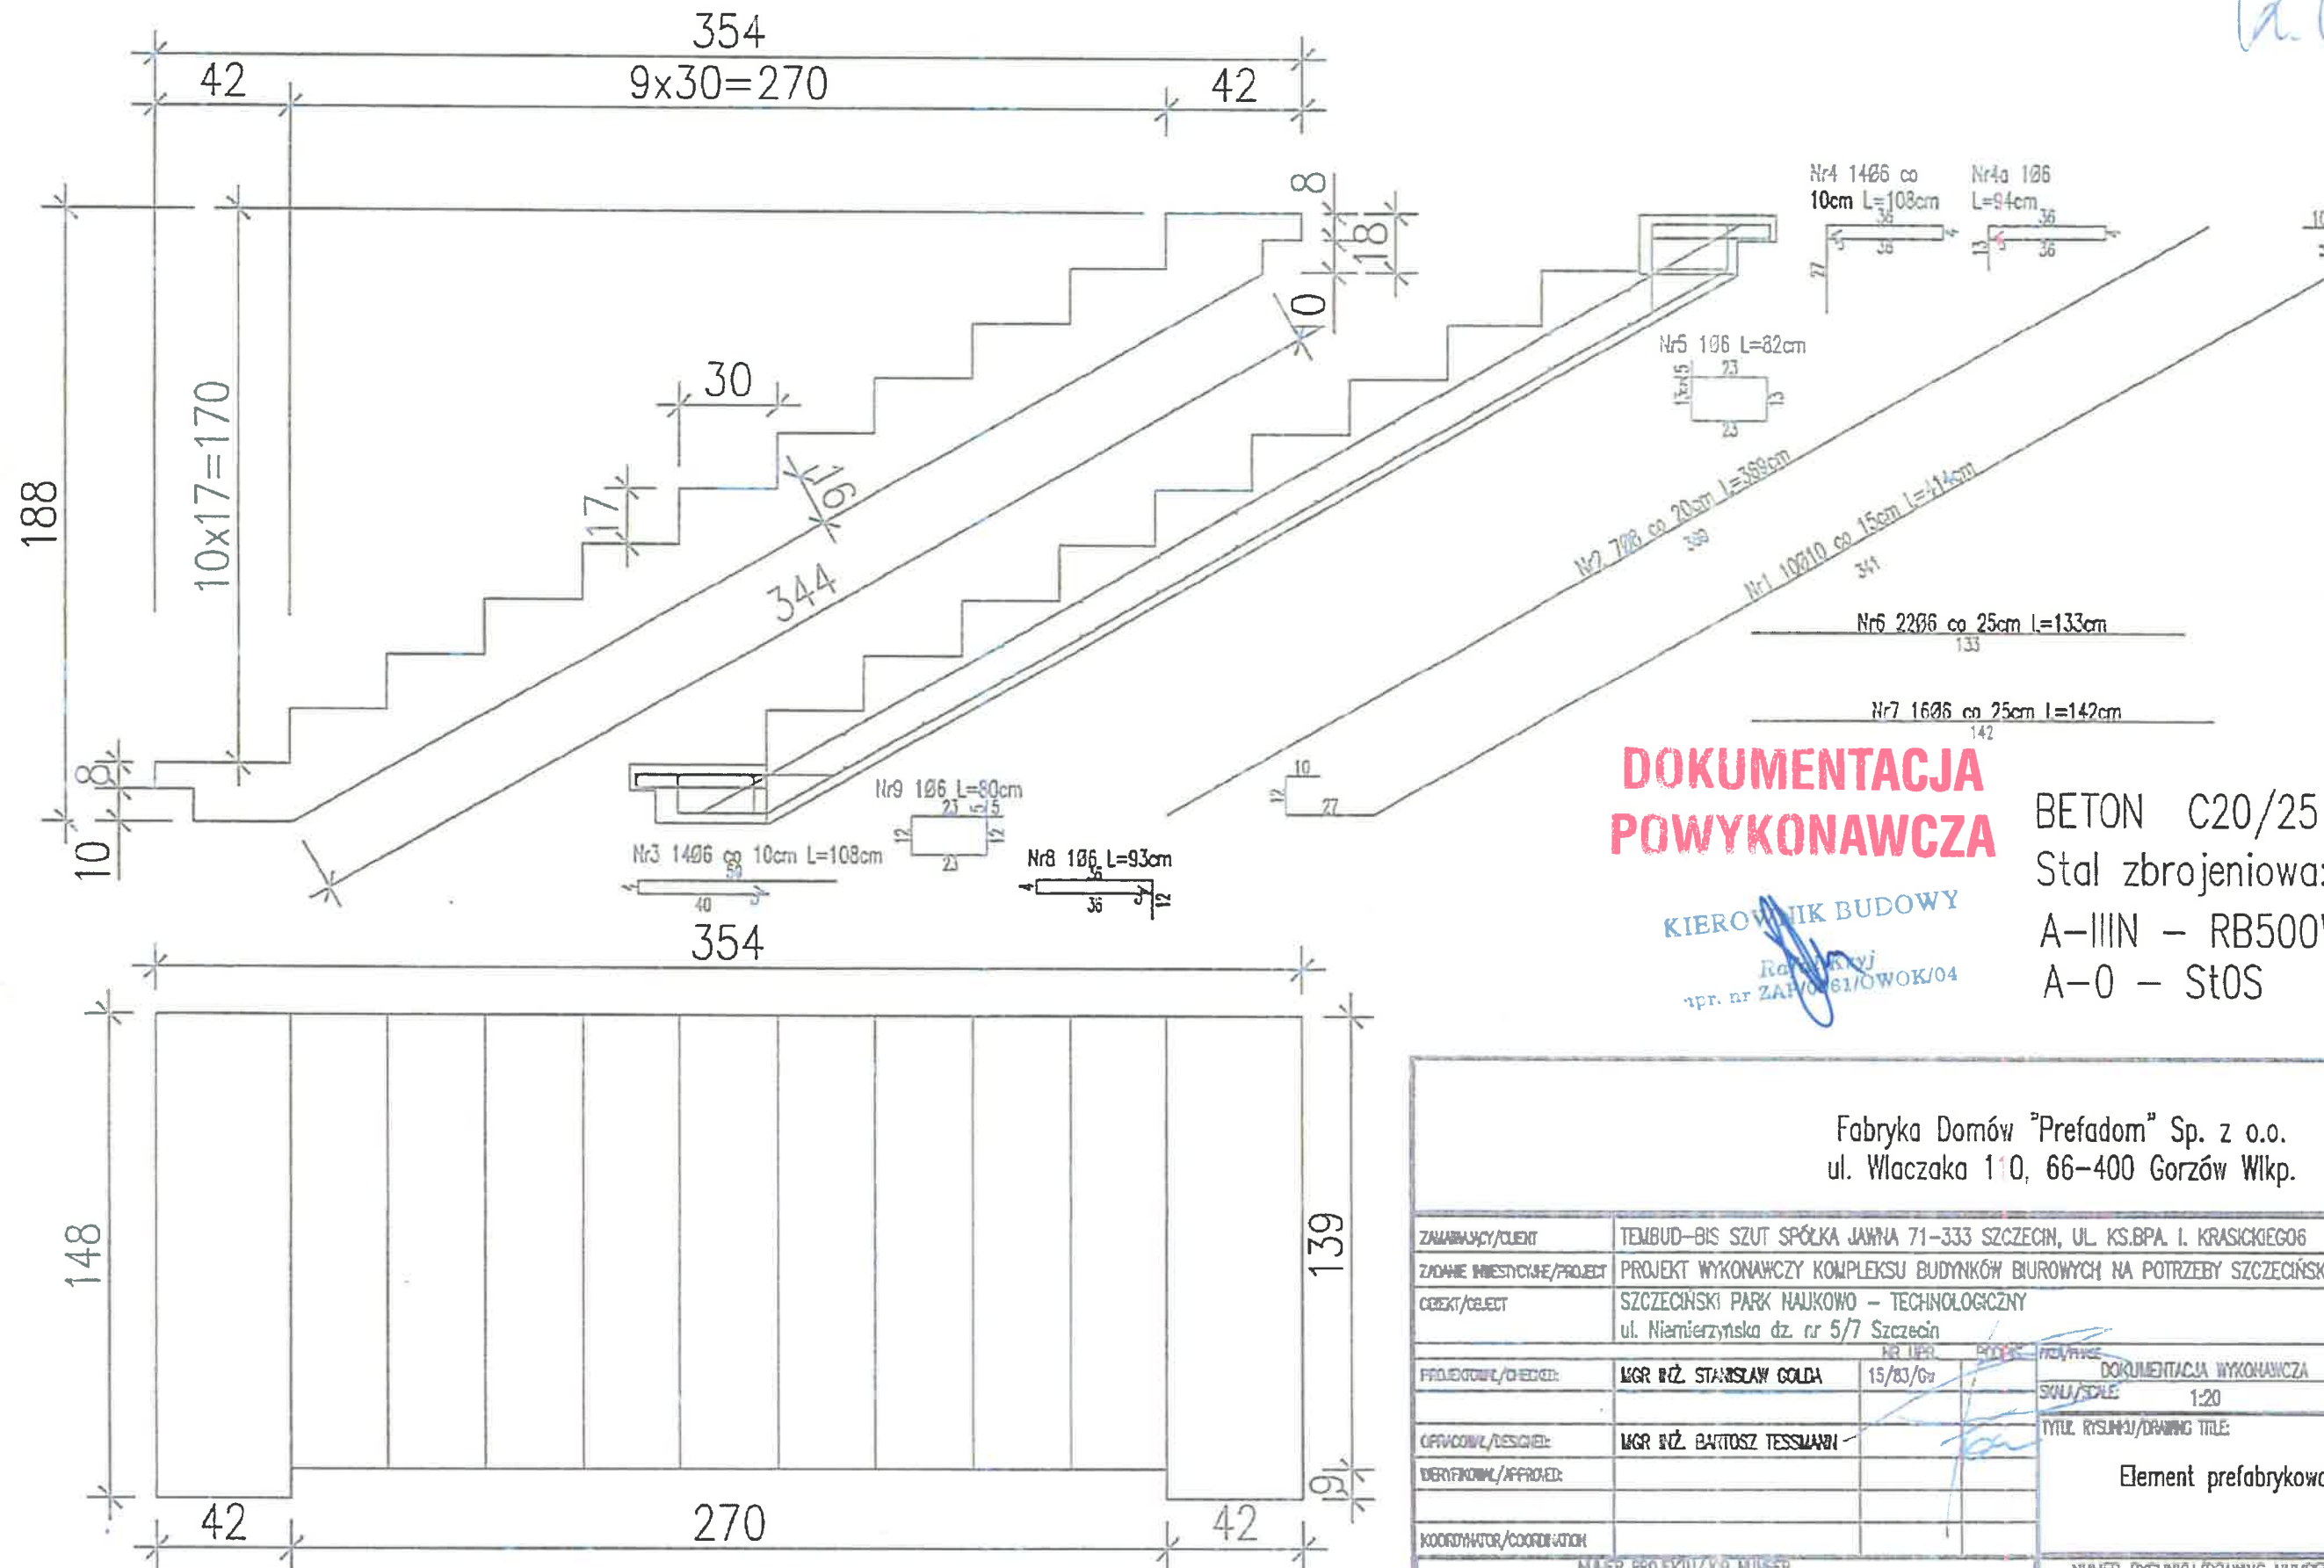

**DOKUMENTACJA
POWYKONAWCZA**

KIEROWNIK BUDOWY
Rafał Koj
upr. nr ZAP/061/OWOK/04

BETON C20/25
Stal zbrojeniowa:
A-IIIIN - RB500W (lub BSt500S)
A-0 - St0S

Fabryka Domów "Prefadom" Sp. z o.o.
ul. Właczaka 110, 66-400 Gorzów Wlkp.

ZAMAWIĄCY/CLIENT	TEMBUD-BIS SZUT SPÓŁKA JAWNA 71-333 SZCZECIN, UL. KS.BPA. I. KRASICKIEGO6
ZADANIE INWESTYCYJNE/PROJECT	PROJEKT WYKONAWCZY KOMPLEKSU BUDYNKÓW BIUROWYCH NA POTRZEBY SZCZECIŃSKIEGO PARKU NAUKOWO-TECHNICZNEGO
OBJEKT/OBJECT	SZCZECIŃSKI PARK NAUKOWO - TECHNOLOGICZNY ul. Niemierzyńska dz. nr 5/7 Szczecin
PROJEKTOWAŁ/DRAWN	MGR INŻ. STANISŁAW GOLDA 15/83/Gu
OPRACOWAŁ/DESIGNED	MGR INŻ. BARTOSZ TESSMANN
WERYFIKOWAŁ/APPRISED	
KOORDYNATOR/COORDINATION	
FAZA/PHASE	DW
NR UMOWY/ORDER NO.	-
OBJEKT/OBJECT	B
BRANŻA/BRANCH	K
NUMER RYSUNKU/DRAWING NUMBER	157/kw
REWIZJA/REVISION	A