


PB-1 szt.1

02600N0000
mgr inż. Krzysztof Walczak
upr. do projektowania bez ograniczeń
w specjalności konstrukcyjno-budowlanej
Nr ZAP/0075/POOK/04
K. Walczak

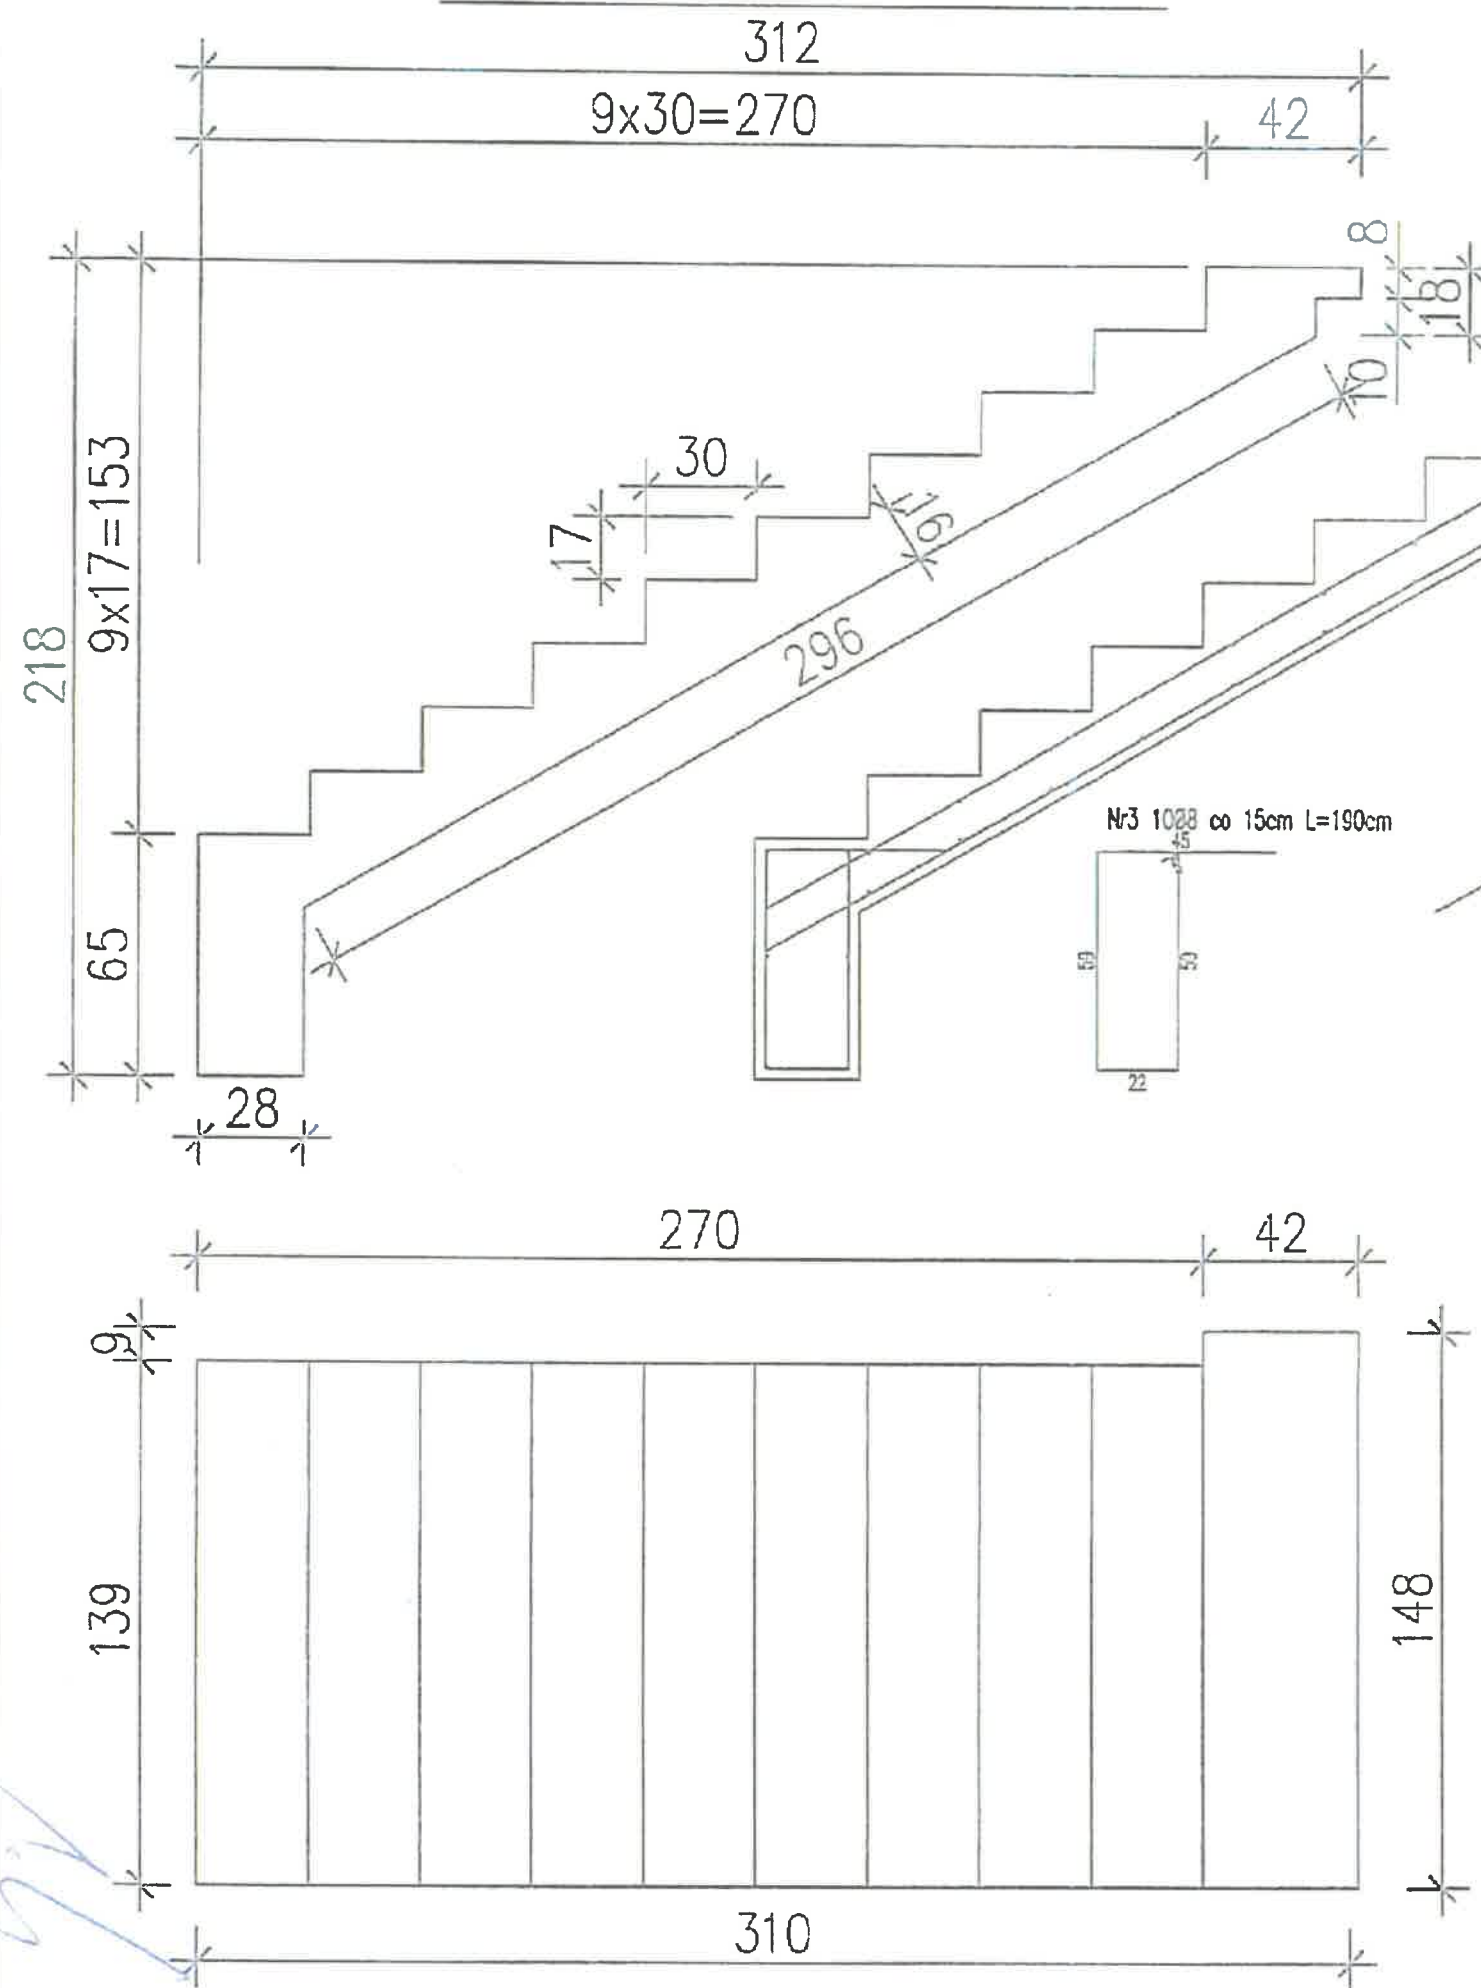

DOKUMENTACJA POWYKONAWCZA

KIEROWNIK BUDOWY
Rafał
upr. nr ZAP/0075/POOK/04

BETON C20/25
Stal zbrojeniowa:
A-IIIIN – RB500W (lub BSt500S)
A-0 – St0S

Fabryka Domów "Prefadom" Sp. z o.o.
ul. Właczaka 110, 66-400 Gorzów Wlkp.

Fabryka Domów "Prefadom" Sp. z o.o. ul. Właczaka 110, 66-400 Gorzów Wlkp.			
ZAMAWIĄCY/CLIENT		TEMBUD-BIS SZUT SPÓŁKA JAWNA 71-333 SZCZECIN, UL. KS.BPA. I. KRASIŃSKIEGO6	
ZADANIE INWESTYCYJNE/PROJECT		PROJEKT WYKONAWCZY KOMPLEKSU BUDYNKÓW BIUROWYCH NA POTRZEBY SZCZECIŃSKIEGO PARKU NAUKOWO-TECHNICZNEGO	
OBJEKT/OBJECT		SZCZECIŃSKI PARK NAUKOWO - TECHNOLOGICZNY ul. Niemierzyńska dz. nr 5/7 Szczecin	
PROJEKTOWAŁ/CHECKED:		MGR INŻ. STANISŁAW GOLDA 15/83/Cu	WSZELKIE PRAWA ZASTRZEŻONE ALL RIGHTS RESERVED
OPRACOWAŁ/DESIGNED:		MGR INŻ. BARTOSZ TESSMANN	DOKUMENTACJA WYKONAWCZA
WERYFIKOWAŁ/APPROVED:			SOKŁA/SCALE: 1:20
KOORDYNATOR/COORDINATION			CAD/DATE: 2012-04-23
FAZA/PHASE		TYTUŁ RYSUNKU/DRAWING TITLE:	
NR UMOWY/ORDER No.		Element prefabrykowany PB-1 klatka B-2	
OBJEKT/OBJECT		NUMER RYSUNKU/DRAWING NUMBER:	
ETAPY/STAGES		REWIZJA/REVISION	
DW		158/kw	
-		A	
B			
K			

Element prefabrykowany PB-1 klatka B-2