


PB-2 szt.1

02695K0000
mgr inż. Krzysztof Walczak
upr. do projektowania bez ograniczeń
w specjalności konstrukcyjno-budowlanej
Nr ZAP/0075/POOK/04
K. Walczak

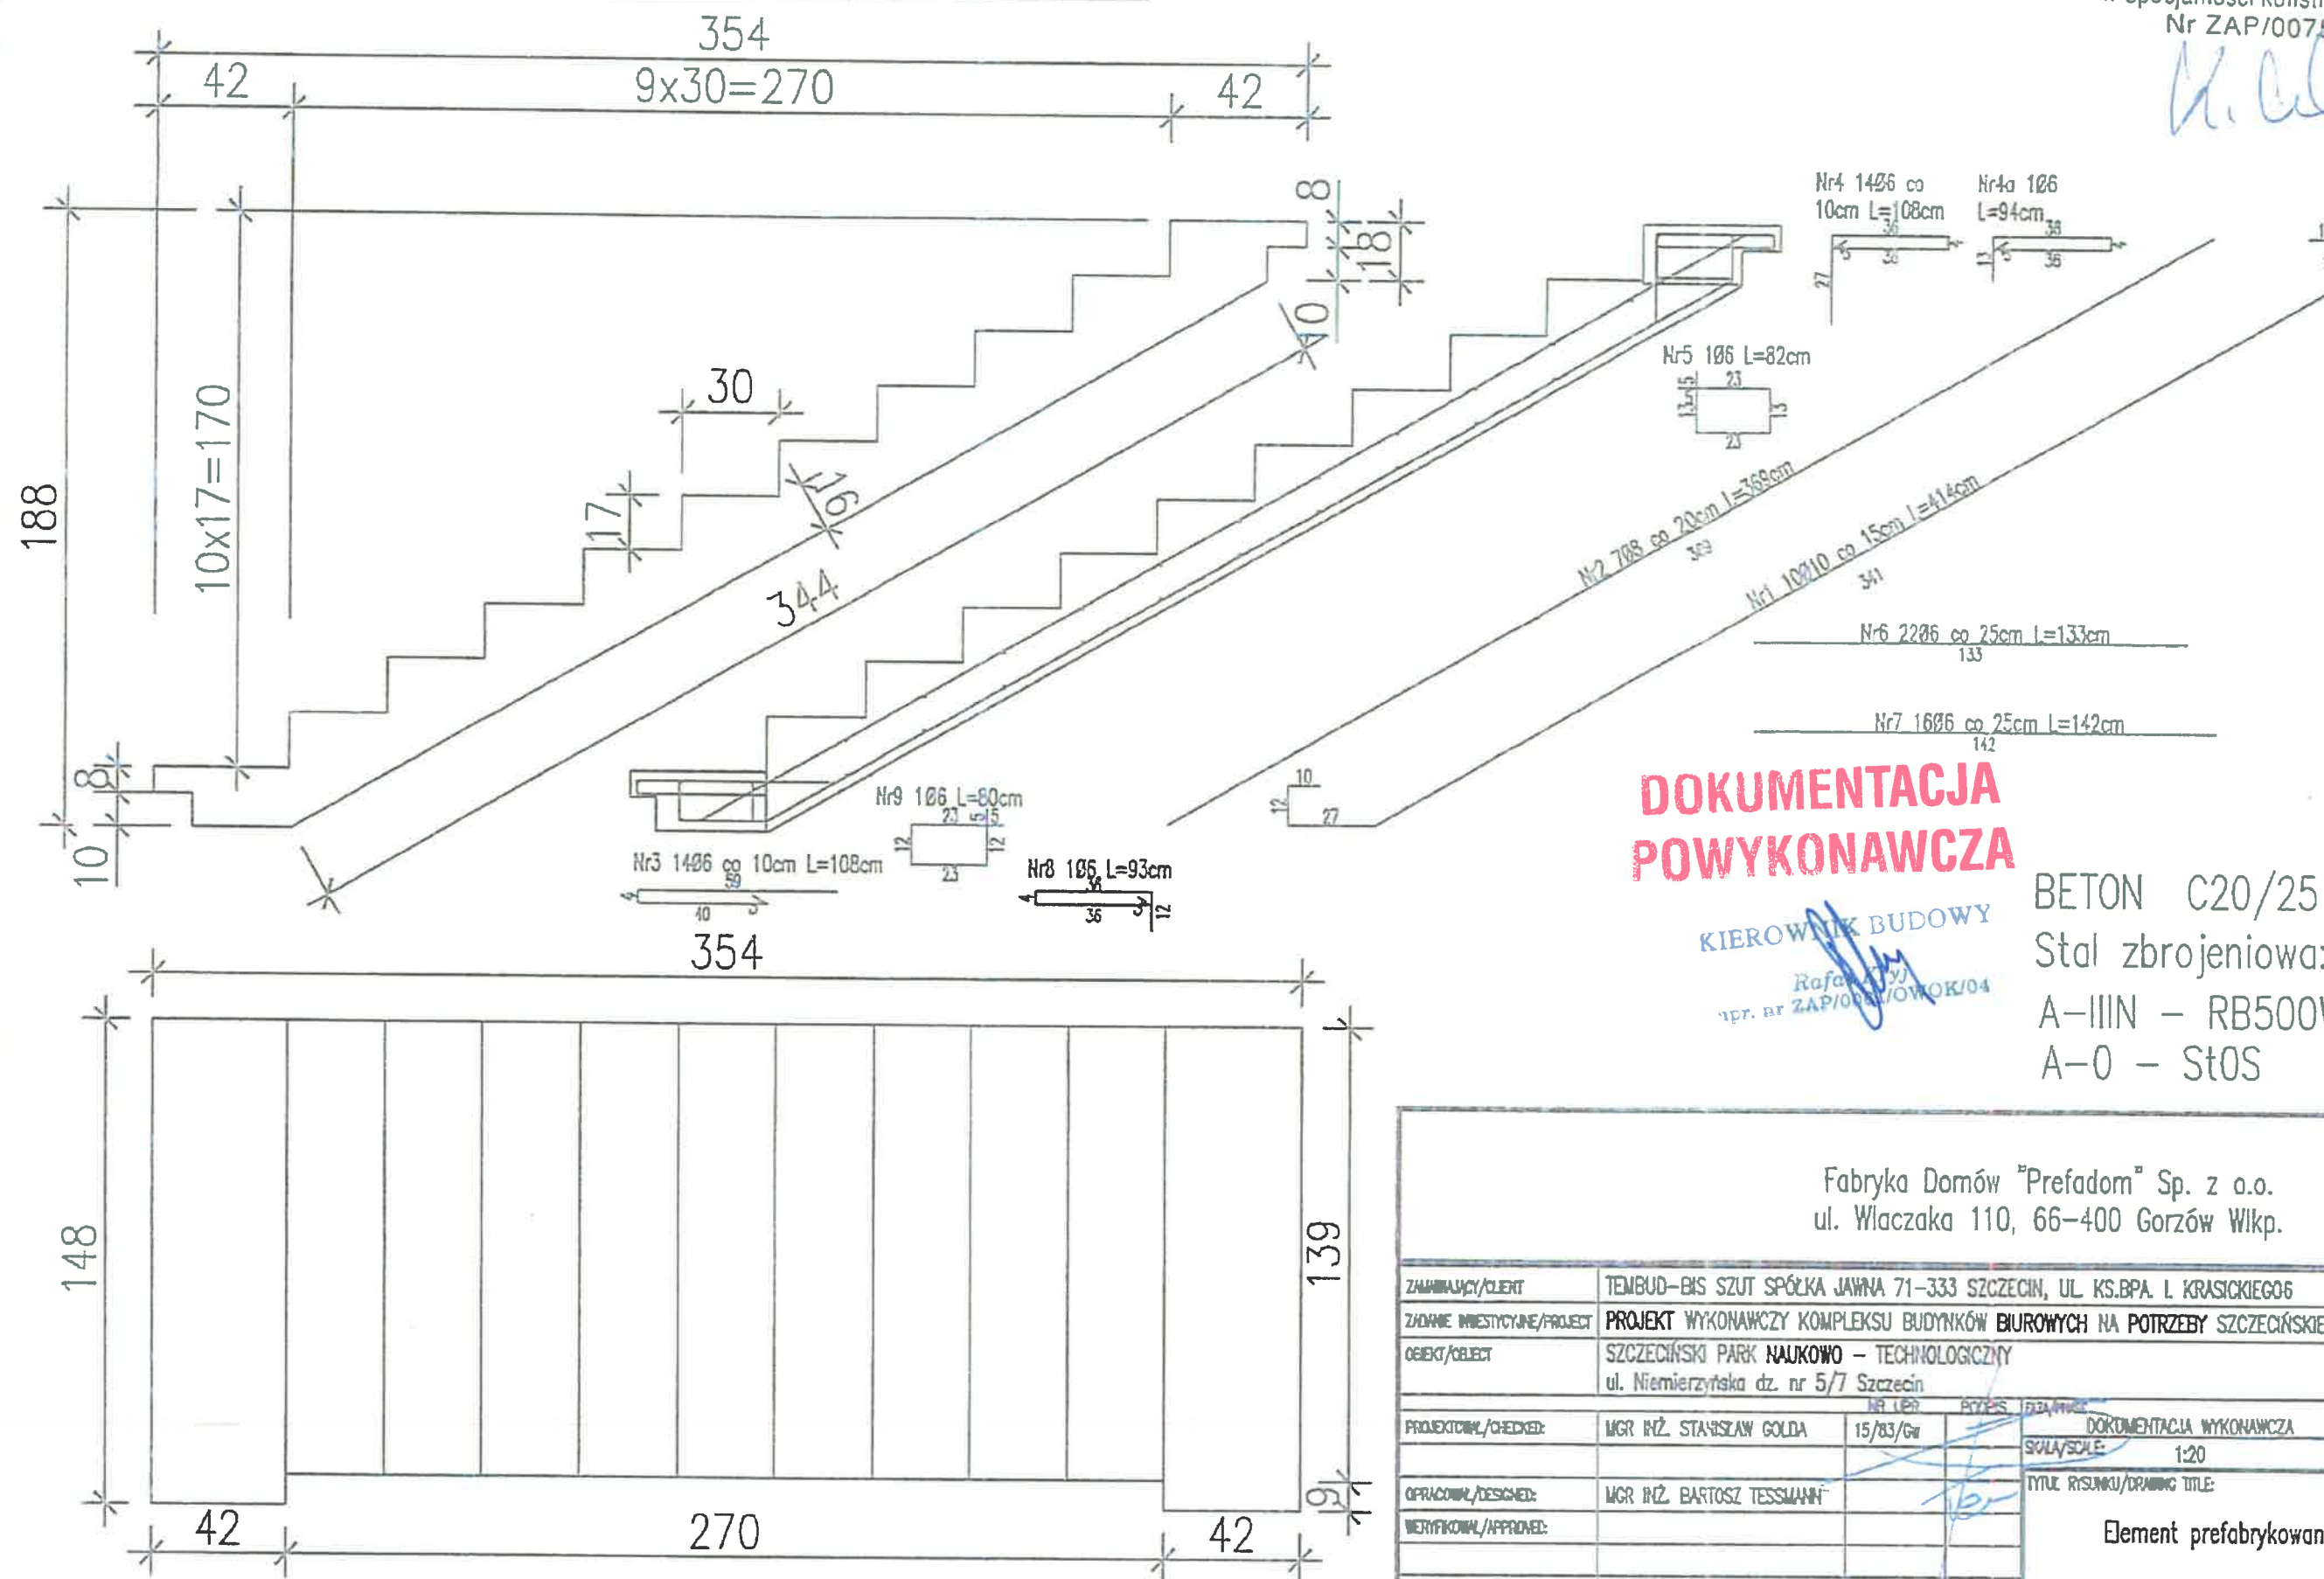

**DOKUMENTACJA
POWYKONAWCZA**

KIEROWNIK BUDOWY
Rafał Gajda
upr. nr ZAP/0081/POOK/04

BETON C20/25
Stal zbrojeniowa:
A-IIIIN – RB500W (lub BSt500S)
A-0 – St0S

Fabryka Domów "Prefadom" Sp. z o.o.
ul. Właczaka 110, 66-400 Gorzów Wlkp.

Fabryka Domów "Prefadom" Sp. z o.o. ul. Właczaka 110, 66-400 Gorzów Wlkp.					
ZAMAWIAJĄCY/CLIENT		TEMBUD-BIS SZUT SPÓŁKA JAWNA 71-333 SZCZECIN, UL. KS.BPA. I. KRASICKIEGO6			
ZADANIE INWESTYCYJNE/PROJECT		PROJEKT WYKONAWCZY KOMPLEKSU BUDYNKÓW BIUROWYCH NA POTRZEBY SZCZECIŃSKIEGO PARKU NAUKOWO-TECHNICZNEGO			
OBIEKT/OBJECT		SZCZECIŃSKI PARK NAUKOWO - TECHNOLOGICZNY ul. Niemierzyńska dz. nr 5/7 Szczecin			
PROJEKTOWAŁ/CHECKED:		MGR INŻ. STANISŁAW GOLDA	15/83/Gw	DOKUMENTACJA WYKONAWCZA	WSZELKIE PRAWA ZASTRZEŻONE ALL RIGHTS RESERVED
				SKALA/SCALE: 1:20	DATA/DATE: 2012-04-23
OPRACOWAŁ/DESIGNED:		MGR INŻ. BARTOSZ TESSMANN			
WERYFIKOWAŁ/APPROVED:					
KOORDYNATOR/COORDINATION					
Tytuł rysunku/DRAWING TITLE: Element prefabrykowany PB-2 klatka C-2					
NUMER RYSUNKU/DRAWING NUMBER: 169/kw					
REWIZJA/REVISION: A					
NUMER PROJEKTU/JOB NUMBER					
FAZA/PHASE		NR UMOWY/ORDER No.		OBIEKT/OBJECT	
DW		-		B	
				K	