


PB-1 szt.1

mgr inż. Krzysztof Walczak
upr. do projektowania bez ograniczeń
w specjalności konstrukcyjno-budowlanej
Nr ZAP/0075/POOK/04

K. Walczak

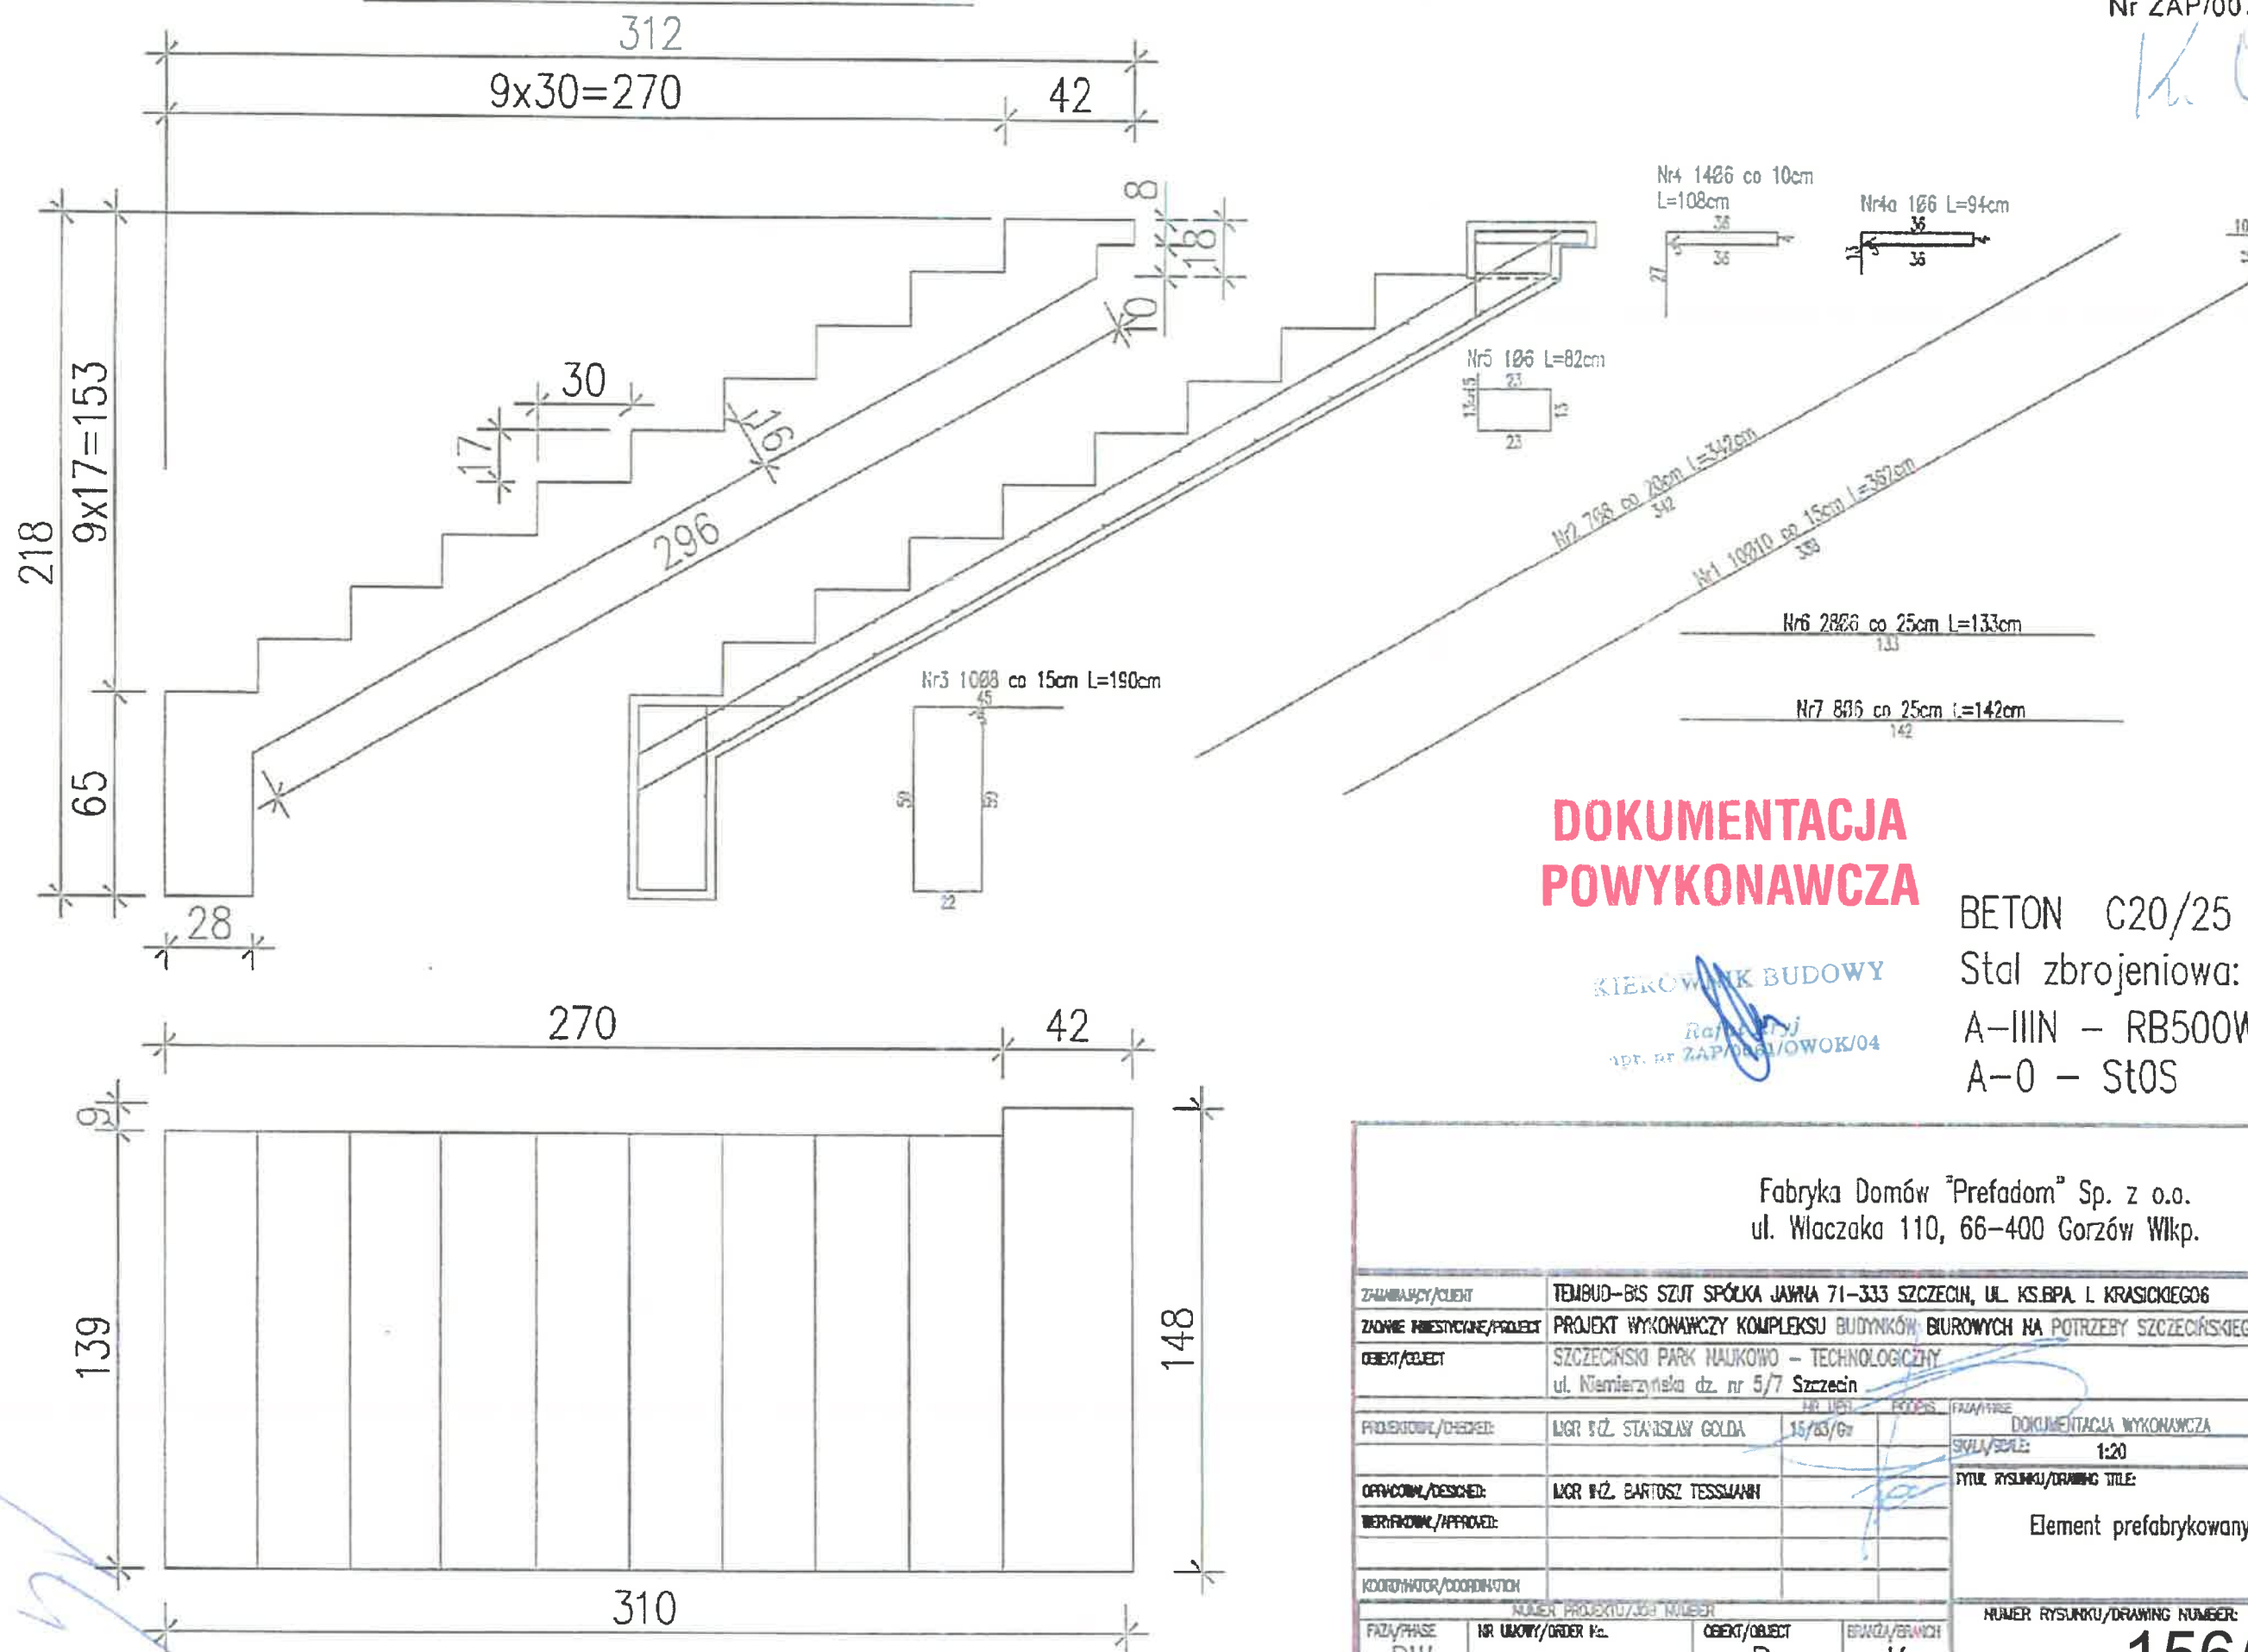

DOKUMENTACJA POWYKONAWCZA

KIEROWNIK BUDOWY
Rafał Piś
upr. nr ZAP/0061/OWOK/04

BETON C20/25
Stal zbrojeniowa:
A-IIIIN – RB500W (lub BSt500S)
A-0 – St0S

Fabryka Domów "Prefadom" Sp. z o.o.
ul. Właczaka 110, 66-400 Gorzów Wlkp.

ZAMIAWICZ/CLIENT	TEMUBUD-BIS SZUT SPÓŁKA JAWNA 71-333 SZCZECIN, UL. KS.BPA. I. KRASICKIEGO6				
ZADANIE INWESTYCYJNE/PROJECT	PROJEKT WYKONAWCZY KOMPLEKSU BUDYNKÓW BIUROWYCH NA POTRZEBY SZCZECIŃSKIEGO PARKU NAUKOWO-TECHNICZNEGO				
OBIEKT/OBJECT	SZCZECIŃSKI PARK NAUKOWO - TECHNOLOGICZNY ul. Niemierzyńska dz. nr 5/7 Szczecin				
PROJEKTOWAŁ/CHECKED:	mgr inż. STANISŁAW GOLDA	15/03/07	REVIS	FAZA/PHASE DOKUMENTACJA WYKONAWCZA	WSZELKIE PRAWA ZASTRZEŻONE ALL RIGHTS RESERVED
				SKALA/SCALE: 1:20	DATA/DATE: 2012-04-23
OPRACOWAŁ/DESIGNED:	mgr inż. BARTOSZ TESSMANN				
WERYFIKOWAŁ/APPROVED:					
KOORDYNATOR/COORDINATION					
NUMER PROJEKTU/NO. NUMBER					
FAZA/PHASE DW.	NR UMOWY/ORDER No. —	OBIEKT/OBJECT B	BRANŻA/BRANCH K	NUMER RYSUNKU/DRAWING NUMBER: 156/kw	
				REWIZJA/REVISION A	