


PB-2 szt.1

*WŁOCHOWICZ*  
mgr inż. Krzysztof Walczak  
upr. do projektowania bez ograniczeń  
w specjalności konstrukcyjno-budowlanej  
Nr ZAP/0075/POOK/04  
*Włochowicz*

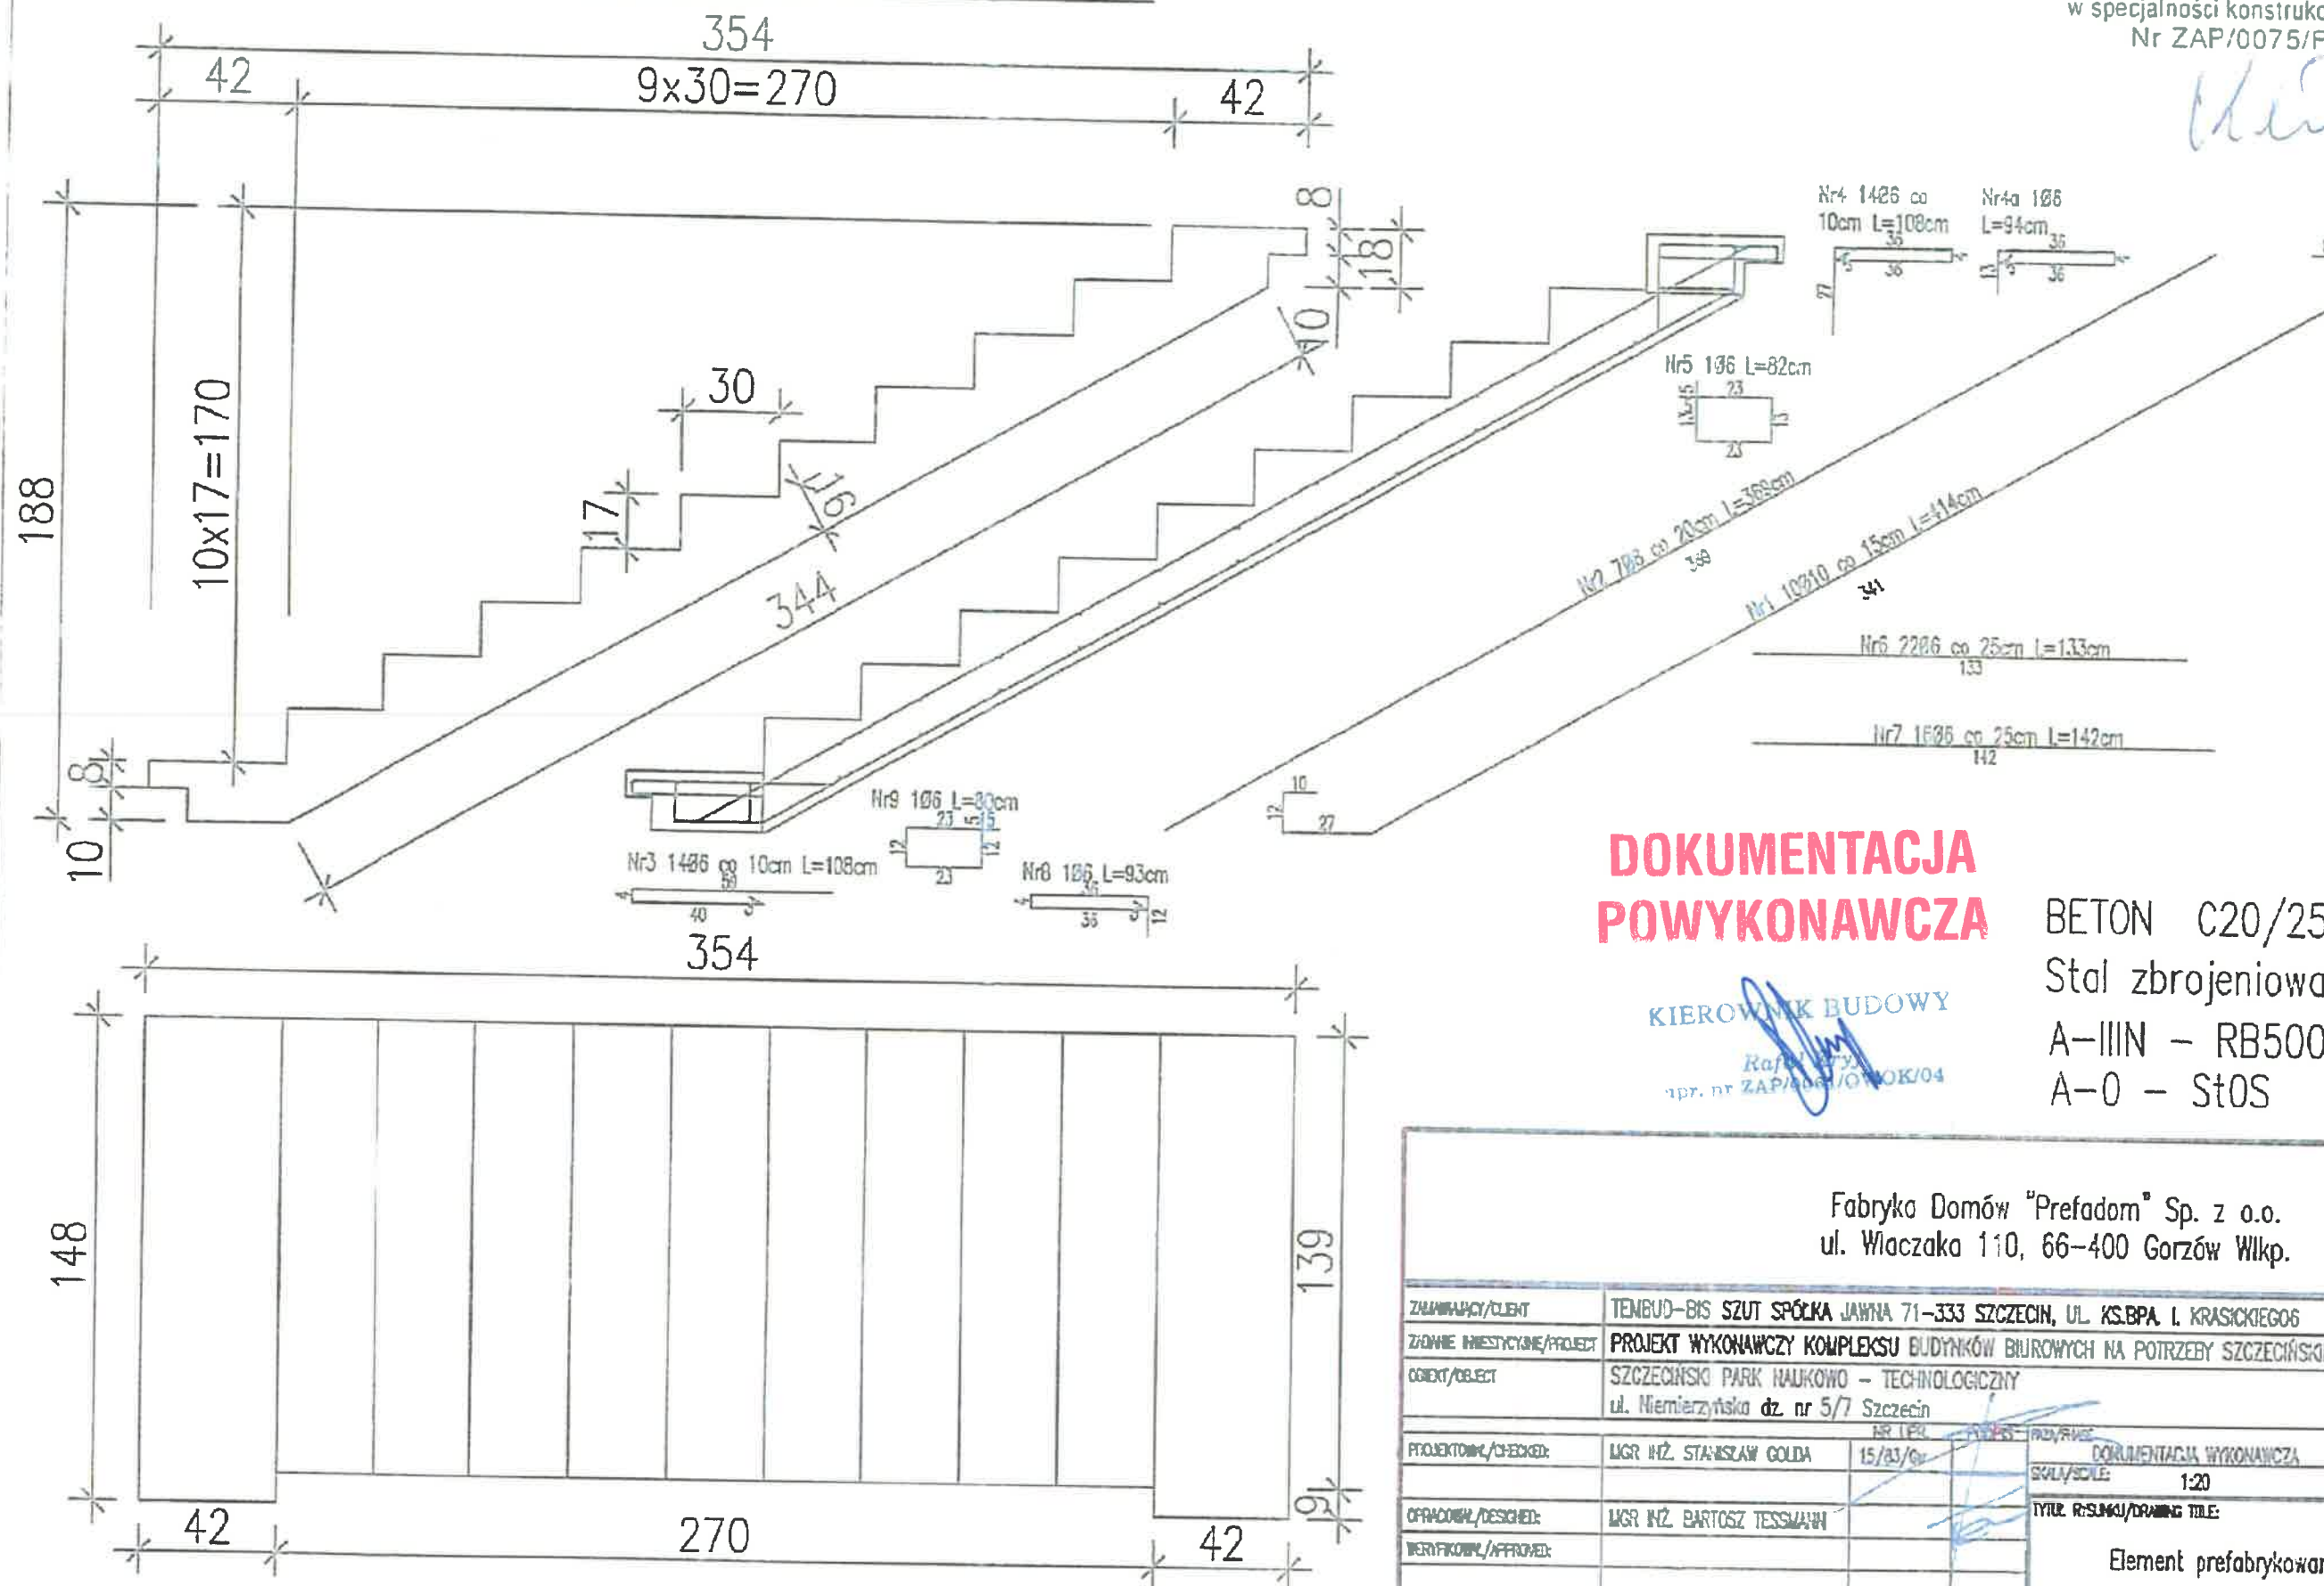

## DOKUMENTACJA POWYKONAWCZA

KIEROWNIK BUDOWY  
*Rafał Bartyś*  
upr. nr ZAP/006/OWOK/04

BETON C20/25  
Stal zbrojeniowa:  
A-IIIIN – RB500W (lub BSt500S)  
A-0 – St0S

Fabryka Domów "Prefadom" Sp. z o.o.  
ul. Właczaka 110, 66-400 Gorzów Wlkp.

ZAMAWIĄCY/CLIENT	TEMUD-BIS SZUT SPÓŁKA JAWNA 71-333 SZCZECIN, UL. KS.BPA I. KRASICKIEGO6		
ZADANIE INWESTYCYJNE/PROJECT	PROJEKT WYKONAWCZY KOMPLEKSU BUDYNKÓW BIUROWYCH NA POTRZEBY SZCZECIŃSKIEGO PARKU NAUKOWO-TECHNICZNEGO		
OBIEKT/OBJECT	SZCZECIŃSKI PARK NAUKOWO - TECHNICZNY ul. Niemierzyńska dz. nr 5/7 Szczecin		
PROJEKTOWY/CHECKED:	Mgr inż. STANISŁAW GOLDA 15/03/09	PRZEBIEG PRZEBIEG	WSZELKIE PRAWA ZASTRZEŻONE ALL RIGHTS RESERVED
OPRACOWAŁ/DESIGNED:	Mgr inż. BARTOSZ TESSMAJN	SKALA/SCALE	1:20
WERYFIKOWAŁ/APPROVED:		DATA/DATE 2012-04-23	
KOORDYNATOR/COORDINATION		TYTUŁ RYSUNKU/DRAWING TITLE:  Element prefabrykowany PB-2 Klatka C-1	
NUMER PROJEKTU/UGH NUMBER			
FAZA/PHASE	NR UMOWY/ORDER No.	OBIEKT/OBJECT	EDYCJA/REVISION
DW	-	B	K
NUMER RYSUNKU/DRAWING NUMBER		REWIZJA/REVISION	
163/kw		A	