
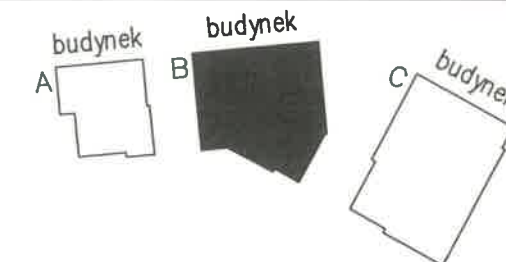


DOZBR. OTW.

NRB5 #8 (A-IIIIN) Lc=63,0mb

**DOKUMENTACJA
POWYKONAWCZA**

**WYKONANO ZGODNIE
Z PROJEKTEM
I NANIĘSIANYMI ZMIANAMI**

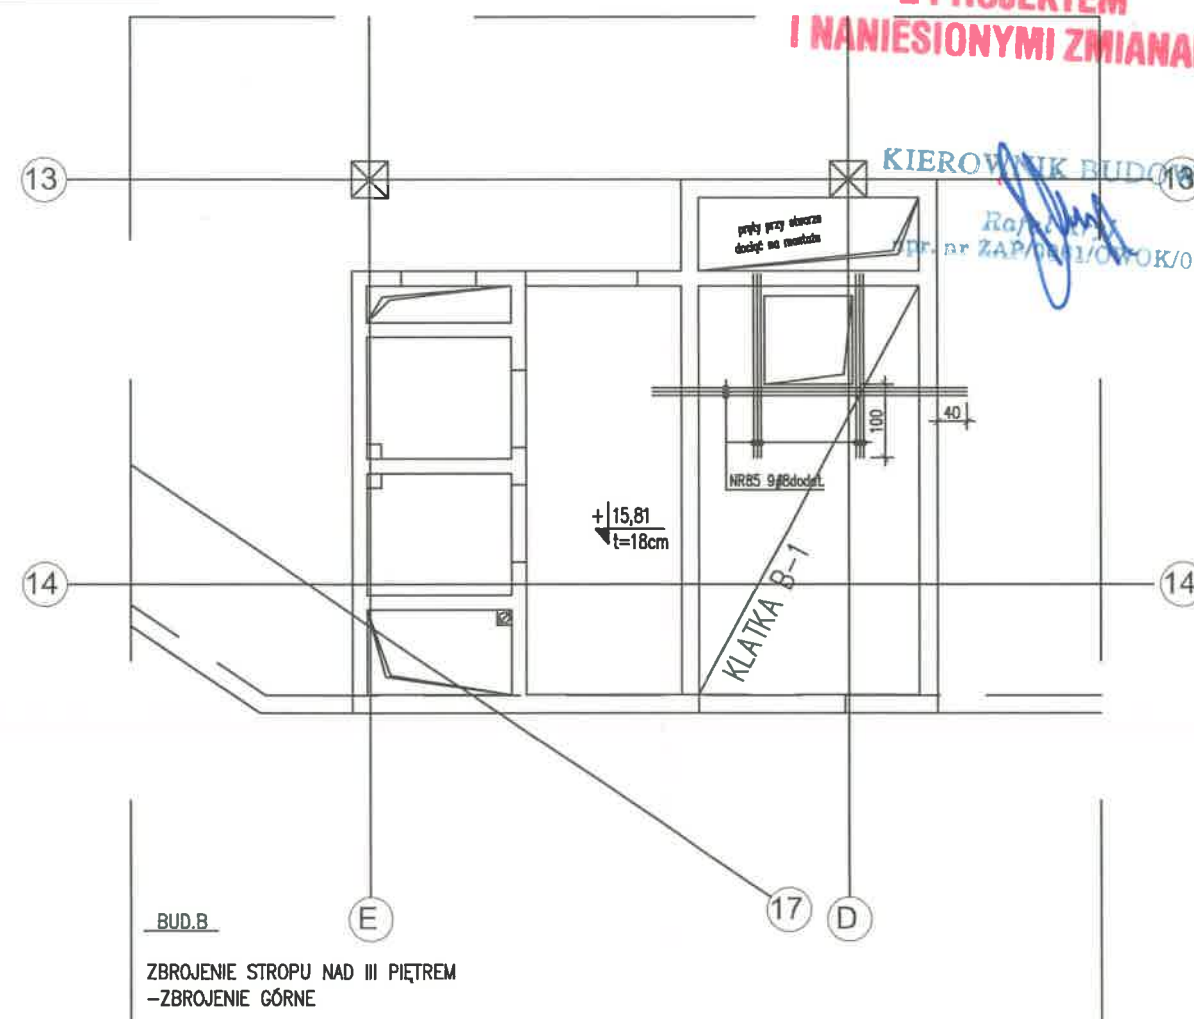

portal | pracownia projektowa

profesjonalnie zmieniamy marzenia w rzeczywistość

Portal Sp. z o.o. Spółka Komandytowa
02-641 Warszawa, ul. Lekarska 8, tel./fax 022 8251432, portal@pp-portal.pl
71-604 Szczecin, ul. Szarotki 9, tel: 695 15 15 42, 091 81 22 199, biuro@pp-portal.pl

www.pp-portal.pl

PRACOWNIA PROJEKTOWA

KONSTRUKTOR S.C.
Krzysztof Walczak, Artur Urbański

ul. Królowej Korony Polskiej 24 / 203A
70-486 Szczecin
tel. 509-644-117

PROJEKTOWAŁ

mgr inż. Krzysztof Walczak
upr. nr ZAP/0075/POOK/04
spec. konstr. bez ogr.

K.W.

OPRACOWAŁ

mgr inż. Anna Kozłowska
mgr inż. Agnieszka Kamińska
mgr inż. Anna Kłosowska

SPRAWDZIŁ

inż. Artur Urbański
upr. nr ZAP/0074/POOK/04
spec. konstr. bez ogr.

A.U.

temat: **PROJEKT WYKONAWCZY
KOMPLEKSU BUDYNKÓW BIUROWYCH
NA POTRZEBY SZCZECIŃSKIEGO PARKU NAUKOWO -
TECHNOLOGICZNEGO PRZY UL. NIEMIERZYŃSKIEJ W
SZCZECINIE**

adres: Szczecin, ul. Niemierzyńska, dz. nr 5/7

inwestor: Szczeciński Park Naukowo - Technologiczny, ul. Kolumba, Szczecin

rysunek: budynek "B"

DOZBROJENIE OTWORÓW POD WŁAZ DACHOWY
KLATKI SCHODOWEJ B-1

faza:	P.W.	branża:	KONSTRUKCJA
skala:	1:100	miejsce i data:	Nr rys: 150 /KW
		19.VII.2012 Szczecin VII.2010	