


PB-6, PB-7 szt.2

20.06.2012.
UZGOSKONOWO

mgr inż. Krzysztof Walczak
upr. do projektowania bez ograniczeń
w specjalności konstrukcyjno-budowlanej
Nr ZAP/0075/POOK/04

K. Walczak

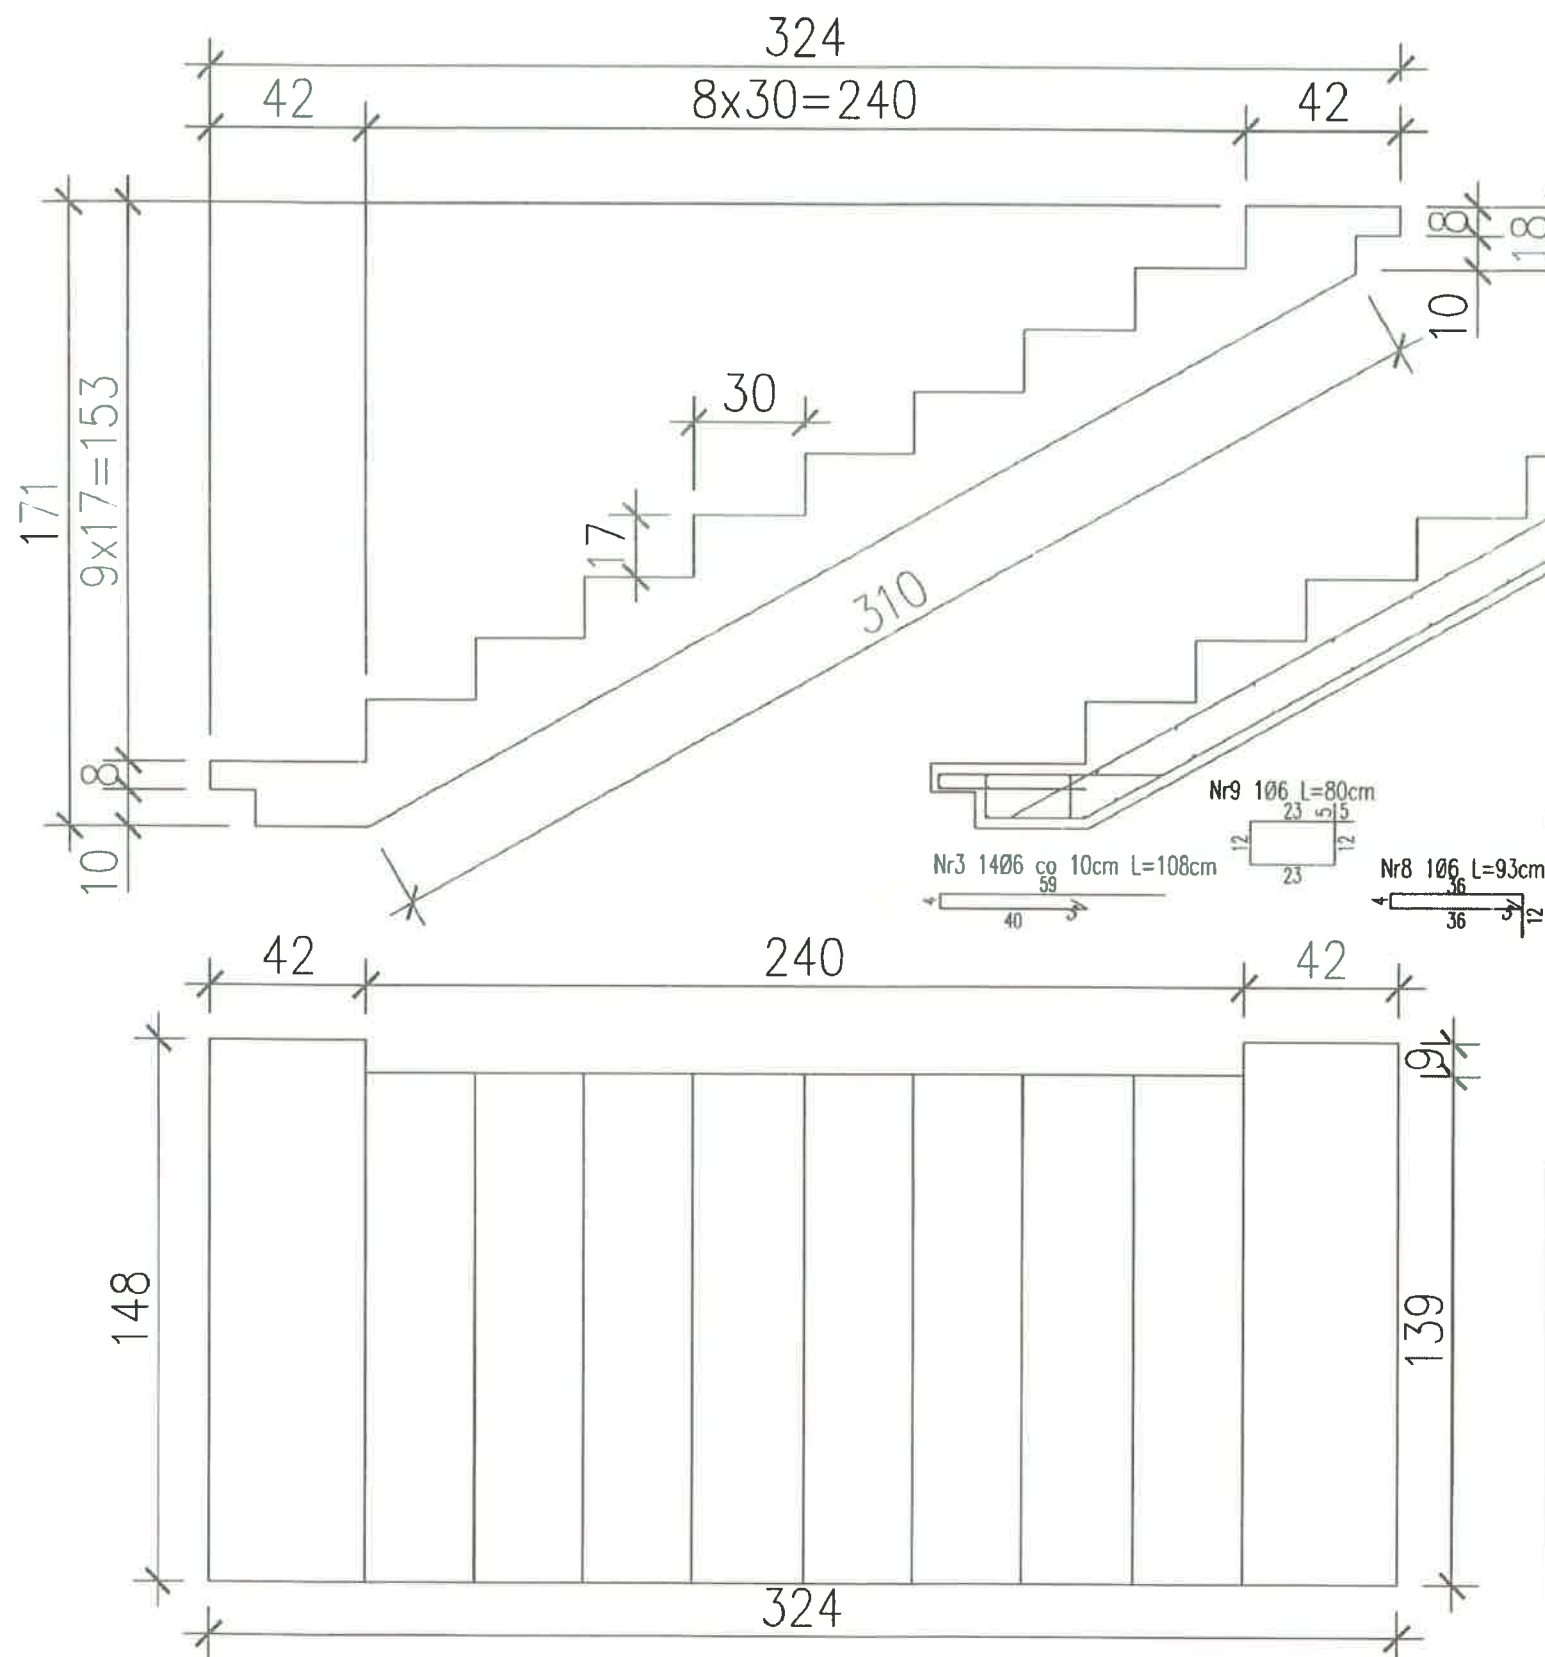

**DOKUMENTACJA
POWYKONAWCZA**

KIEROWNIK BUDOWY

Rafał
upr. nr ZAP/0075/POOK/04

BETON C20/25
Stal zbrojeniowa:
A-IIIN – RB500W (lub BSt500S)
A-0 – St0S

Fabryka Domów "Prefadom" Sp. z o.o.
ul. Właczaka 110, 66-400 Gorzów Wlkp.

ZAMAWIAJĄCY/CLIENT				TEMBUD-BIS SZUT SPÓŁKA JAWNA 71-333 SZCZECIN, UL. KS.BPA. I. KRASICKIEGO6			
ZADANIE INWESTYCYJNE/PROJECT				PROJEKT WYKONAWCZY KOMPLEKSU BUDYNKÓW BIUROWYCH NA POTRZEBY SZCZECIŃSKIEGO PARKU NAUKOWO-TECHNICZNEGO			
OBIEKT/OBJECT				SZCZECIŃSKI PARK NAUKOWO – TECHNOLOGICZNY ul. Niemierzyńska dz. nr 5/7 Szczecin			
PROJEKTOWAŁ/CHECKED:		MGR INŻ. STANISŁAW GOLDA		NR UPR.		PODPIS	
OPRACOWAŁ/DESIGNED:		MGR INŻ. BARTOSZ TESSMANN		15/83/Gw		FAZA/PHASE	
WERYFIKOWAŁ/APPROVED:						DOKUMENTACJA WYKONAWCZA	
KOORDYNATOR/COORDINATION						SKALA/SCALE: 1:20	
						TYTUŁ RYSUNKU/DRAWING TITLE:	
						Element prefabrykowany PB-6-7 klatka B-2	
FAZA/PHASE		NR UMOWY/ORDER No.		OBIEKT/OBJECT		BRANŻA/BRANCH	
DW		-		B		K	
NUMER PROJEKTU/JOB NUMBER		NUMER RYSUNKU/DRAWING NUMBER:		REWIZJA/REVISION			
		161/kw		A			