


22.05.2012.
H. Wale

PB-3, PB-4 szt.9

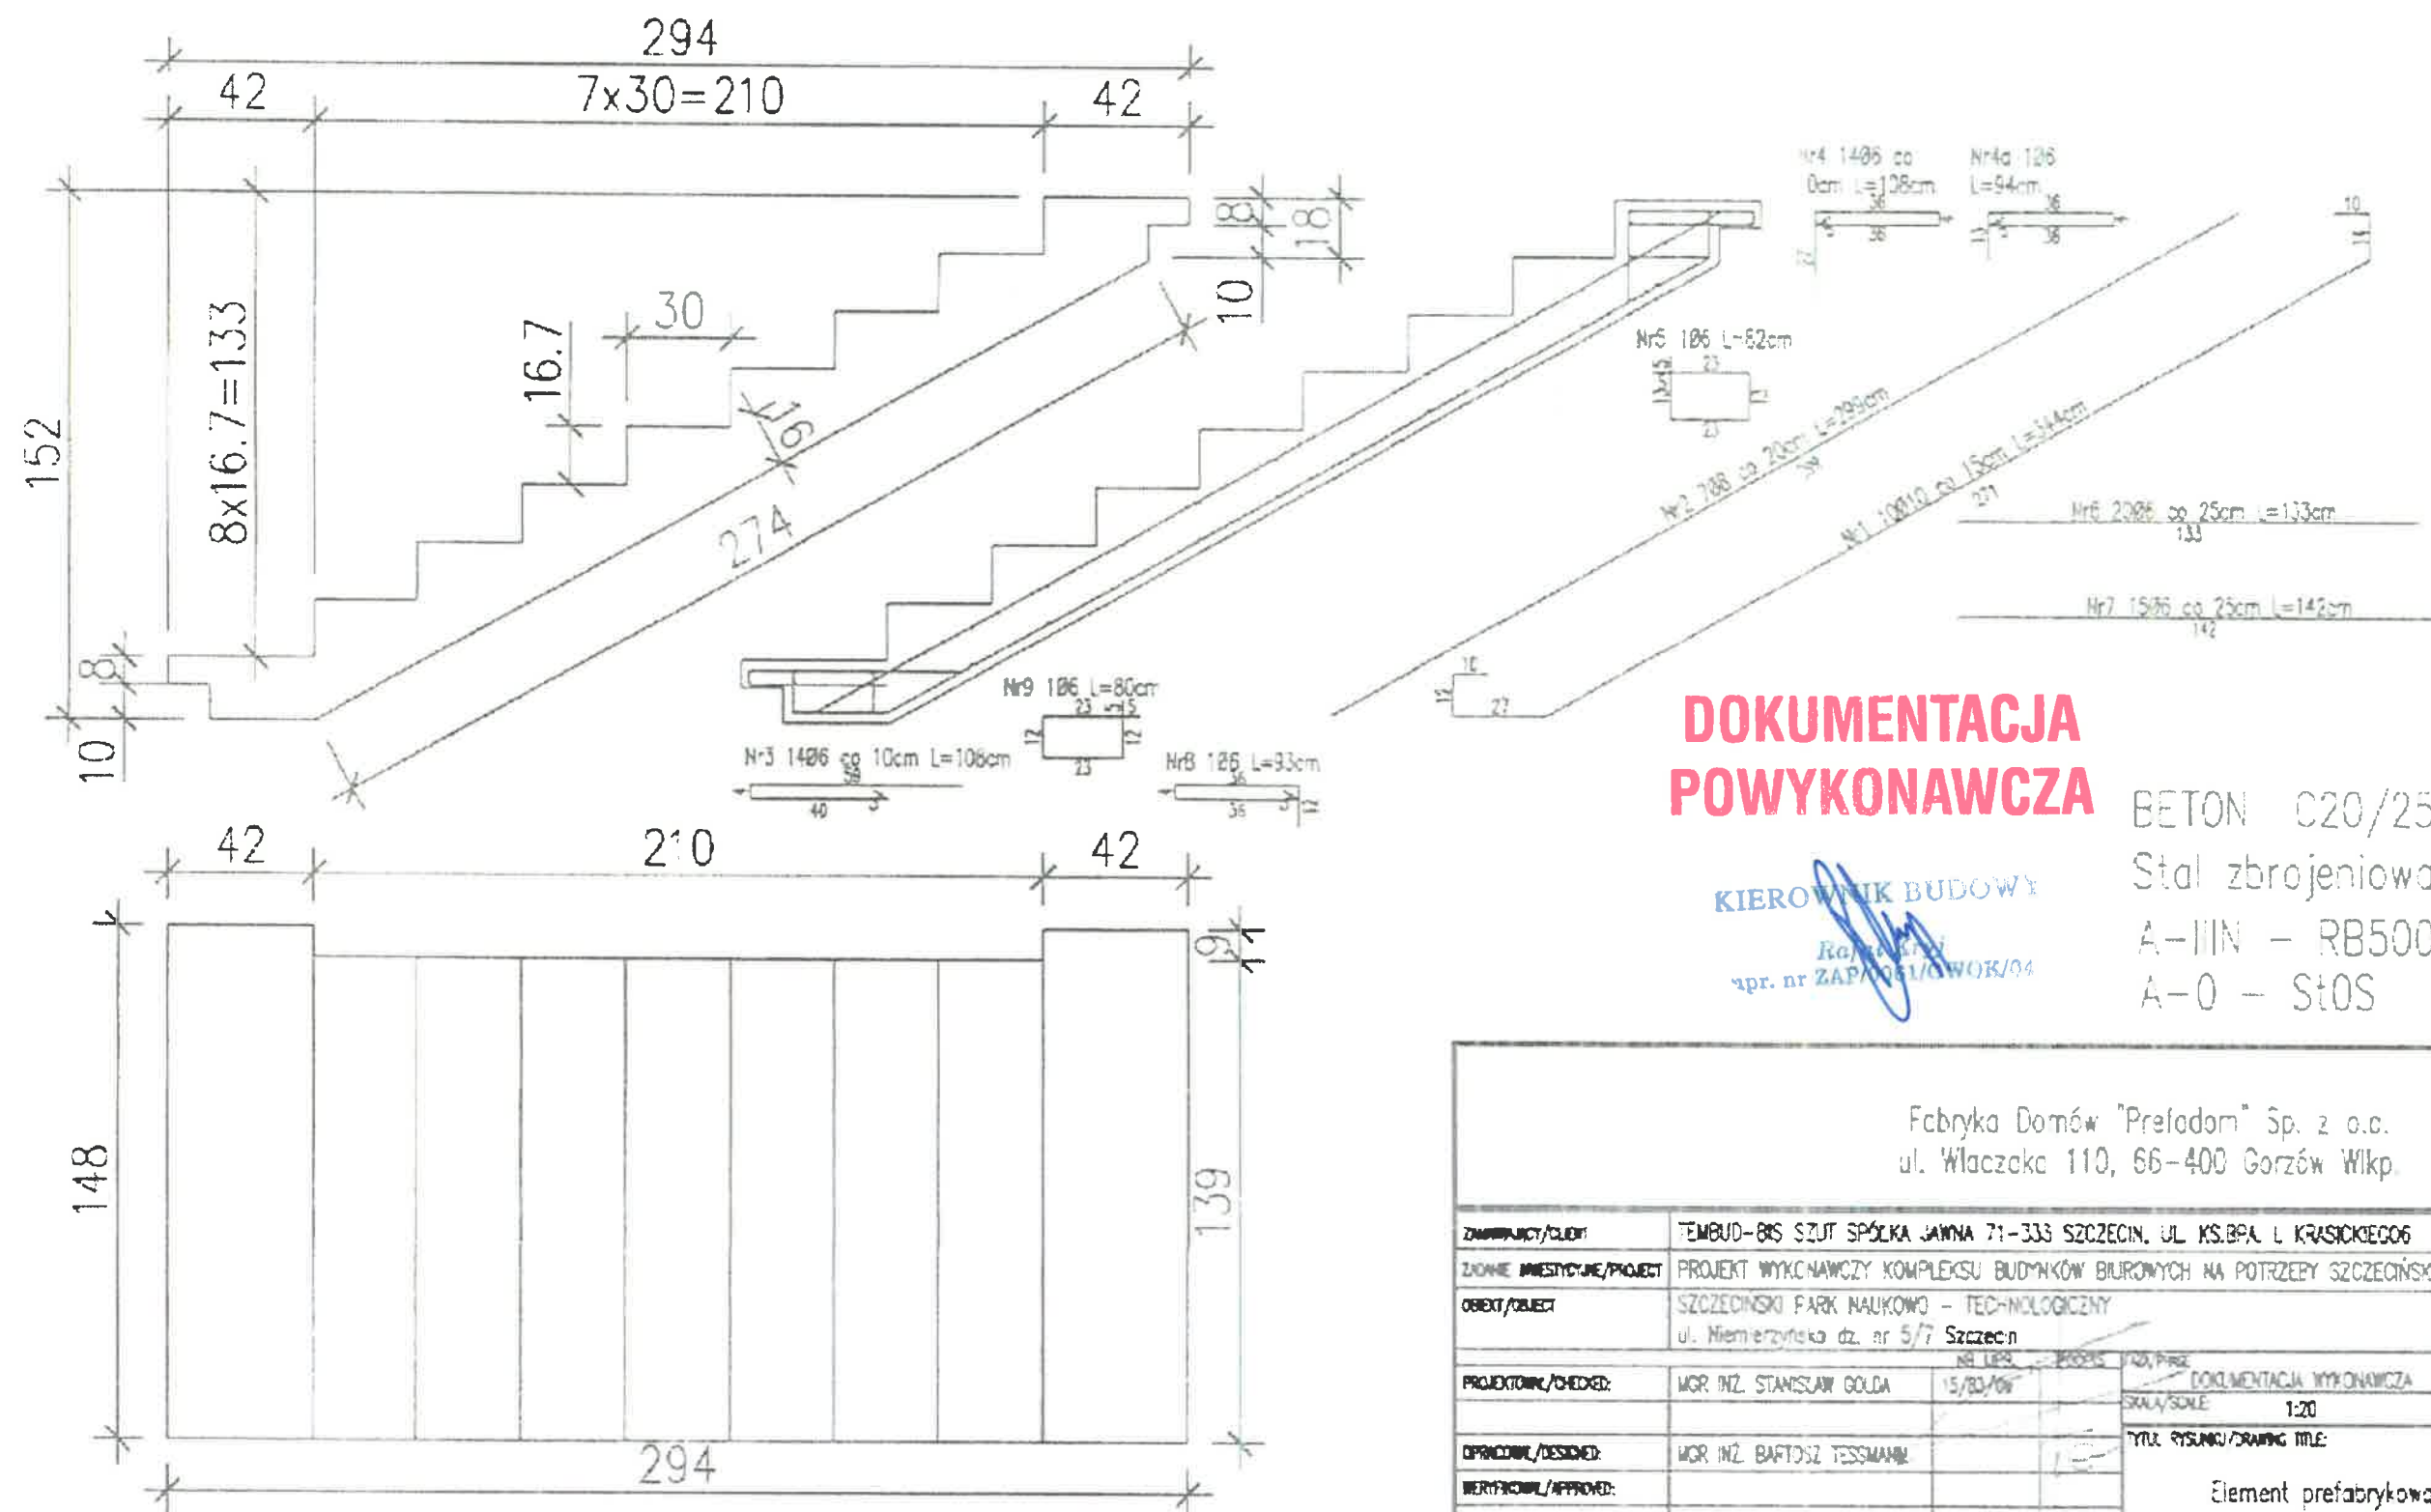

**DOKUMENTACJA
POWYKONAWCZA**

KIEROWNIK BUDOWY
Rajmunda
zpr. nr ZAP/001/OWOK/04

BETON C20/25
Stal zbrojeniowa:
A-IIIIN – RB500W (lub BSt500S)
A-0 – St0S

Fabryka Domów "Prefadom" Sp. z o.o.
ul. Właczaka 110, 66-400 Gorzów Wlkp.

Fabryka Domów "Prefadom" Sp. z o.o. ul. Właczaka 110, 66-400 Gorzów Wlkp.			
ZAMAWIYCA/CLIENT	TEMBUD-BIS SZUT SPÓŁKA JAWNA 71-333 SZCZECIN, UL. KS. BPA L KRASICKIEGO 6		
ZADANIE INWESTYCYJNE/PROJECT	PROJEKT WYKONAWCZY KOMPLEKSU BUDYNKÓW BIUROWYCH NA POTRZEBY SZCZECIŃSKIEGO PARKU NAUKOWO-TECHNICZNEGO		
OBIEKT/OBJECT	SZCZECIŃSKI PARK NAUKOWO - TECH-NOLOGICZNY ul. Niemierzyńska dz. nr 5/7 Szczecin		
PROJEKTOWAŁ/CHECKED:	WGR INŻ. STANISŁAW GOŁDA	15/03/2012	15/03/2012
OPRACOWAŁ/DESIGNED:	WGR INŻ. BARTOSZ TESSMANN		
WERYFIKOWAŁ/APPROVED:			
KOORDYNATOR/COORDINATION			
FAZA/PHASE	NR UMOWY/ORDER No.	OBIEKT/OBJECT	BRANŻA/BRANCH
DW	—	B	K
NUMER RYSUNKU/DRAWING NUMBER:			REWIZJA/REVISION
159/kw			A