


PB-3, PB-4 szt. 9

*L. Gable*

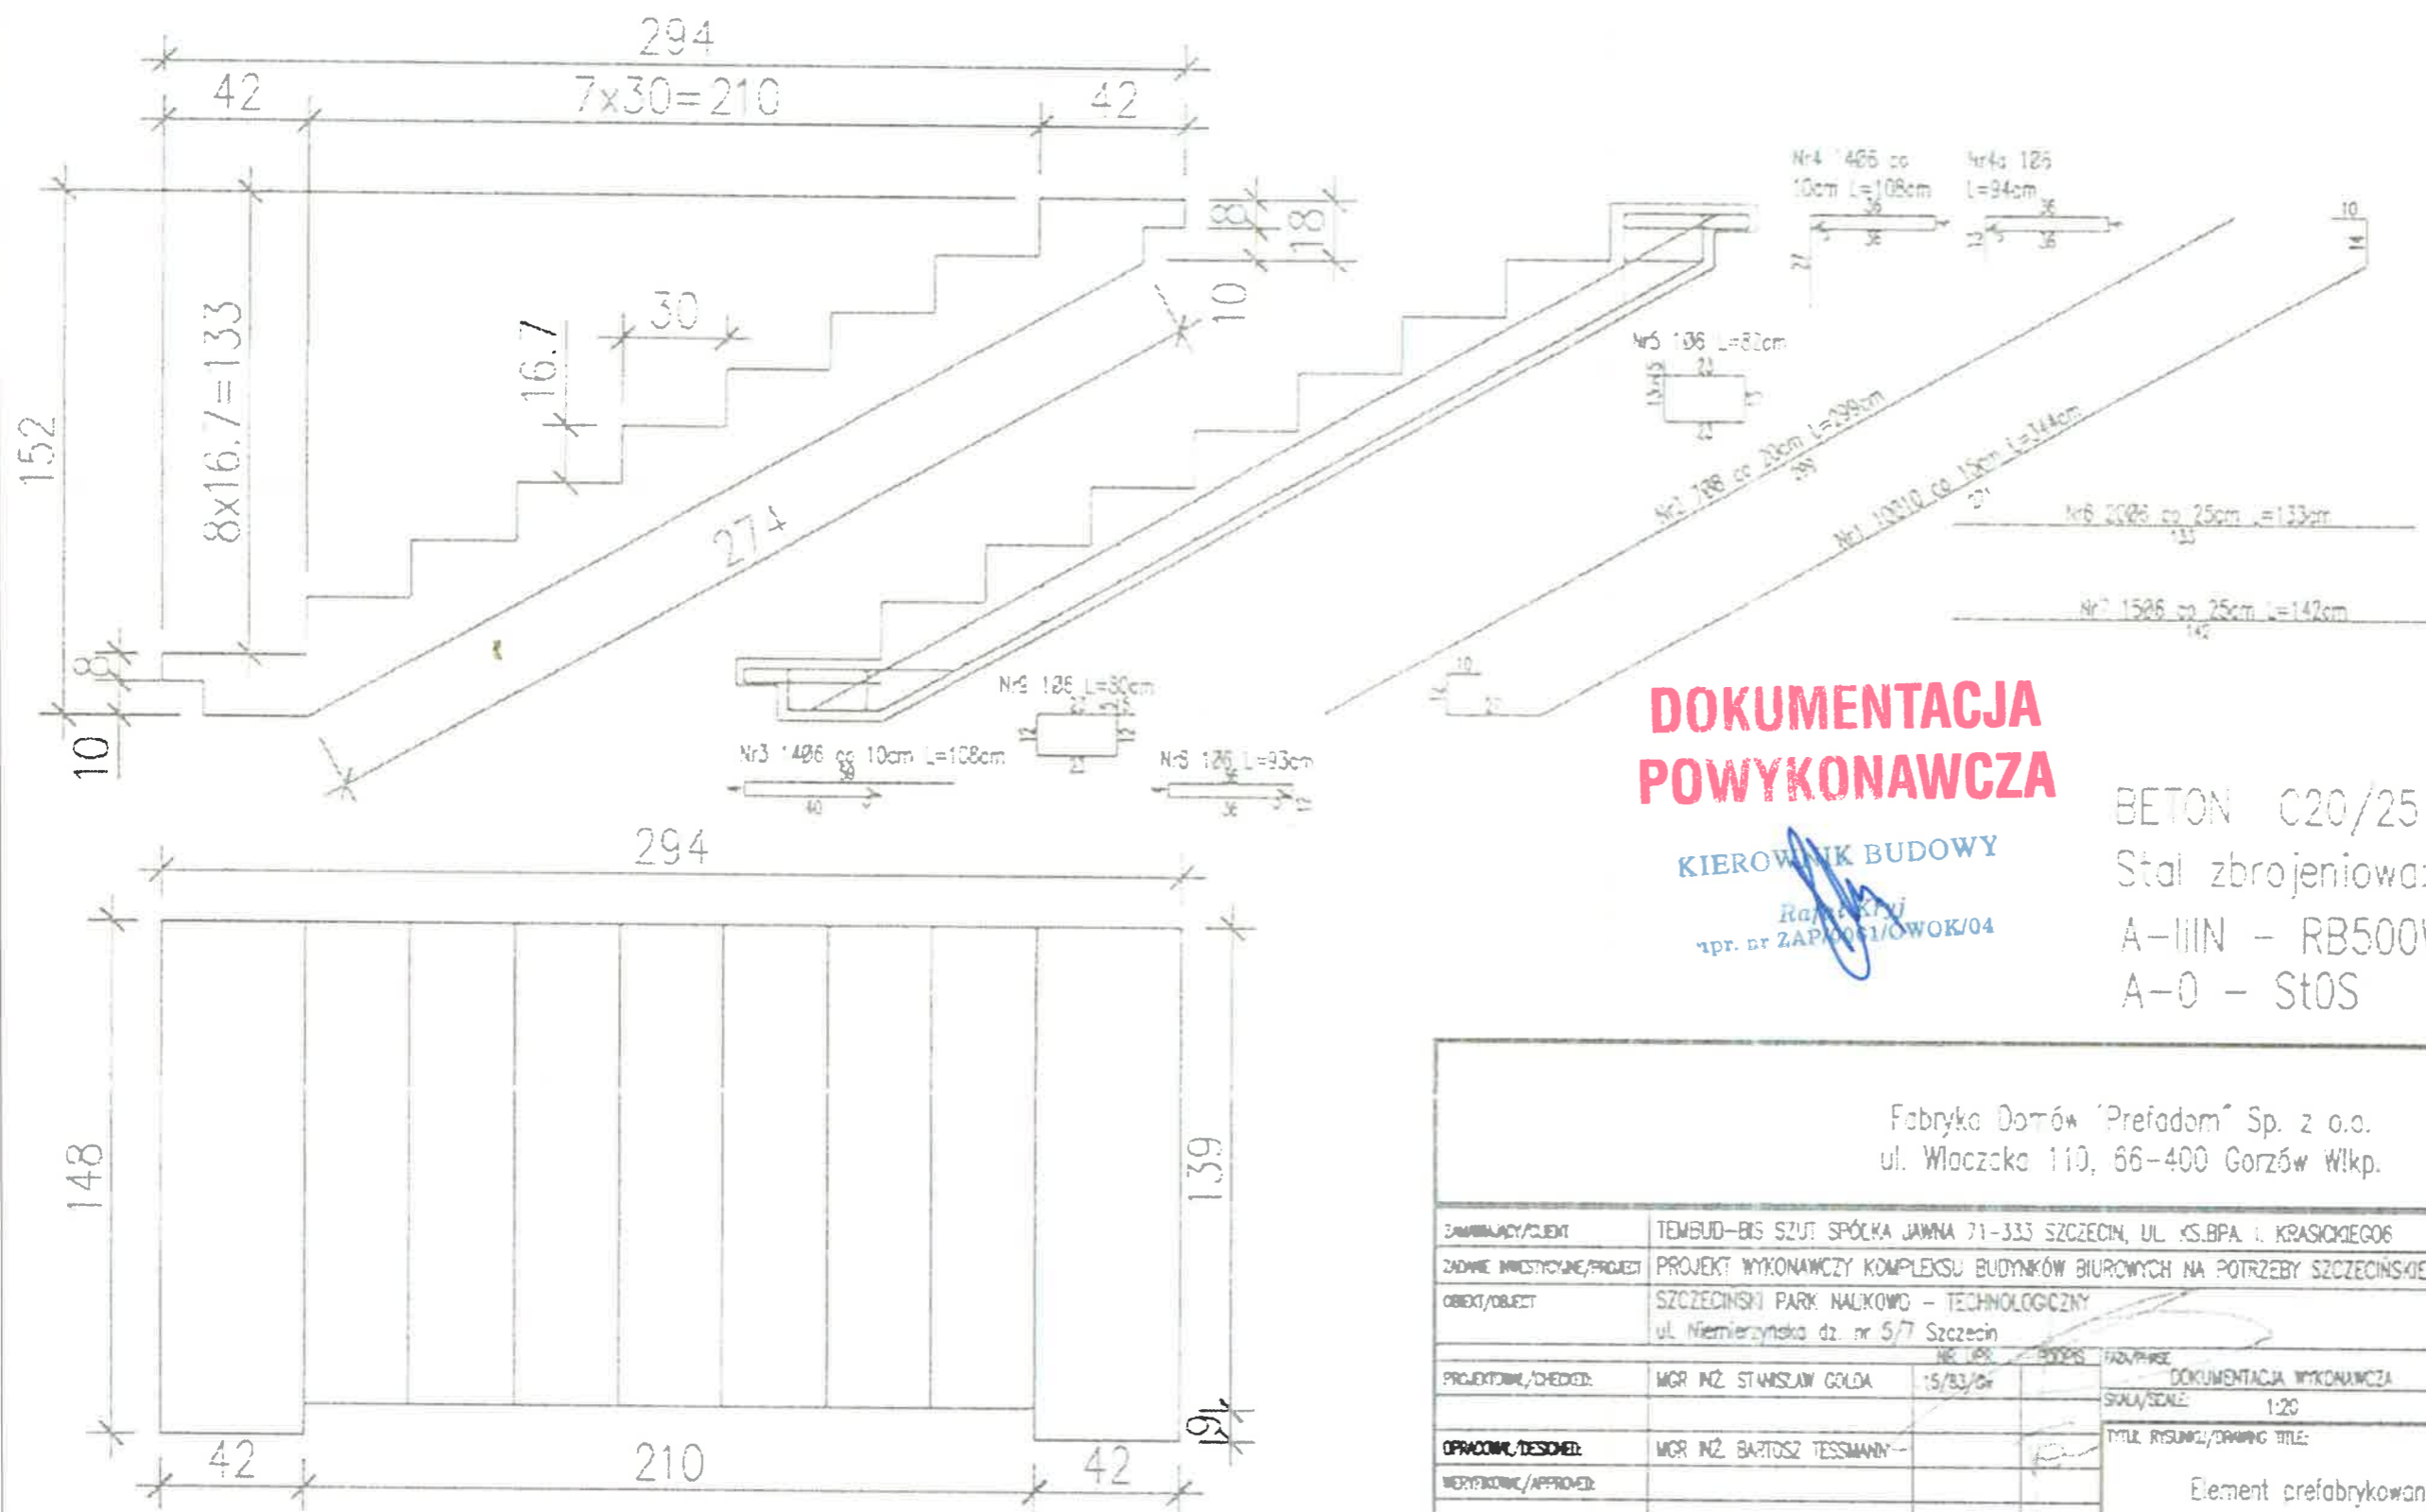

**DOKUMENTACJA  
POWYKONAWCZA**

KIEROWNIK BUDOWY

*Rafał Król*  
zpr. nr ZAP/0051/OWOK/04

BETON C20/25

Stal zbrojeniowa:

A-IIIIN - RB500W (lub BSt500S)

A-0 - St0S

ul. Włocząka 110, 66-400 Gorzów Wlkp.

Fabryka Domów "Prefadom" Sp. z o.o. ul. Włocząka 110, 66-400 Gorzów Wlkp.					
ZAMAWIĄCY/CUSTOMER		TEMBUD-BIS SZUT SPÓŁKA JAWNA 71-333 SZCZECIN, UL. KS.BPA I. KRASIŃSKIEGO6			
ZADANIE INWESTYCYJNE/PROJECT		PROJEKT WYKONAWCZY KOMPLEKSU BUDYNKÓW BIUROWYCH NA POTRZEBY SZCZECIŃSKIEGO PARKU NAUKOWO-TECHNICZNEGO			
OBIEKT/OBJECT		SZCZECIŃSKI PARK NAUKOWO - TECHNOLOGICZNY ul. Niemierzyńska dz. nr 5/7 Szczecin			
PROJEKTOWAŁ/CHECKED:		MGR INŻ. STANISŁAW GOLDA	15/03/04	FAZA/PHASE	W SZCZEGÓLNE PRAWA ZASTRZEŻONE ALL RIGHTS RESERVED
				SKALA/SCALE	1:20
OPRACOWAŁ/DESIGNED:		MGR INŻ. BARTOSZ TESSMANN		TYTUŁ RYSUNKU/DRAWING TITLE:	
WERYFIKOWAŁ/APPROVED:				Element prefabrykowany PB-3-4 klatka B-1	
KOORDYNATOR/COORDINATION:					
NUMER RYSUNKU/DRAWING NUMBER					
FAZA/PHASE	NR UNII/ORDER No.	OBIEKT/OBJECT	BRANŻA/BRANCH:	NUMER RYSUNKU/DRAWING NUMBER:	
DW	-	B	K	157'/kw	
				REWIZJA/REVISION	
				A	