



KONSTRUKCJA ŚWIELIKA – RZUT 1:50

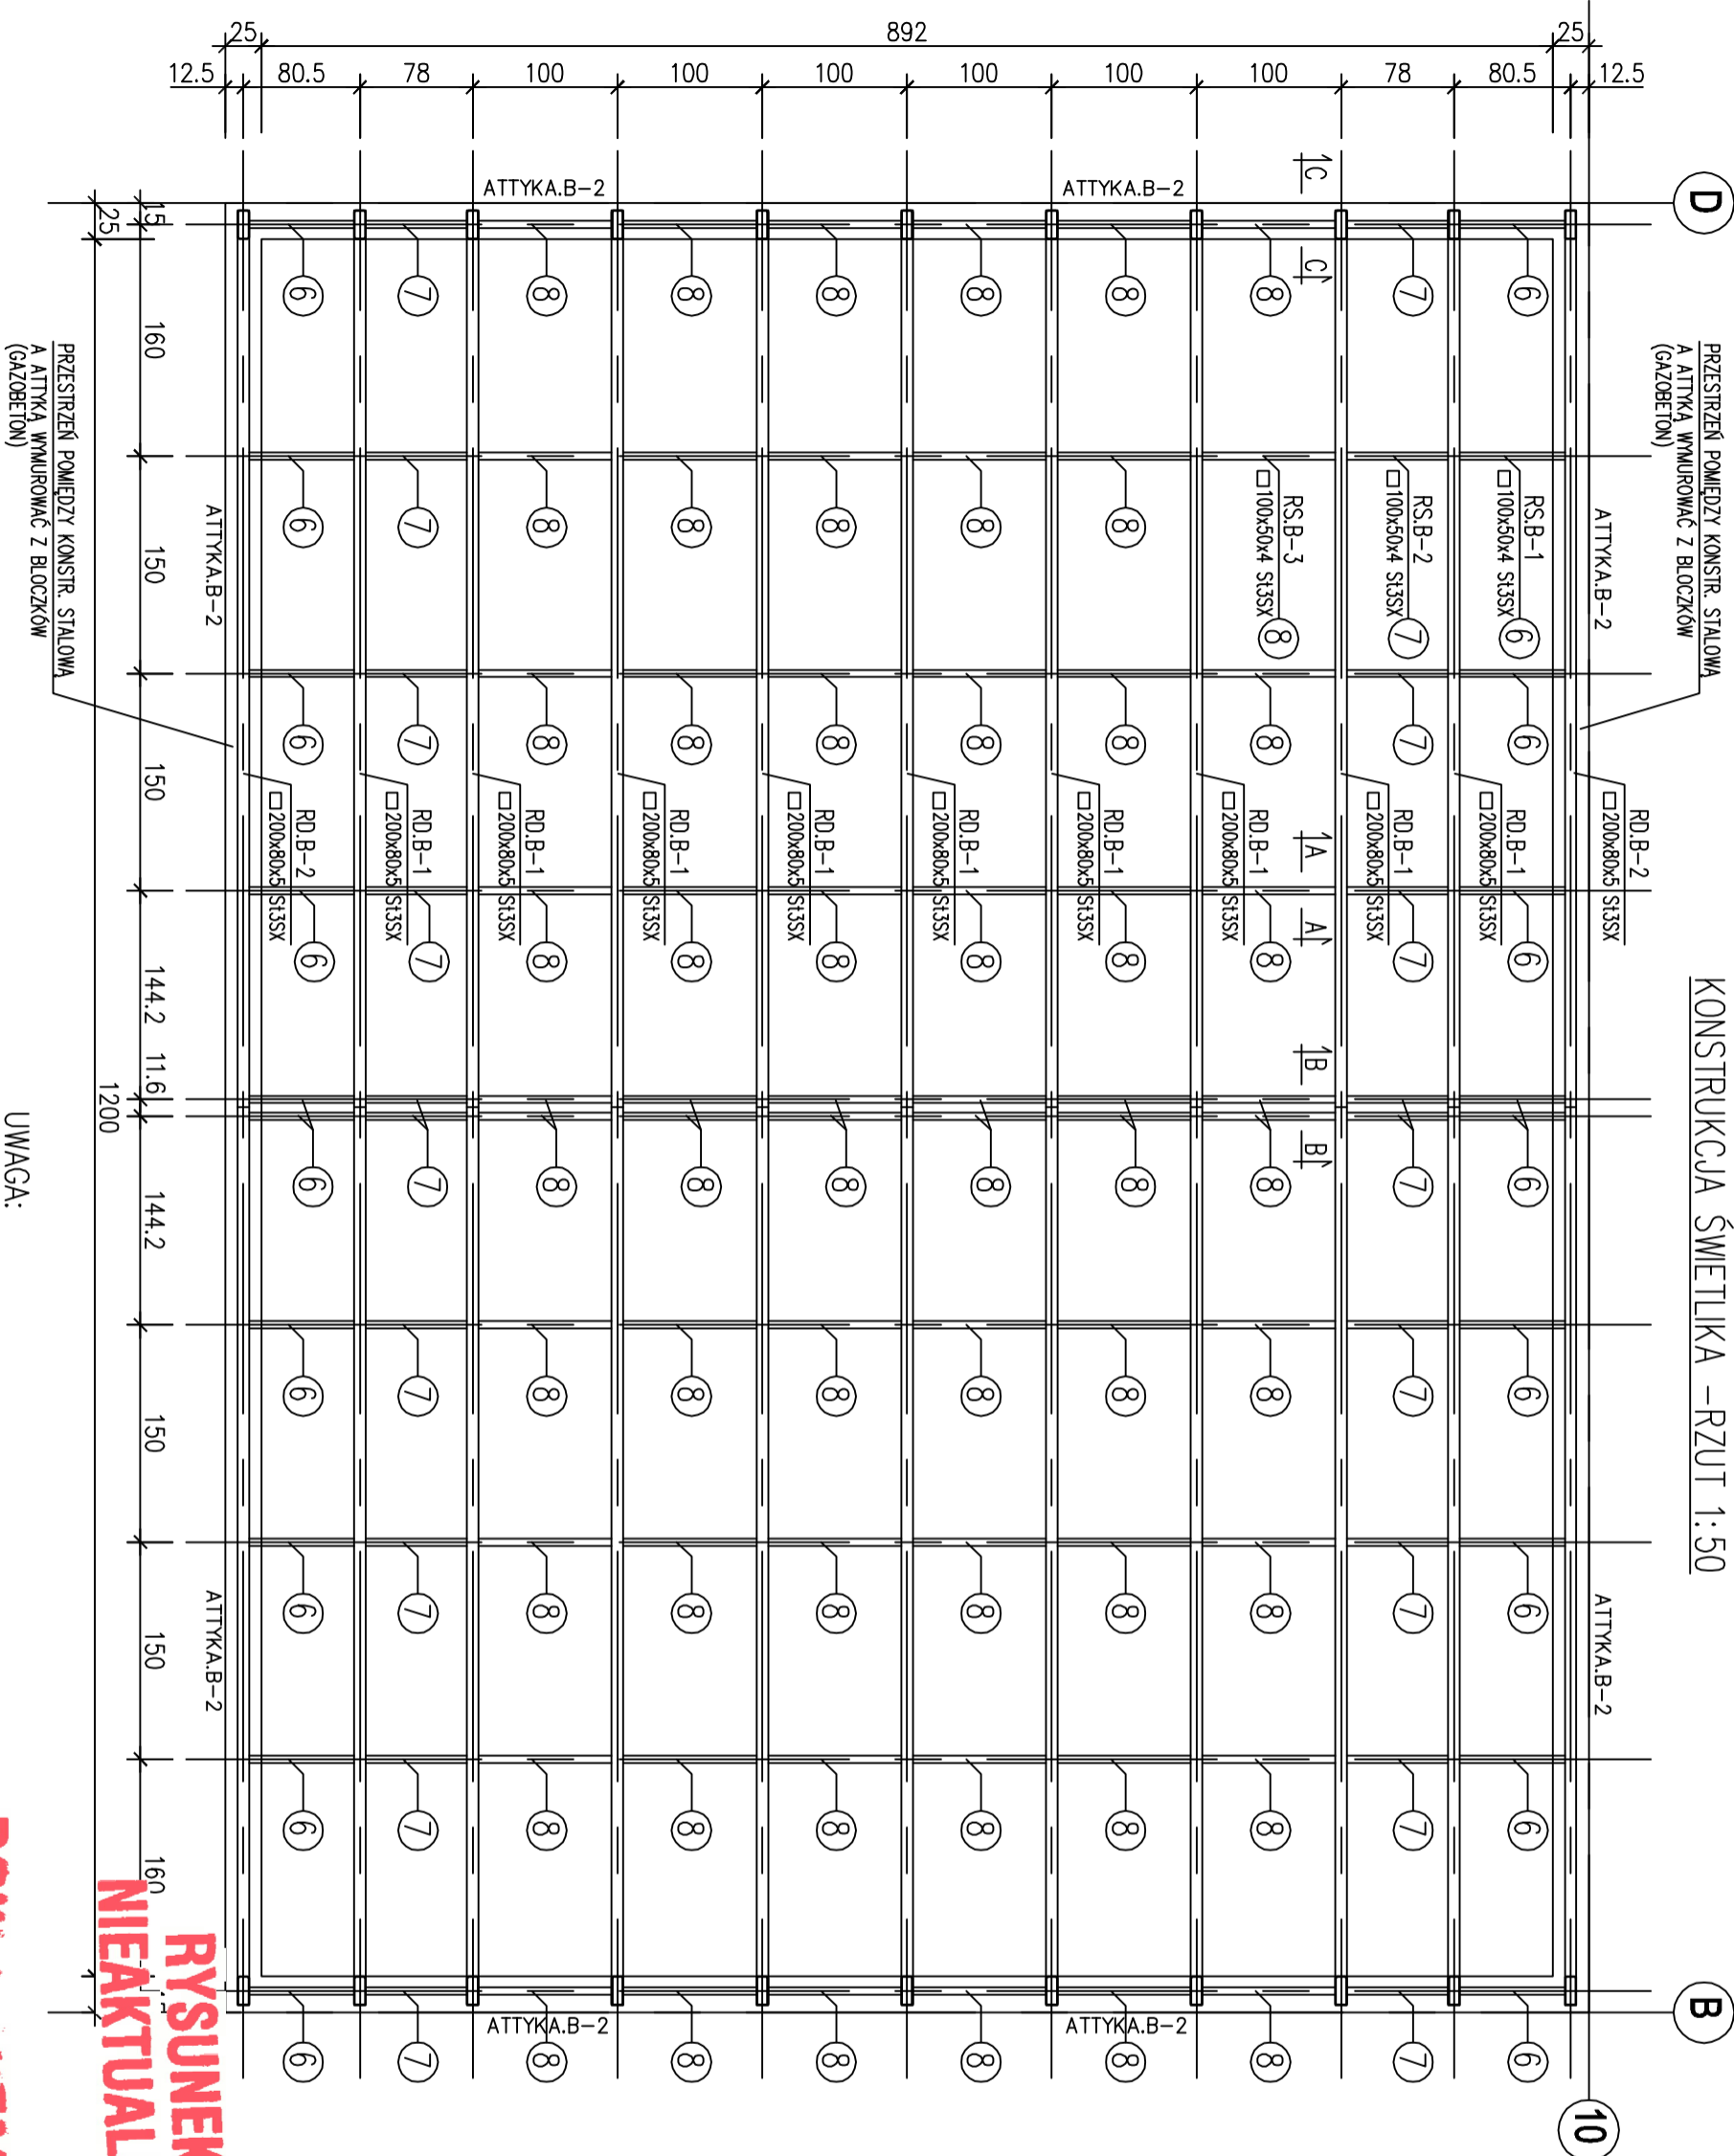

- UWAGA:
- PRZED WYKONANIEM WARSZTATOWYM KONSTRUKCJI ŚWIELIKA SPRAWDZIĆ ZGODNOŚĆ WYŁANYCH KONSTRUKCJI W STOSUNKU DO PROJEKTU
 - SPOINY NIEOPISANE NA RYSUNKACH WYKONAĆ GRUBOŚCI 3mm
 - ELEMENTY ŚLUSARKI MOCOWAĆ ZGODNIE Z WYKONANĄ KIEROWNIK BUDOWY
- ŚWIELIKÓW SZKŁANYCH

DOKUMENTACJA
POWYKONAWCZA
KIEROWNIK BUDOWY
mgr inż. Artur Urbański
ul. Krzywoustego 10
71-604 Szczecin
tel. 509-644-117
www.pp-portal.pl

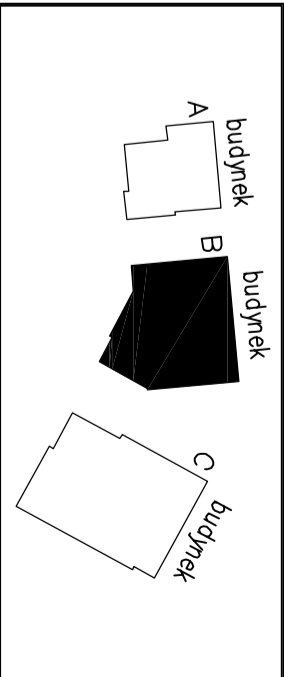

portal | pracownia projektowa
profesjonalnie zmieniamy marzenia w rzeczywistość

Portal Sp. z o.o. Spółka komandytowa
02-641 Warszawa, ul. Lekarska 8, tel./fax 022 8251432, portal@pp-portal.pl
71-604 Szczecin, ul. Szarotki 9, tel.: 695 15 15 42, 691 61 22 199, biuro@pp-portal.pl

www.pp-portal.pl

PRACOWNIA PROJEKTOWA
KONSTRUKTOR S.C.
Krzysztof Walczak, Artur Urbański
ul. Królowej Korony Polskiej 24 / 203A
70-486 Szczecin
tel. 509-644-117

PROJEKTOWAŁ
mgr inż. Krzysztof Walczak
upr. nr ZAP/OO75/POOK/04
spec. konstr. bez ogr.
K. Walczak

OPRACOWAŁ

mgr inż. Anna Kozłowska
mgr inż. Agnieszka Kamińska
mgr inż. Anna Kłosowska
SPRAWDZIŁ

inż. Artur Urbański
upr. nr ZAP/OO74/POOK/04
spec. konstr. bez ogr.
A. Urbański

temat:
PROJEKT WYKONAWCZY
KOMPLEKSU BUDYNKÓW BIUROWYCH
NA POTRZEBY SZCZECIŃSKIEGO PARKU NAUKOWO-
TECHNOLOGICZNEGO PRZY UL. NIEMIERSKIEJ W
SZCZECINIE

adres:
Szczecin, ul. Niemierzyńska, dz. nr 5/7

zast.
Szczeciński Park Naukowo - Technologiczny, ul. Kolumba, Szczecin

rysunek:
budynek "B"

faza:	P.W.	branża:	KONSTRUKCJA
skala:	1:50	miejsce i data:	Nr rys:
		Szczecin VII.2010	121 /kw