


PB-1 szt.1

mgr inż. Krzysztof Walczak
upr. do projektowania bez ograniczeń
w specjalności konstrukcyjno-budowlanej
Nr ZAP/0075/POOK/04

K. Walczak

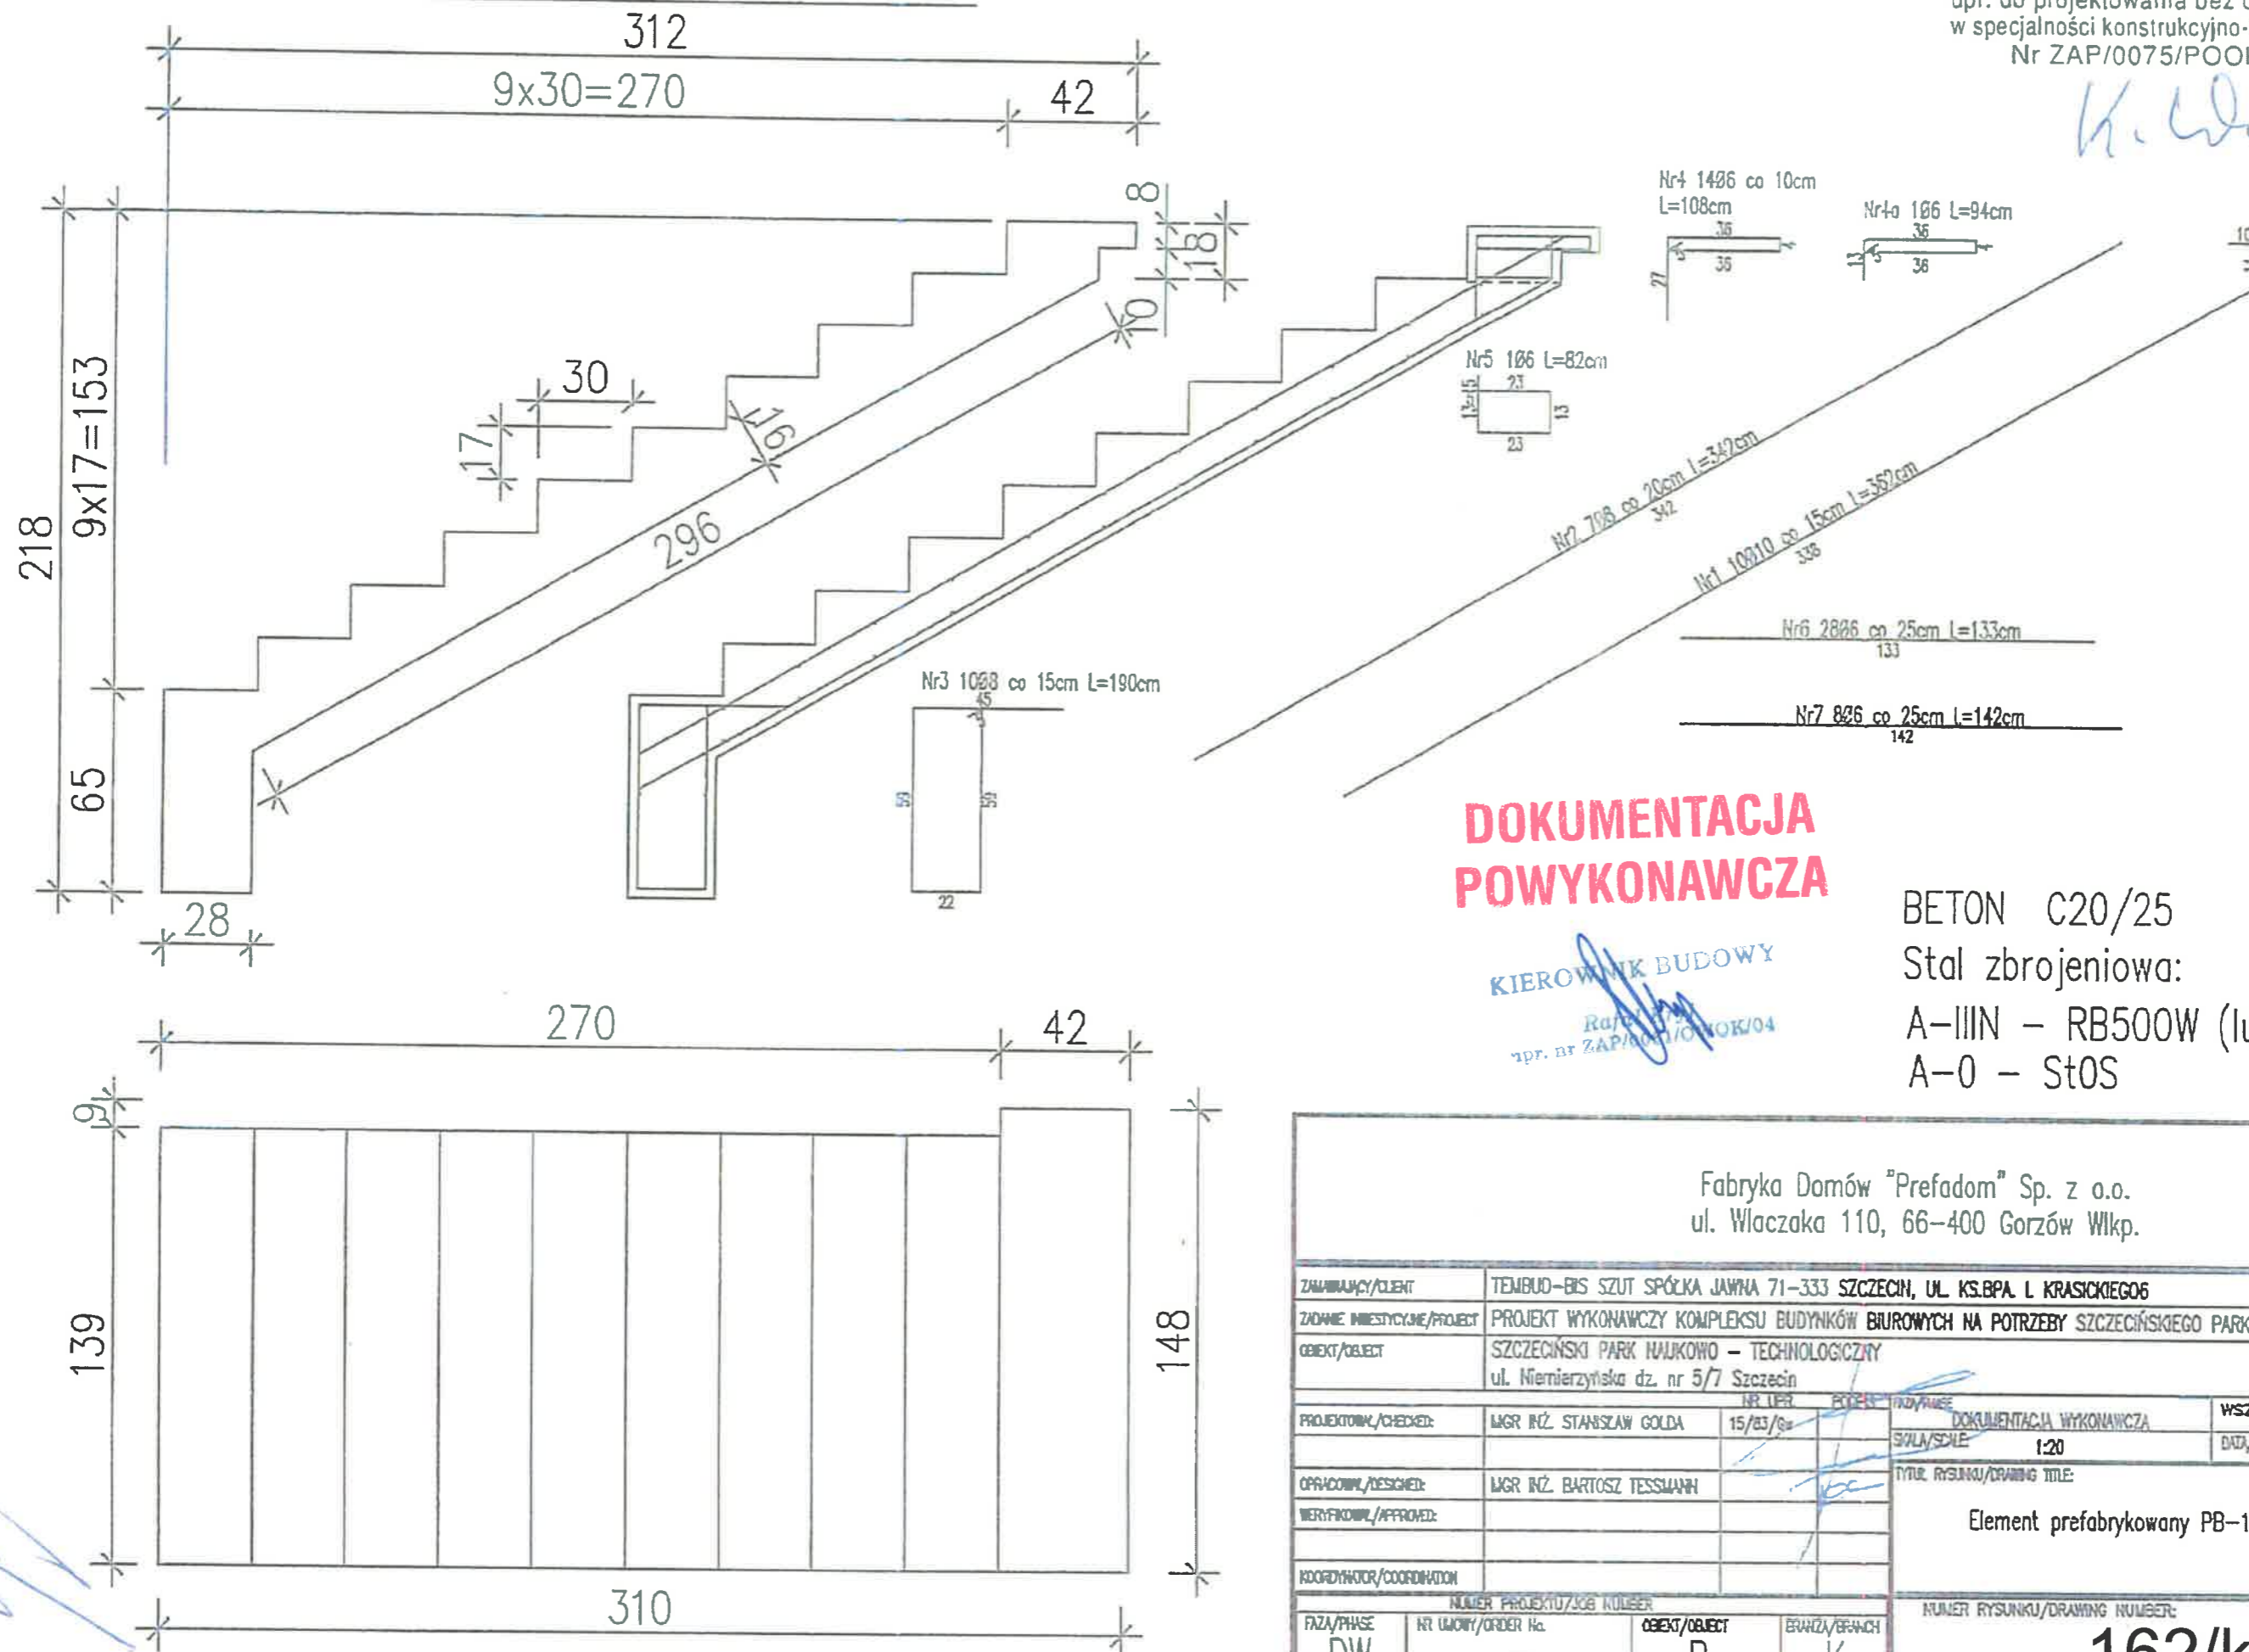

Fabryka Domów "Prefadom" Sp. z o.o.
ul. Właczaka 110, 66-400 Gorzów Wlkp.

| | | | |
|--|---|---------------|---|
| Fabryka Domów "Prefadom" Sp. z o.o. ul. Właczaka 110, 66-400 Gorzów Wlkp. | | | |
| ZAMAWIAJĄCY/CLIENT | TEM-BUD-BIS SZUT SPÓŁKA JAWNA 71-333 SZCZECIN, UL. KS.BPA. L KRASICKIEGO6 | | |
| ZADANIE INWESTYCYJNE/PROJECT | PROJEKT WYKONAWCZY KOMPLEKSU BUDYNKÓW BIUROWYCH NA POTRZEBY SZCZECIŃSKIEGO PARKU NAUKOWO-TECHNICZNEGO | | |
| OBIEKT/OBJECT | SZCZECIŃSKI PARK NAUKOWO - TECHNOLOGICZNY ul. Niemierzyńska dz. nr 5/7 Szczecin | | |
| PROJEKTOWAŁ/CHECKED: | MGR INŻ. STANISŁAW GOLDA | 15/03/04 | IND./PHASE DOKUMENTACJA WYKONAWCZA |
| | | | WSZELKIE PRAWA ZASTRZEŻONE ALL RIGHTS RESERVED |
| OPRACOWAŁ/DESIGNED: | MGR INŻ. BARTOSZ TESSMANN | | SKALA/SCALE 1:20 |
| WERYFIKOWAŁ/APPROVED: | | | DATA/DATE 2012-04-23 |
| KOORDYNATOR/COORDINATION | | | TYTUŁ RYSUNKU/DRAWING TITLE: |
| | | | Element prefabrykowany PB-1 klatka C-1 |
| NUMER PROJEKTU/JOB NUMBER | | | |
| FAZA/PHASE | NR UMOWY/ORDER No. | OBIEKT/OBJECT | BRANŻA/BRANCH |
| DW | — | B | K |
| NUMER RYSUNKU/DRAWING NUMBER: | | | REWIZJA/REVISION |
| 162/kw | | | A |