


U2GODNCLN0

mgr inż. Krzysztof Walczak
upr. do projektowania bez ograniczeń
w specjalności konstrukcyjno-budowlanej
Nr ZAP/0075/POOK/04

075/POOK/04
H. W. O. R.

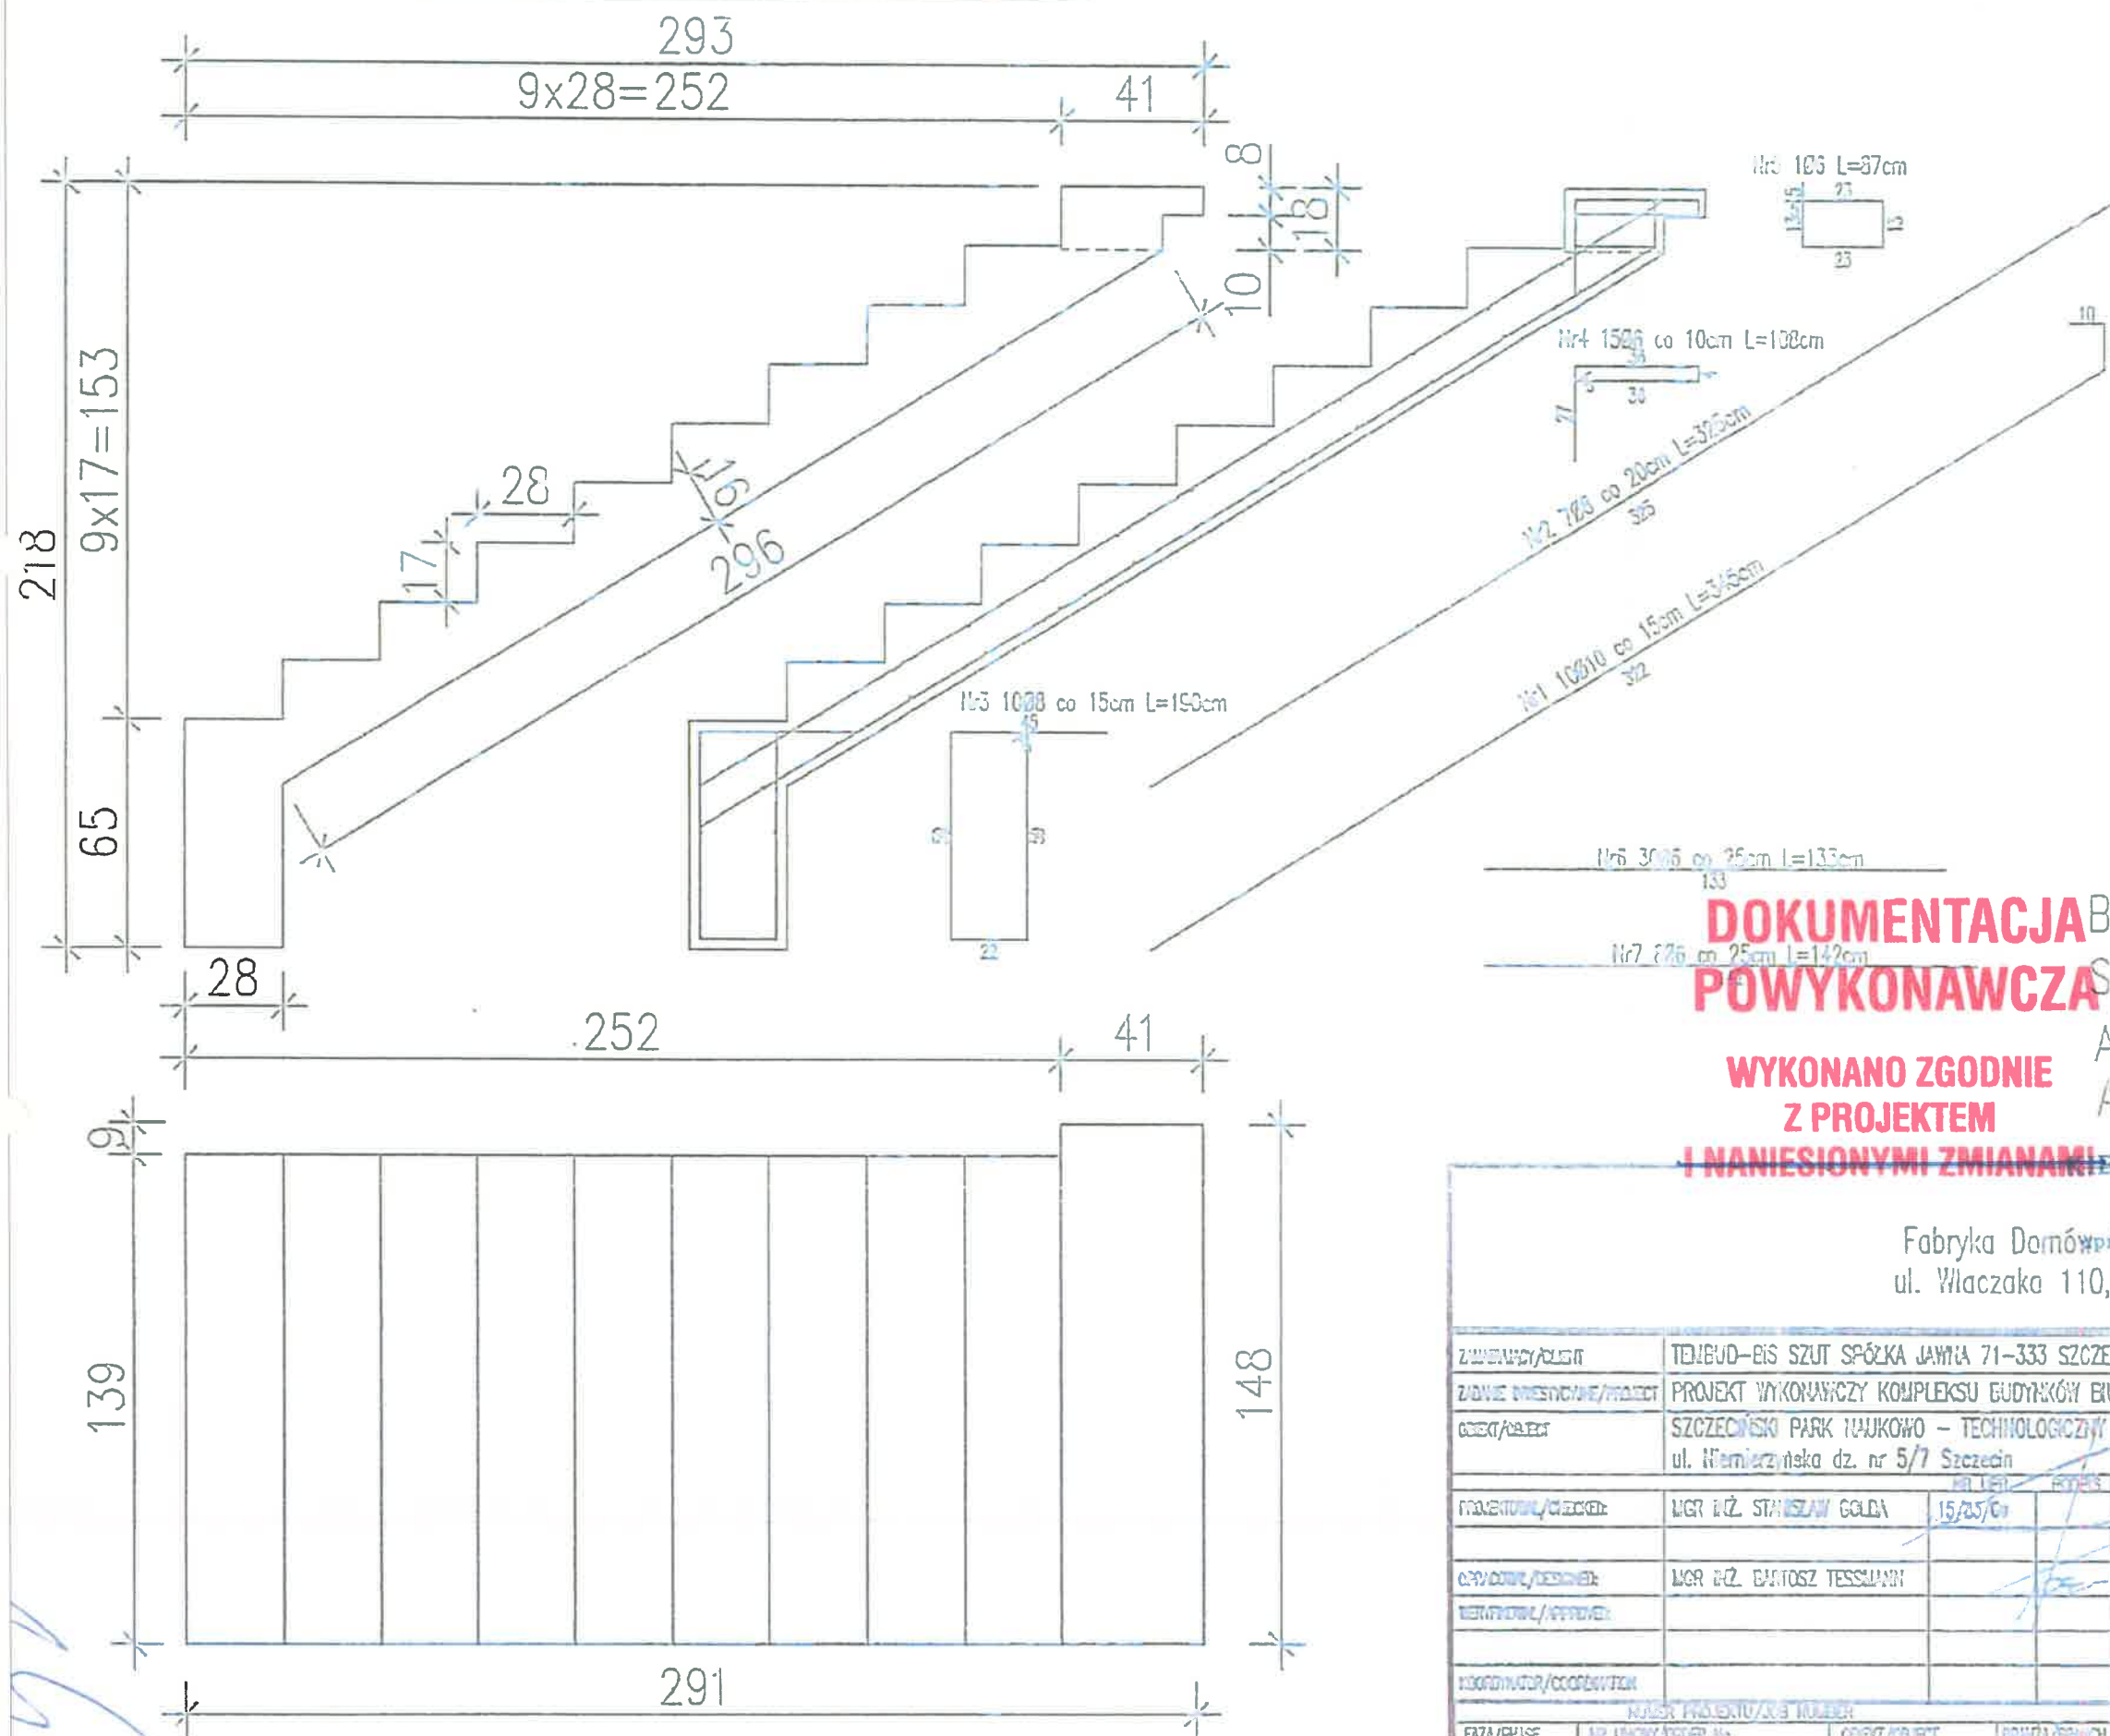

DOKUMENTACJA
POWYKONAWCZA

**WYKONANO ZGODNIE
Z PROJEKTEM**

~~I NANIESIONYMI ZMIANAM~~

A BETON C20/25

A Stal zbrojeniowa:

A-IIIIN - RB500W (lub BSt500S)

A-0 - StOS

I NANIESIONYMI ZMIANAMI KIEROWNIK BUDOWY

Fabryka Domów "Prefadom" Sp. z o.o.
ul. Właczaka 110, 66-400 Gorzów Wlkp.

ZAMAWIY/CLIENT		TENBUD-BIS SZUT SPÓŁKA JAWNA 71-333 SZCZECIN, UL. KS.GPA. I. KRASICKIEGO6	
ZADANIE/MISSION/TASK		PROJEKT WYKONAWCZY KOMPLEKSU BUDYNKÓW BIUROWYCH NA POTRZEBY SZCZECIŃSKIEGO PARKU NAUKOWO-TECHNICZNEGO	
OBJEKT/OBJECT		SZCZECIŃSKI PARK NAUKOWO - TECHNOLOGICZNY ul. Niemcewiczka dz. nr 5/7 Szczecin	
PROJEKTOWY/CHECKED:		MGR INŻ. STANISŁAW GOLDA	15/05/09
OPRACOWY/DESIGNED:		MGR INŻ. BARTOSZ TESSLAK	
WERYFIKOWY/APPVED:			
KORDYNATOR/COORDINATOR			
FAZA/PHASE		NR LAMOWY/ORDER NO.	OBJEKT/OBJECT
DW		-	A
NR RYSUNKU/DRAWING NUMBER		RZEMIA/REVISION	
152/kw		A	