


PB-2 szt.1

UZGODNIOWO

mgr inż. Krzysztof Walczak  
upr. do projektowania bez ograniczeń  
w specjalności konstrukcyjno-budowlanej  
Nr ZAP/0075/POOK/04

K. Walczak

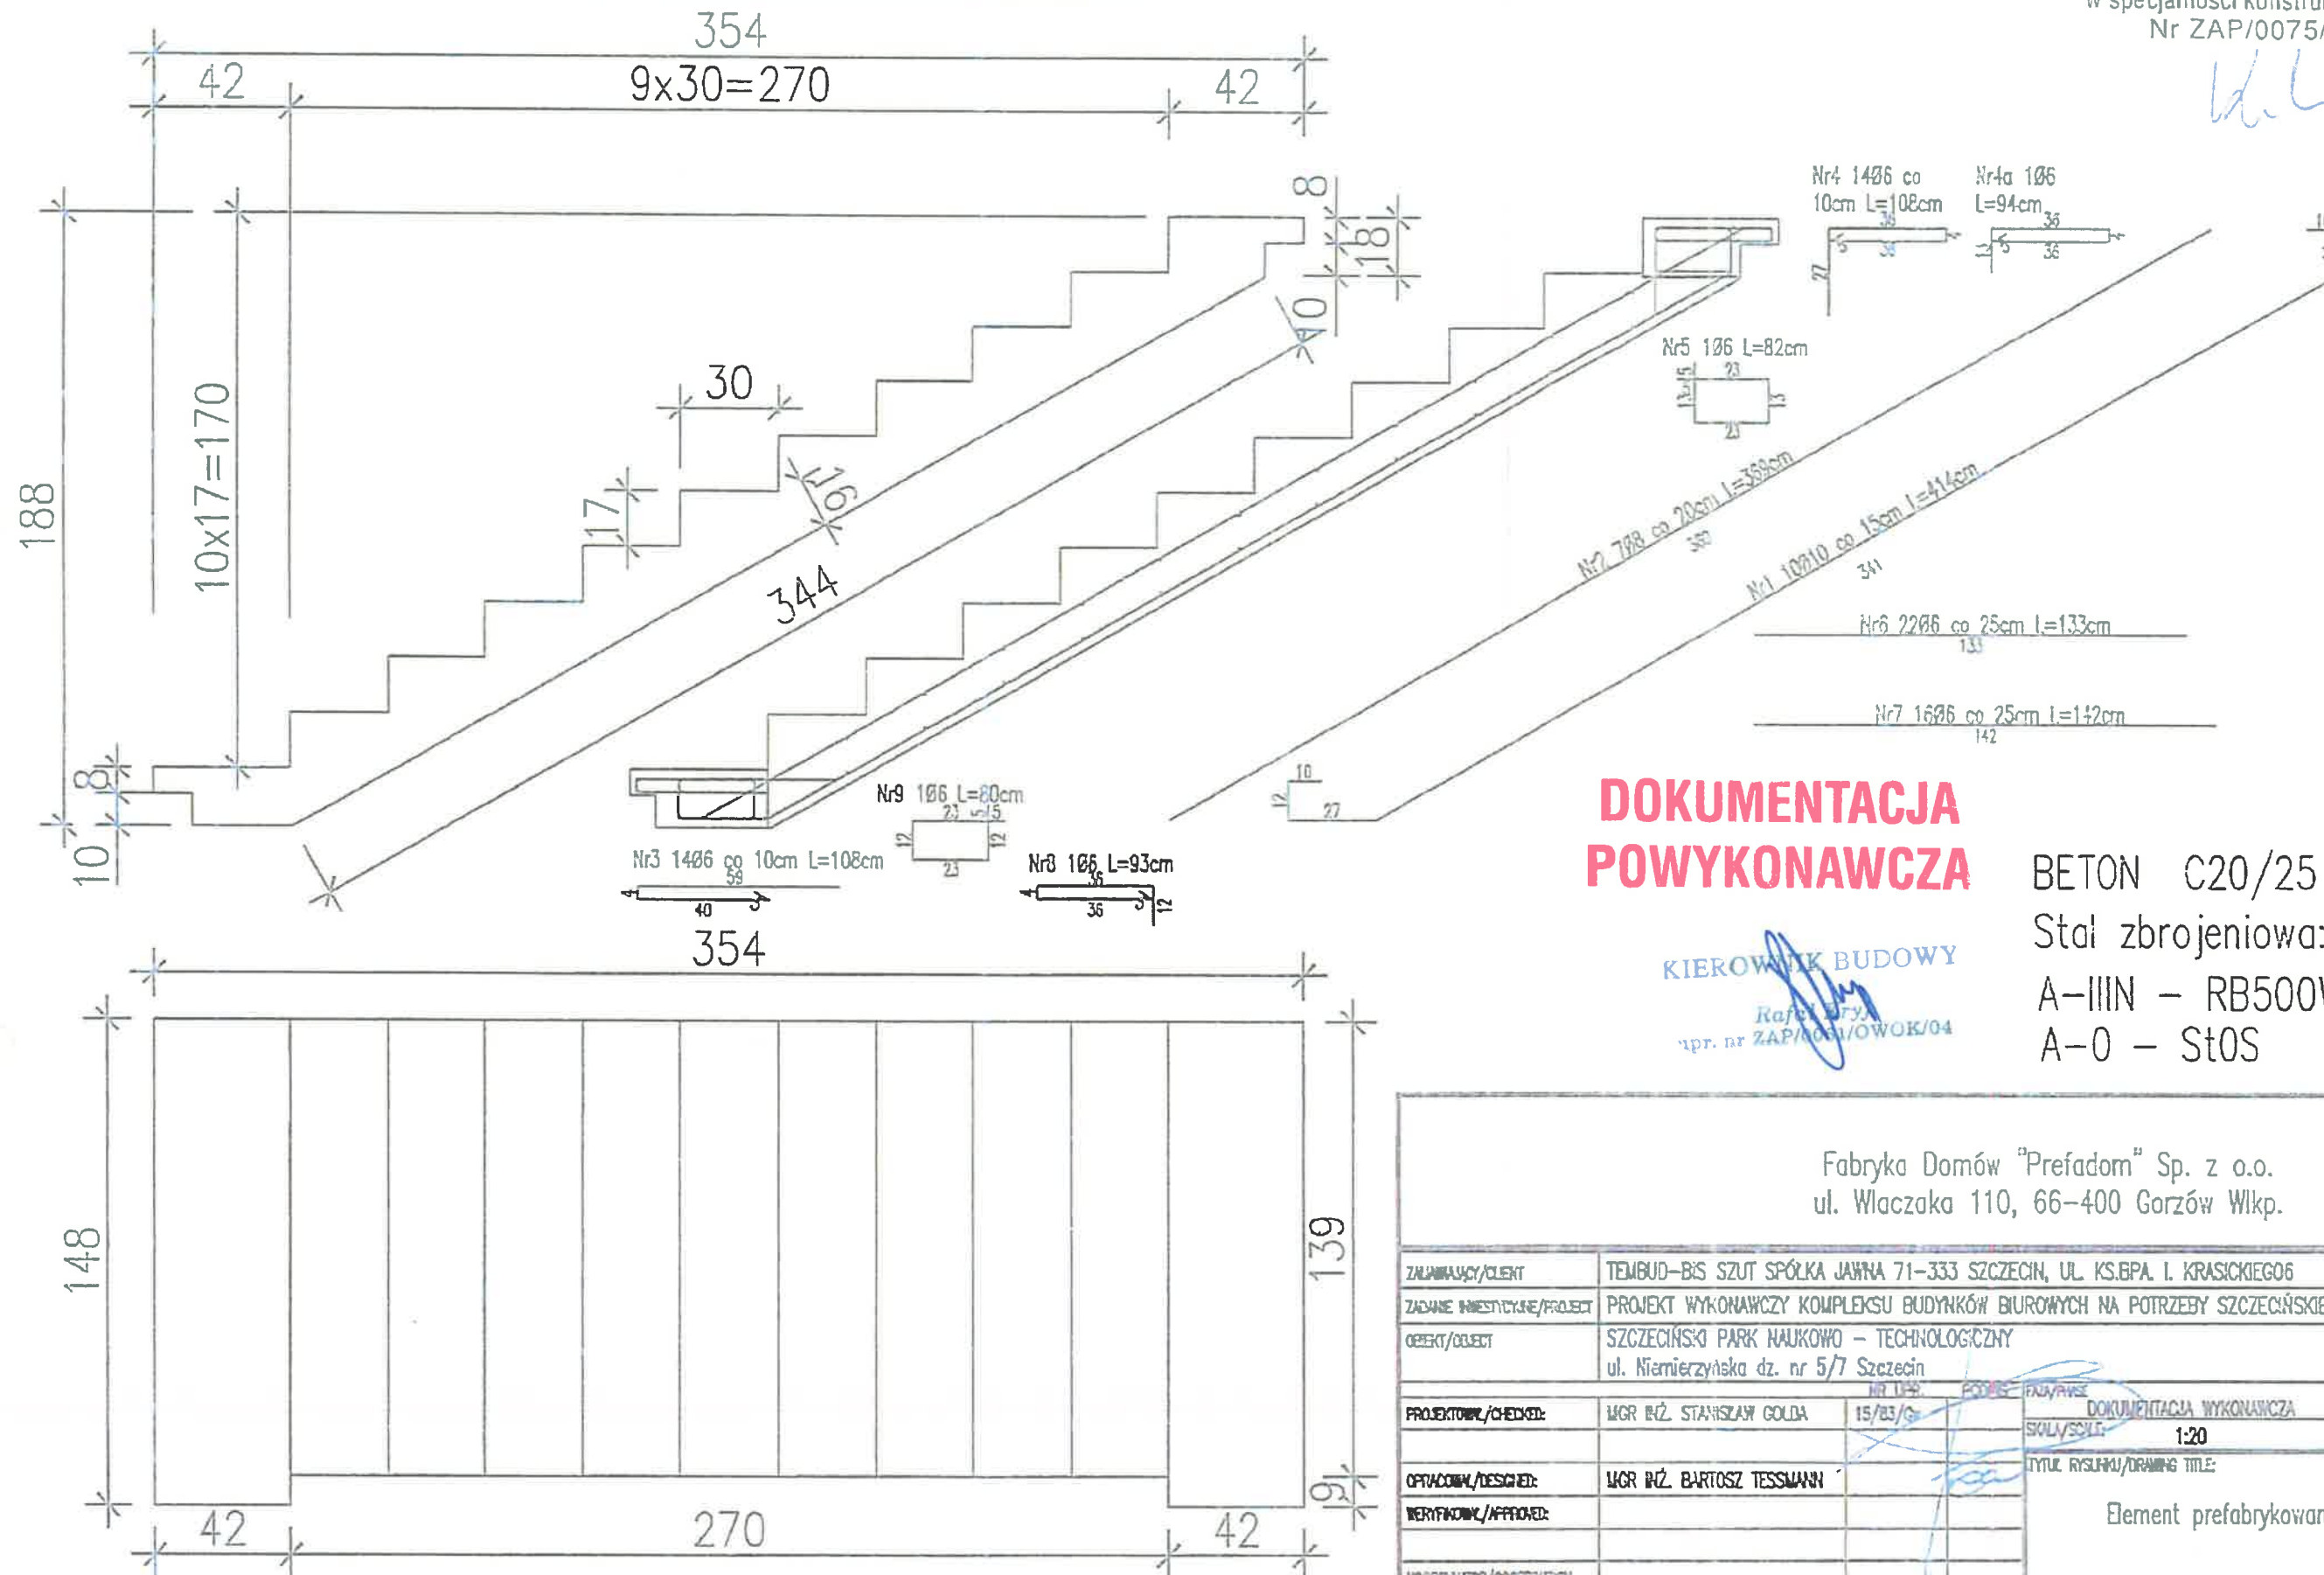

**DOKUMENTACJA  
POWYKONAWCZA**

KIEROWNIK BUDOWY  
Rafał Gryz  
upr. nr ZAP/0061/OWOK/04

BETON C20/25  
Stal zbrojeniowa:  
A-IIIIN – RB500W (lub BSt500S)  
A-0 – St0S

Fabryka Domów "Prefadom" Sp. z o.o.  
ul. Właczaka 110, 66-400 Gorzów Wlkp.

Fabryka Domów "Prefadom" Sp. z o.o. ul. Właczaka 110, 66-400 Gorzów Wlkp.					
ZAMAWIAJĄCY/CLIENT		TEMBUD-BIS SZUT SPÓŁKA JAWNA 71-333 SZCZECIN, UL. KS.BPA. I. KRASICKIEGO6			
ZADANIE INWESTYCYJNE/PROJECT		PROJEKT WYKONAWCZY KOMPLEKSU BUDYNKÓW BIUROWYCH NA POTRZEBY SZCZECIŃSKIEGO PARKU NAUKOWO-TECHNICZNEGO			
OBIEKT/OBJECT		SZCZECIŃSKI PARK NAUKOWO - TECHNOLOGICZNY ul. Niemierzyńska dz. nr 5/7 Szczecin			
PROJEKTOWY/CHECKED:		MGR INŻ. STANISŁAW GOŁDA	15/03/12	DOKUMENTACJA WYKONAWCZA	
				WYSZELKIE PRAWA ZASTRZEŻONE ALL RIGHTS RESERVED	
OPTACOWNY/DESIGNED:		MGR INŻ. BARTOSZ TESSMANN		DATA/DATE: 2012-04-23	
WERYFIKOWY/APPROVED:				TYTUŁ RYSUNKU/DRAWING TITLE:	
				Element prefabrykowany PB-2 klatka B-2	
KOORDYNATOR/COORDINATION					
NUMER PROJEKTU/SCO NUMBER					
FAZA/PHASE		NR UMOWY/ORDER No.		NUMER RYSUNKU/DRAWING NUMBER:	
DW		-		159/kw	
		OBIEKT/OBJECT		REWIZJA/REVISION	
		B		A	
		GRANICA/BRANCH			
		K			