


PB-5 szt.1

20.06.2012
UZGODNIŁO

mgr inż. Krzysztof Walczak
upr. do projektowania bez ograniczeń
w specjalności konstrukcyjno-budowlanej
Nr ZAP/0075/POOK/04

K. Walczak

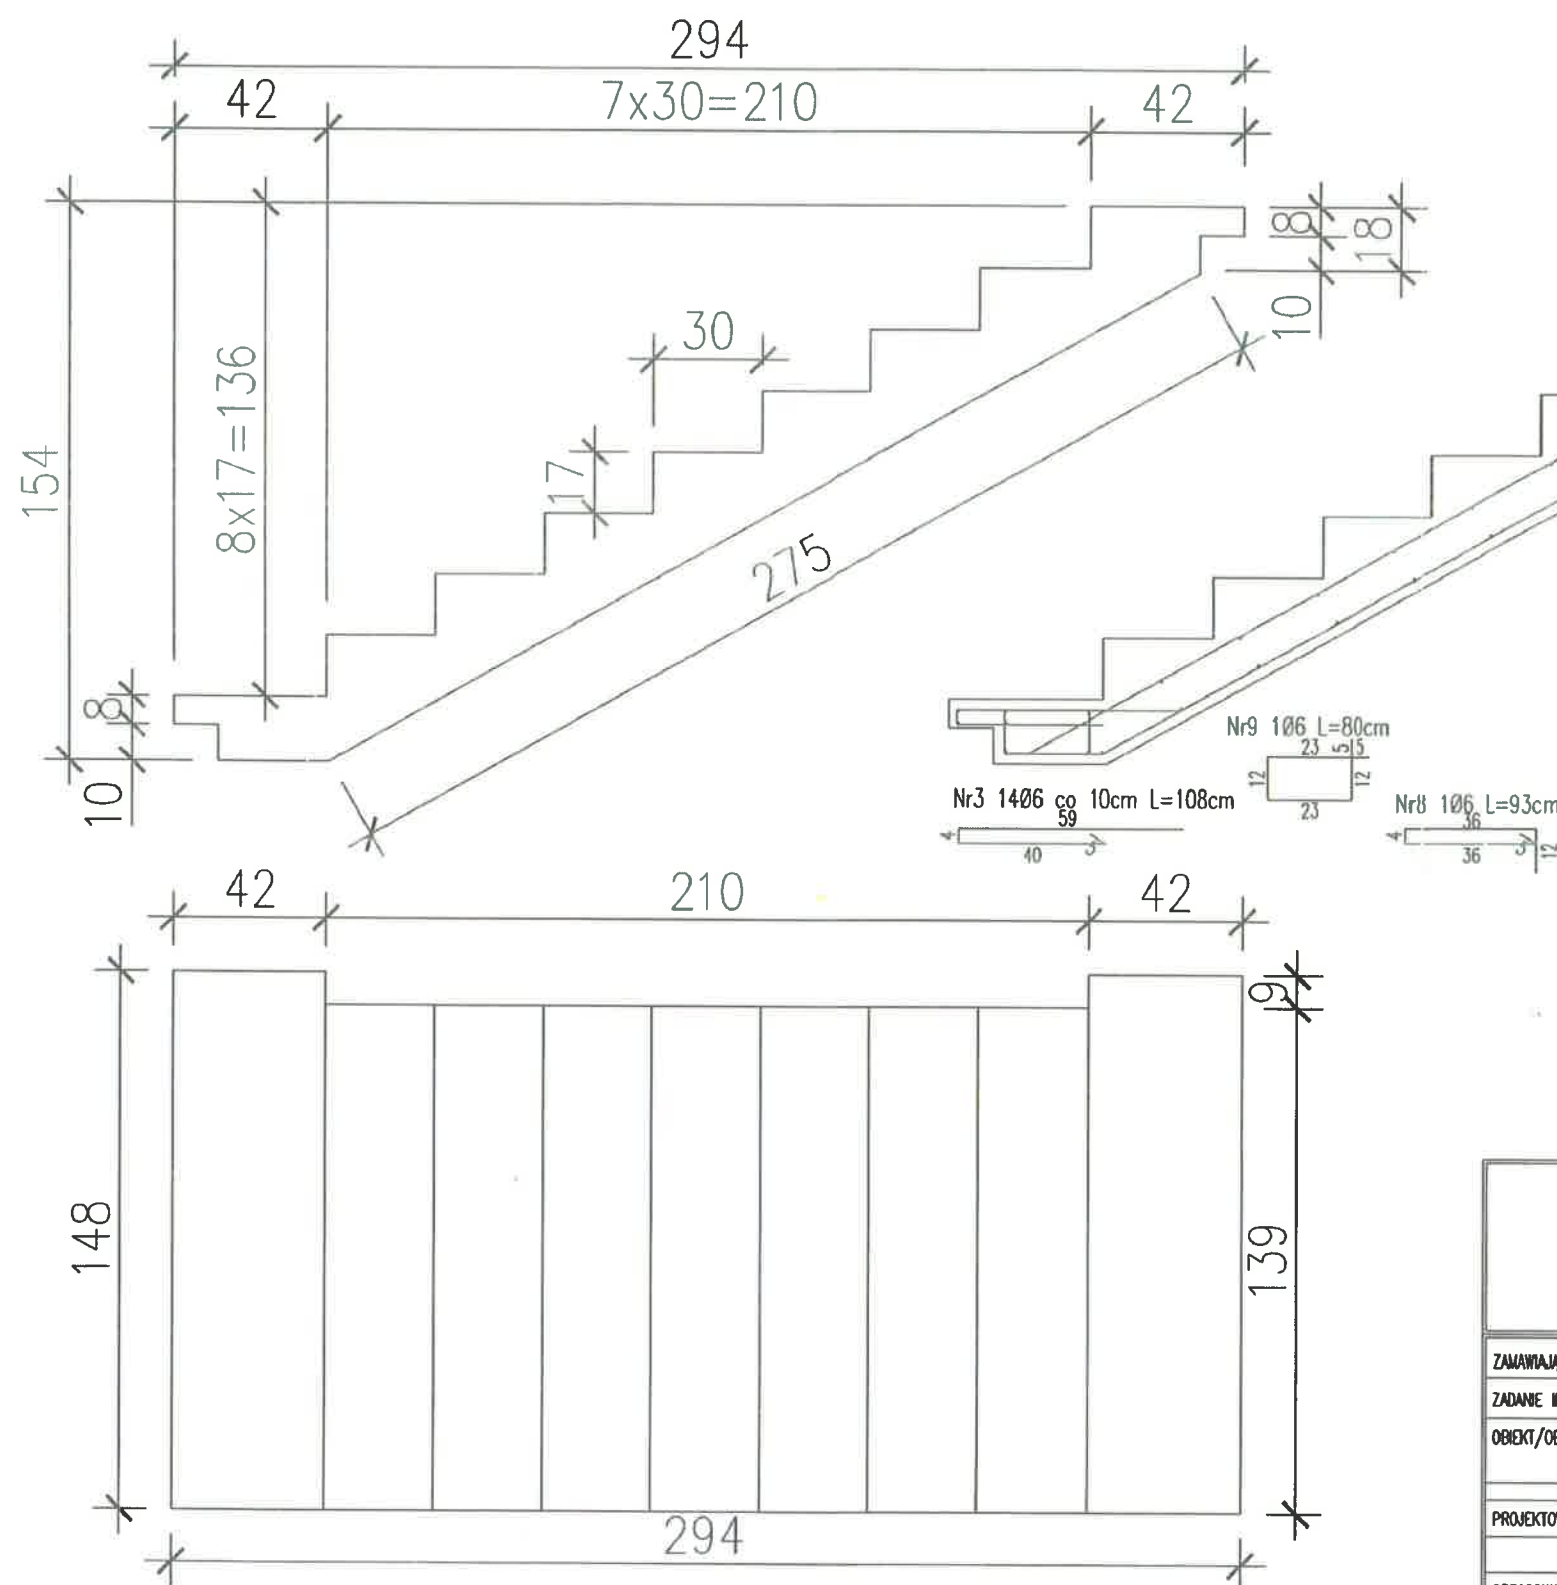

DOKUMENTACJA POWYKONAWCZA

KIEROWNIK BUDOWY

Rafał
upr. nr ZAP/0075/POOK/04

BETON C20/25

Stal zbrojeniowa:

A-IIIIN – RB500W (lub BSt500S)

A-0 – St0S

Fabryka Domów "Prefadom" Sp. z o.o.
ul. Właczaka 110, 66-400 Gorzów Wlkp.

Fabryka Domów "Prefadom" Sp. z o.o. ul. Właczaka 110, 66-400 Gorzów Wlkp.											
ZAMAWIAJĄCY/CLIENT		TEMBUD-BIS SZUT SPÓŁKA JAWNA 71-333 SZCZECIN, UL. KS.BPA. I. KRASICKIEGO6									
ZADANIE INWESTYCYJNE/PROJECT		PROJEKT WYKONAWCZY KOMPLEKSU BUDYNKÓW BIUROWYCH NA POTRZEBY SZCZECIŃSKIEGO PARKU NAUKOWO-TECHNICZNEGO									
OBIEKT/OBJECT		SZCZECIŃSKI PARK NAUKOWO – TECHNOLOGICZNY ul. Niemierzyńska dz. nr 5/7 Szczecin									
PROJEKTOWAŁ/CHECKED:		MGR INŻ. STANISŁAW GOLDA		15/83/Gw		NR UPR.		PODPIS		FAZA/PHASE	
										DOKUMENTACJA WYKONAWCZA	
OPRACOWAŁ/DESIGNED:		MGR INŻ. BARTOSZ TESSMANN								SKALA/SCALE: 1:20	
WERYFIKOWAŁ/APPROVED:										DATA/DATE: 2012-04-23	
										TYTUŁ RYSUNKU/DRAWING TITLE:	
										Element prefabrykowany PB-5 klatka B-2	
KOORDYNATOR/COORDINATION											
NUMER PROJEKTU/JOB NUMBER											
FAZA/PHASE		NR UMOWY/ORDER No.		OBIEKT/OBJECT		BRANŻA/BRANCH		NUMER RYSUNKU/DRAWING NUMBER:			
DW		—		B		K		160/kw			
								REWIZJA/REVISION			
								A			