


PB-2 szt.1

mgr inż. Krzysztof Walczak
upr. do projektowania bez ograniczeń
w specjalności konstrukcyjno-budowlanej
Nr ZAP/0075/POOK/04

K. Walczak

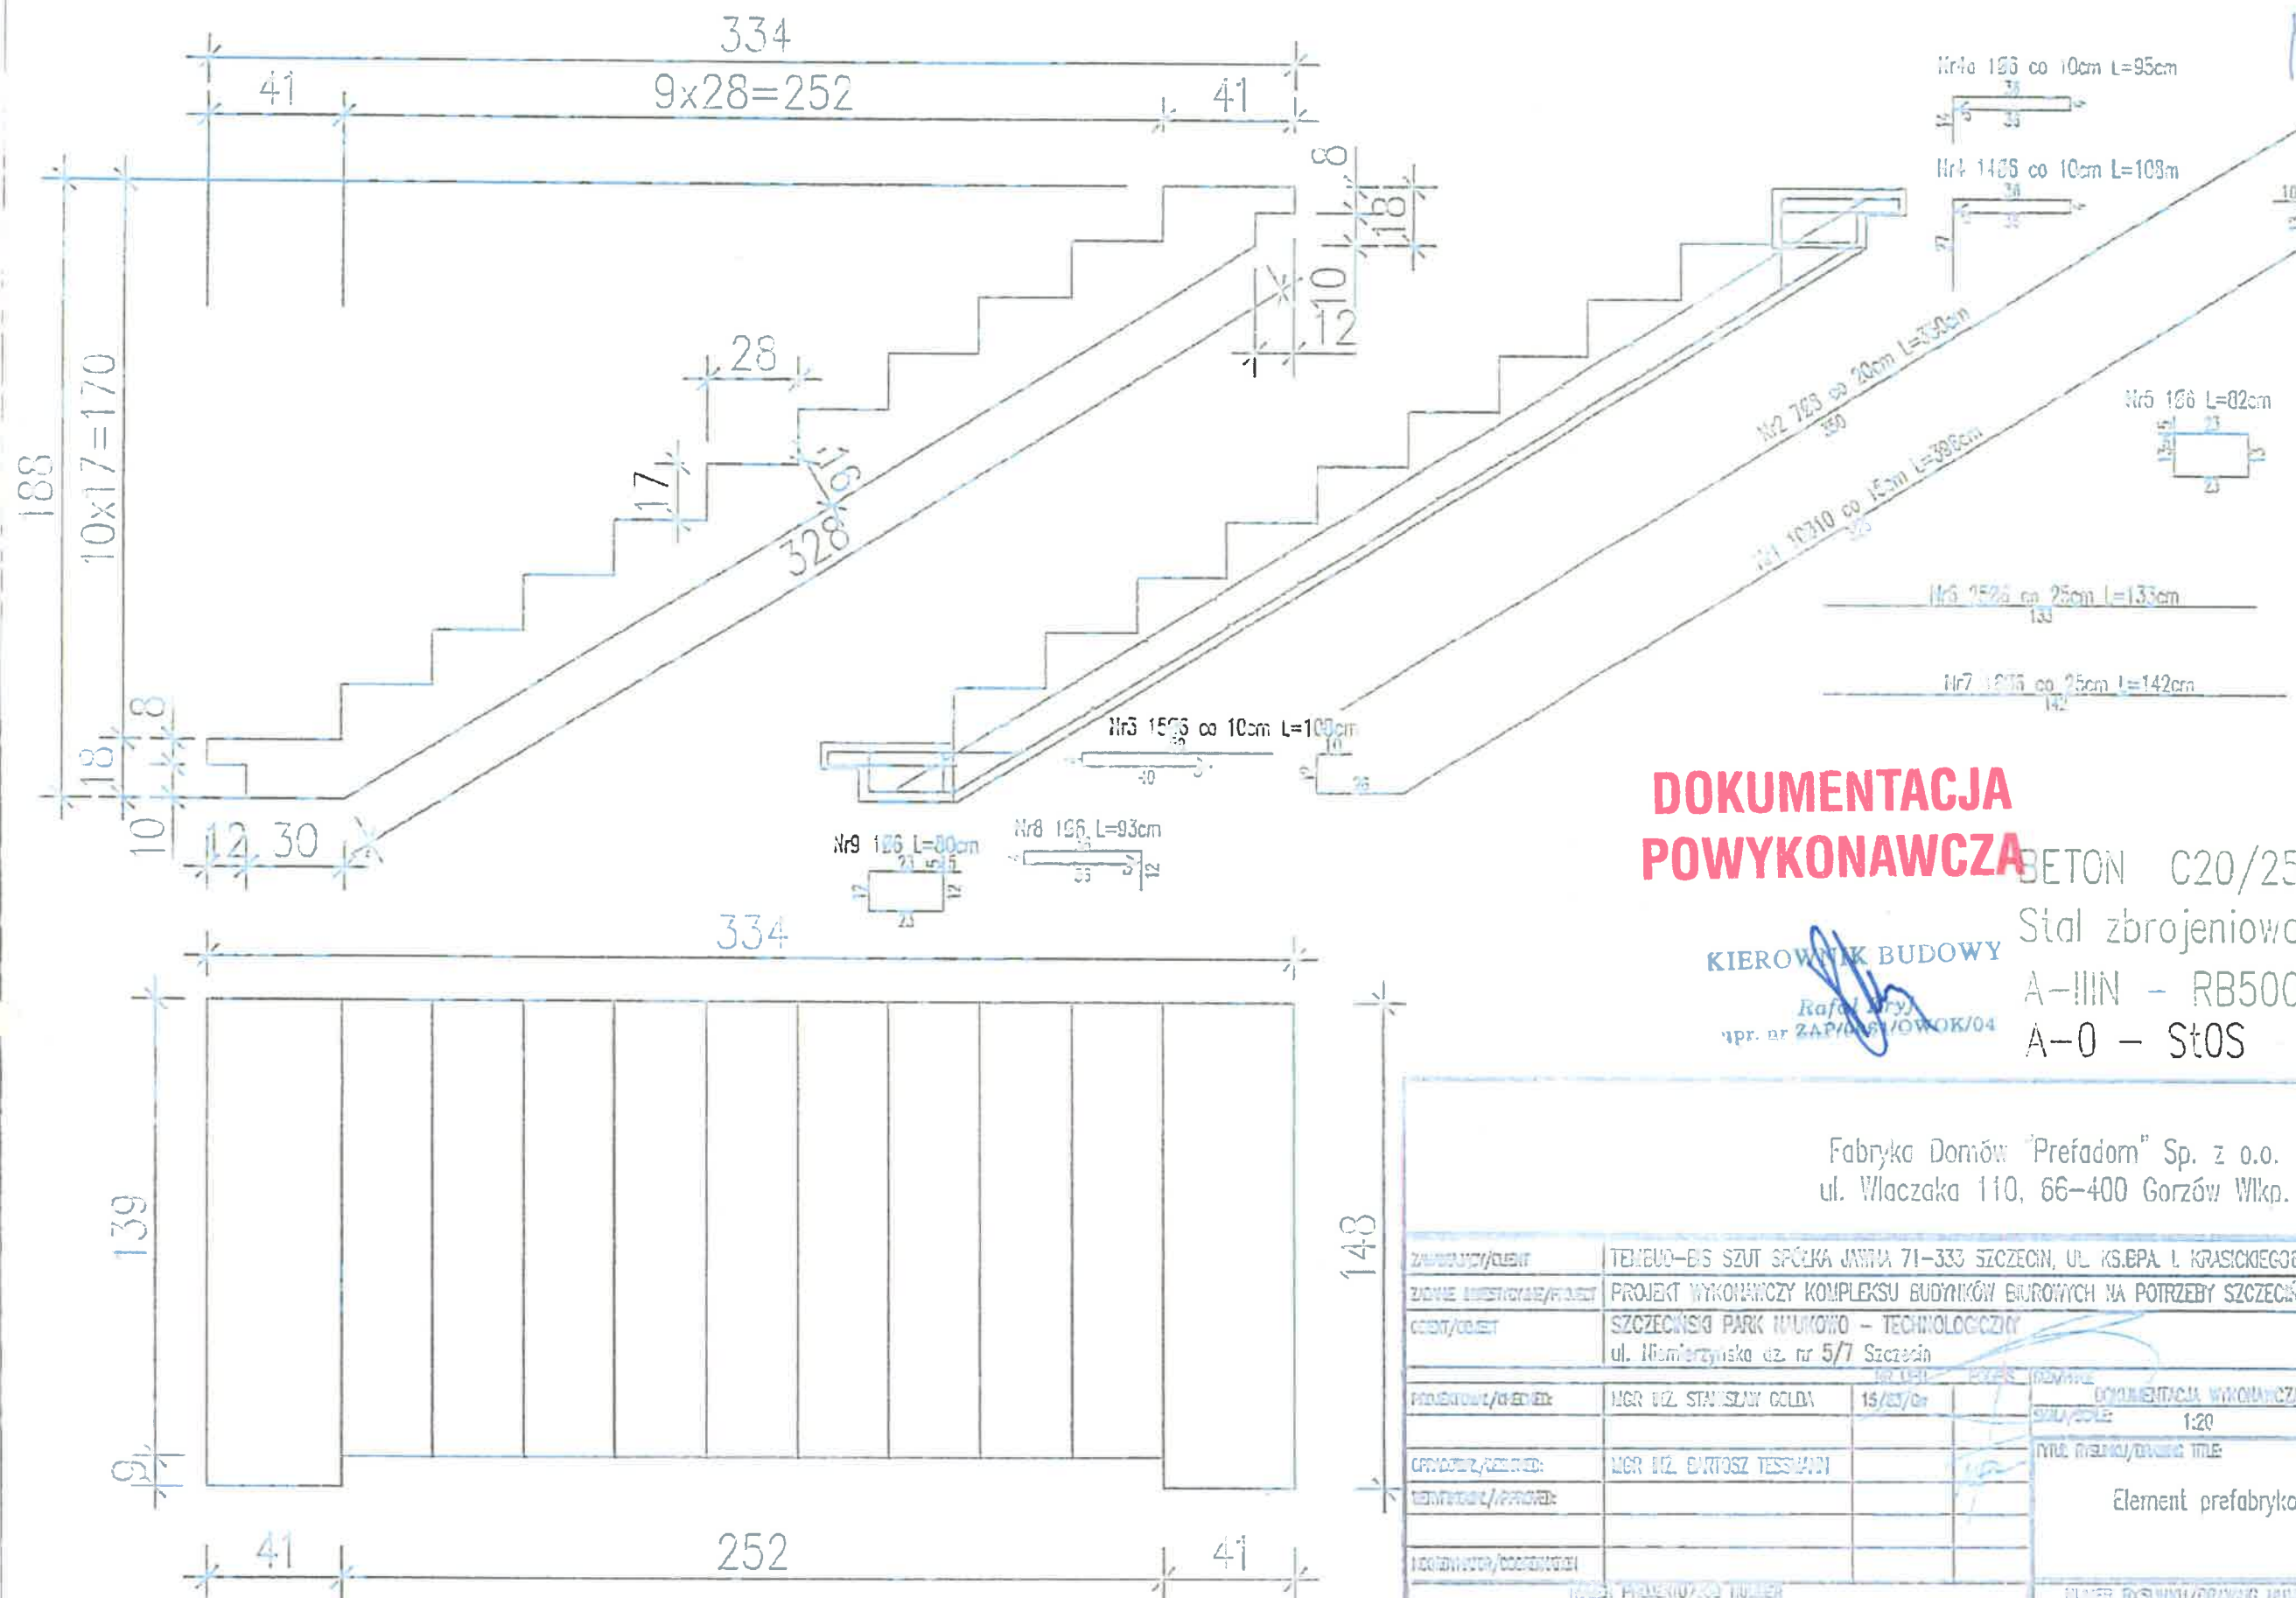

DOKUMENTACJA POWYKONAWCZA

KIEROWNIK BUDOWY
Rafał Wójcik
upr. nr ZAP/0075/POOK/04

BETON C20/25
Stal zbrojeniowa:
A-IIIIN - RB500W (lub BSt500S)
A-0 - St0S

Fabryka Domów "Prefadom" Sp. z o.o.
ul. Właczaka 110, 66-400 Gorzów Wlkp.

ZAMAWIYCA/CLIENT	TEMUDO-BIS SZUT SPÓŁKA JAWNA 71-333 SZCZECIN, UL. KS.ŁPA I KRASICKIEGO6
ZADANIE INWESTYCYJNE/PROJECT	PROJEKT WYKONAWCZY KOMPLEKSU BUDYNKÓW BIUROWYCH NA POTRZEBY SZCZECIŃSKIEGO PARKU NAUKOWO-TECHNICZNEGO
OBJEKT/OBJECT	SZCZECIŃSKI PARK NAUKOWO - TECHNOLOGICZNY ul. Niemcewskiego dz. nr 5/7 Szczecin
PROJEKTOWAŁ/DESIGNED	mgr inż. STANISŁAW GOLDA 15/03/04
OPRACOWAŁ/REVISION	mgr inż. BARTOSZ TESSMAN
NUMER RYSUNKU/DRAWING NUMBER	153/kw
WERSJA/VERSION	A

Element prefabrykowany PB-2 klatka A-1