


X=39104.00 Y=69293.00

X=39104.00 Y=69293.00

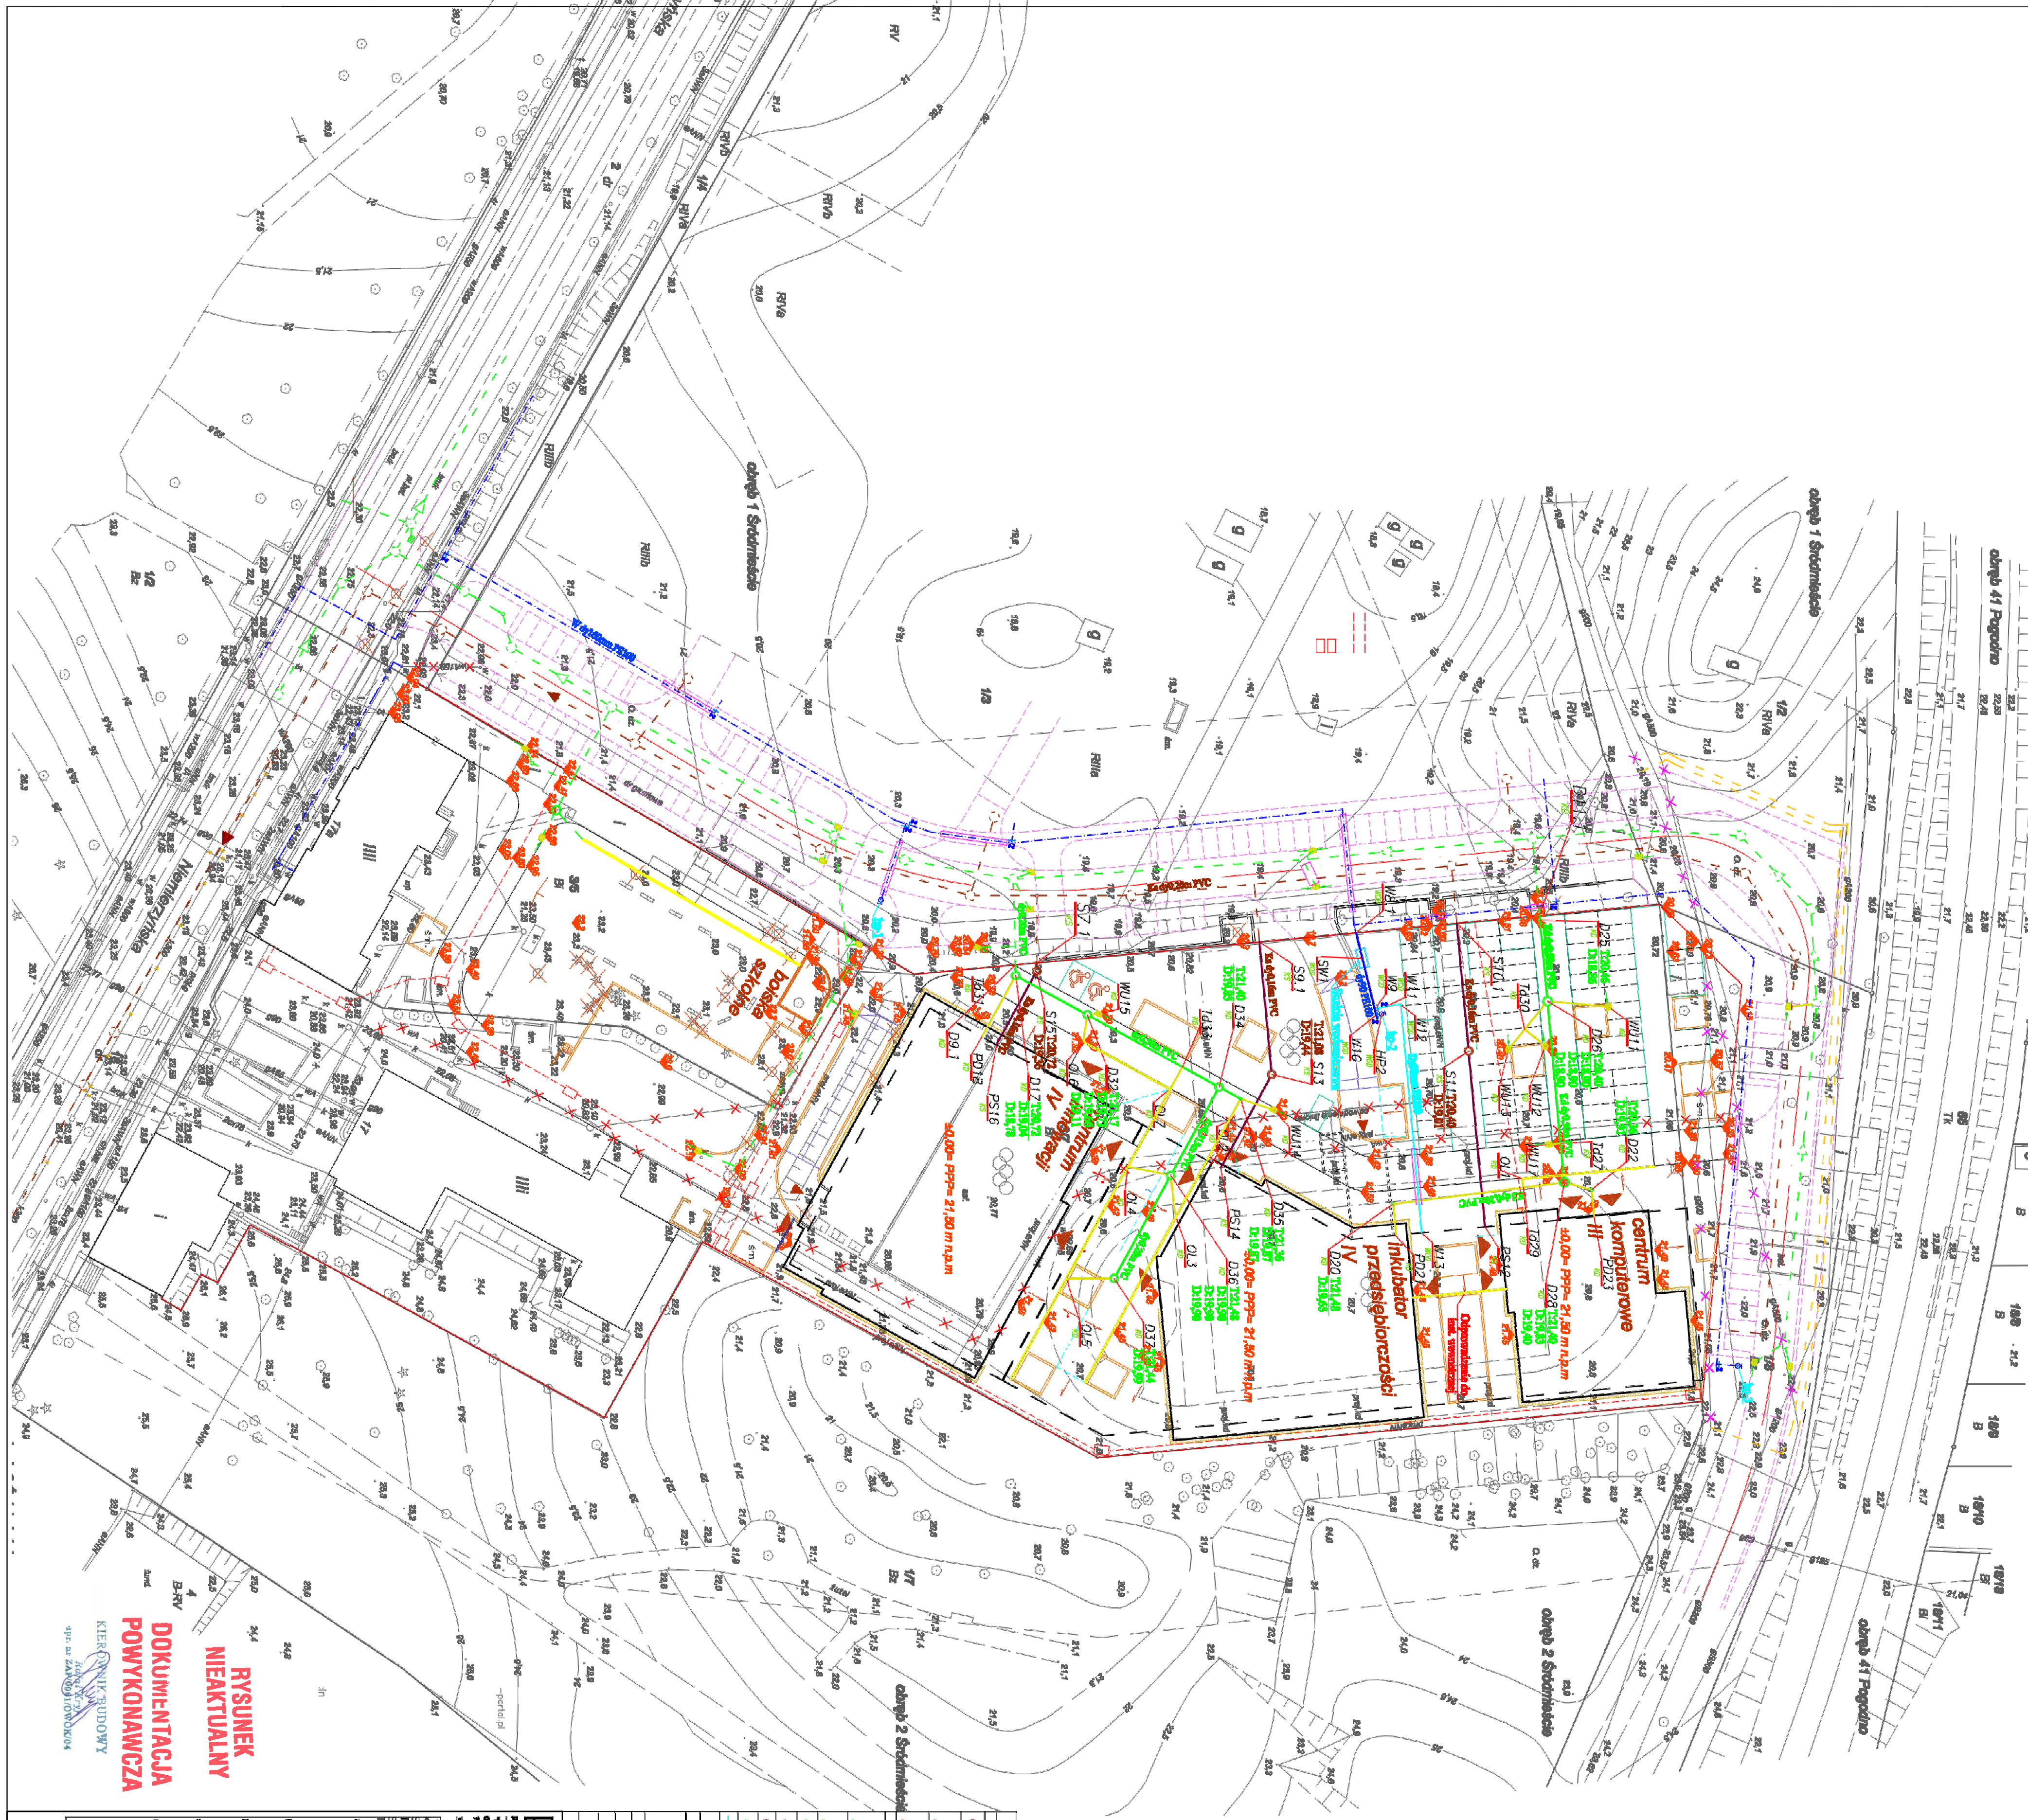

**RYSUNEK
NIEAKTUALNY**

**DOKUMENTACJA
POWYKONAWCZA**


