
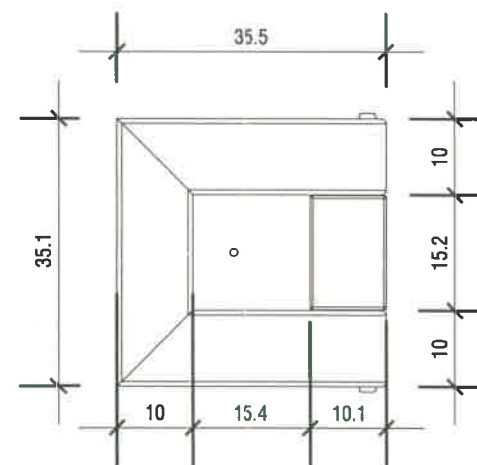
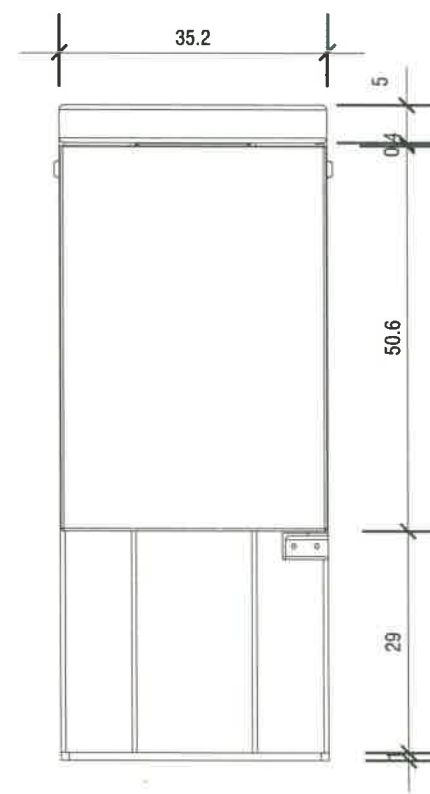


AKSJONOMETRIA SKALA 1:10

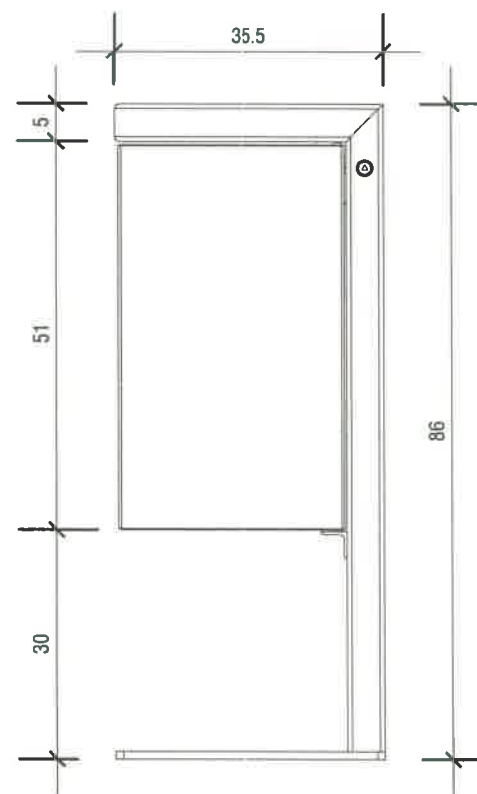

RZUT , PRZKROJE SKALA 1:10
PRZYKŁADOWY KOSZ NA ŚMIECI
CUBUS 3050 ZANO MODERN

Kosz na śmieci o pojemności 52l; całkowita wysokość 85cm, szerokość 35cm. Kosz wykonany ze stali nierdzewnej, satynowanej. Waga 30kg

KOSZ NA ŚMIECI

**DOKUMENTACJA
POWYKONAWCZA**

ROBOTY NIEZREALIZOWANE

KIEROWNIK BUDOWY
Rafał Król
upr. nr ZAP/0081/WOK/04

portal | pracownia projektowa
profesjonalnie zmieniamy marzenia w rzeczywistość

Portal Sp. z o.o. Spółka Komandytowa
02-641 Warszawa, ul. Lekarska 8, tel./fax 022 8251432, portal@pp-portal.pl
71-604 Szczecin, ul. Szarotki 9, tel: 695 15 15 42, 091 81 22 199, biuro@pp-portal.pl
www.pp-portal.pl

KOMPLEKS ZABUDOWY USŁUGOWEJ NA POTRZEBY
SZCZECIŃSKIEGO PARKU NAUKOWO-
TECHNOLOGICZNEGO PRZY UL. NIEMIERYŃSKIEJ
W SZCZECINIE
ETAP II - ZAGOSPODAROWANIE TERENU, GARAŻ
PODZIEMNY, BUDYNKI A i B

temat:
Szczecin, ul. Niemierzyńska, dz. nr 3/7, 3/5 i 1/8
adres inwestycji:

Szczeciński Park Naukowo - Technologiczny, ul. Kolumba, Szczecin
inwestor:

mgr inż. arch. Agnieszka Witkowska, upr. nr 28/ZPOIA/2005
projektant:

mgr inż. arch. Agnieszka Geller
mgr inż. arch. Arkadiusz Nowakowski
mgr inż. arch. Anita Wojewoda
architekt asystent:

mgr inż. arch. Maciej Zombirt, upr. nr 41/Sz/99
architekt sprawozdający:

KOSZ NA ŚMIECI

rys.
architektura
branża:
P.W.
data:
1:10
skala:
Szczecin, lipiec 2010r
data:
nr rys. **Z4**

UWAGA:
Kopiowanie, publikacje oraz wszelkie inne formy wykorzystania projektu bez zgody autorów będą naruszeniem przepisów wynikających z Ustawy z dnia 4.02.1994 r. o prawie autorskim i prawach pokrewnych.