


# STUDNIA WODOMIERZOWA

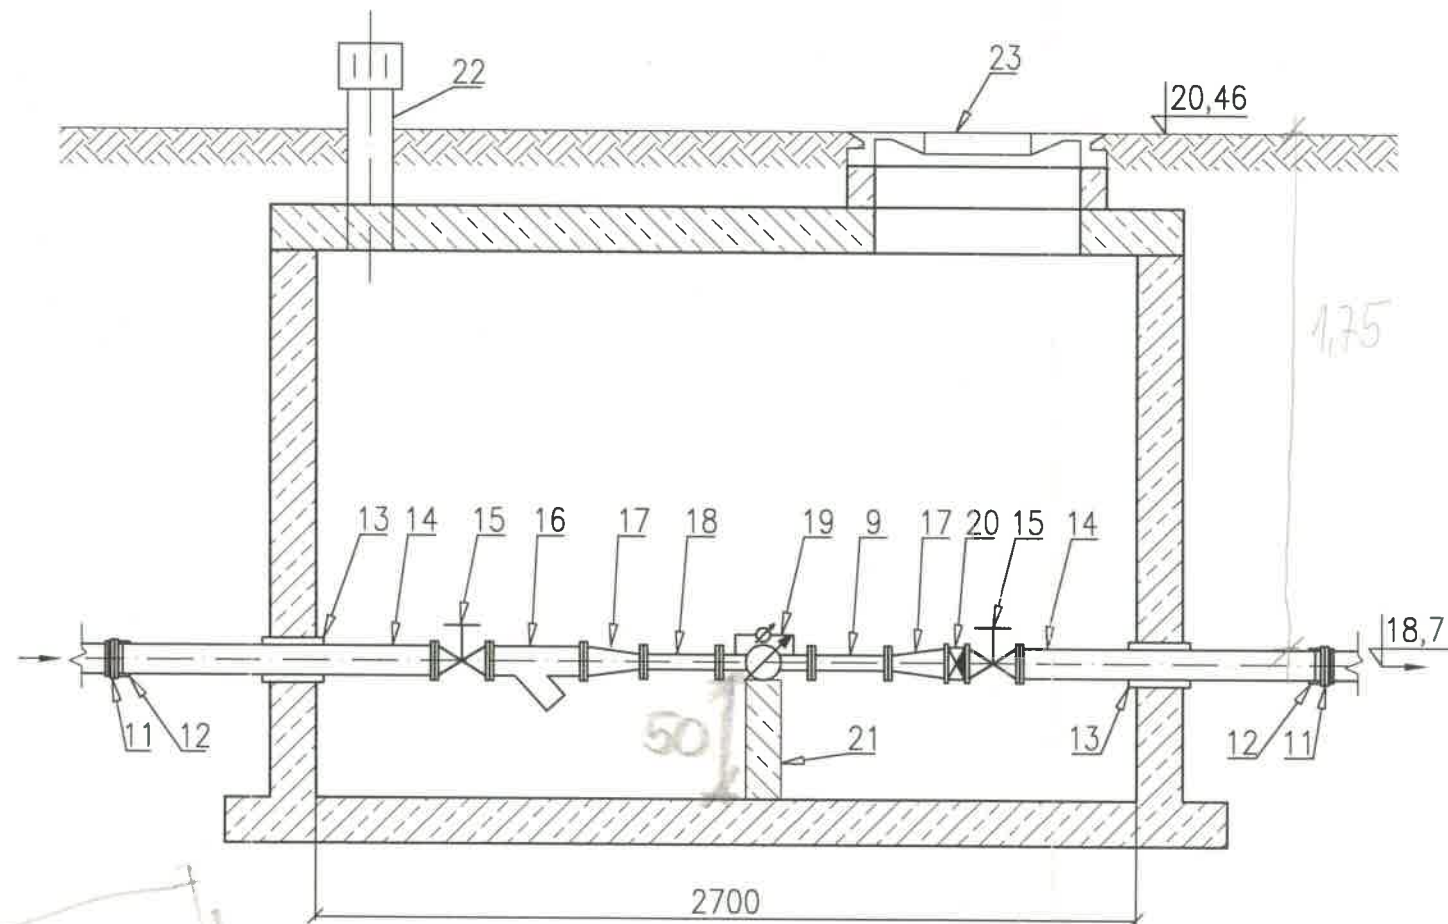

2500 x 1200

Lp.	Wyszczególnienie	Średnica	Ilość
11	Tuleja kołnierзова D90PE z kołnierzem stalowym pokrytym PP DN80	DN80/dy90	2
12	Połączenie kołnierzowe do rur PE / Helden	DN80	2
13	Tuleja mechaniczna	-	2
14	Krótiec jednokołnierzowy DN80 żeliwo L=1000mm	DN80	2
15	Zasuwa kołnierzowa długa DN80	DN80	2
16	Filtr siatkowy z podwójnym siatkiem ze stali nierdzewnej	DN80	1
17	Złączka redukcyjna kołnierzowa DN80/65 żeliwna	DN80/DN65	2
18	Krótiec kompensacyjny DN65	DN65	2
19	Wodomierz sprzężony MWN/JS DN65/2,5-S	DN65	1
20	Zawór zwrotny dwupłytkowy typu SOCLA	DN80	1
21	Podpora	-	1
22	Wywietrznik	-	2
23	Właz	-	1

Numeracja zgodnie z zestawieniem materiałów (załącznik opracowania)

zwrotny jest a nie we  
autyz stan niewiarygodny

## DOKUMENTACJA POWYKONAWCZA

ZAKRES NIEZREALIZOWANY

KIEROWNIK BUDOWY

Reż. Kryj  
upr. nr ZAP/0061/OWOK/04

**portal** | pracownia projektowa

profesjonalnie zmieniamy marzenia w rzeczywistość

"Portal - PP" sp. z o.o. spółka komandytowa  
02-610 Warszawa, ul. Lekarska 8, tel./fax 0 22 8251432 portal@pp-portal.pl  
71-604 Szczecin, ul. Szarotki 9/8, tel. 695 15 15 42, 091 81 22 199, biuro@pp-portal.pl  
[www.pp-portal.pl](http://www.pp-portal.pl)

temat:  
**KOMPLEKS ZABUDOWY USŁUGOWEJ NA POTRZEBY SZCZECIŃSKIEGO  
PARKU NAUKOWO-  
TECHNOLOGICZNEGO PRZY UL. NIEMIERYŃSKIEJ W SZCZECINIE  
- ETAPII-ZAGOSPODAROWANIE TERENU-GARAŻ PODZIEMNY,  
BUDYNEK A i B**

adres inwestycji:

Szczecin, ul. Niemieryńska  
dz. nr 3/5; 3/7

inwestor:

Szczeciński Park Naukowo – Technologiczny,  
ul. Kolumba 86-89, 70-035 Szczecin

projektant:

mgr inż. Grzegorz Keczmar  
upr. nr 77/Sz/2002

sprawdzający:

mgr inż. Krzysztof Imbra  
upr. nr 71/Sz/2002

rys

STUDNIA WODOMIERZOWA

SANITARNIA

branża:

PW

faza:

1:25

skala:

Szczecin, 11.2009 r.

data:

3

nr rys.

UWAGA:  
Kopiowanie, publikacje oraz wszelkie inne formy wykorzystania  
projektu bez zgody autorów będą naruszeniem przepisów wynikających  
z  
Ustawy z dnia 4.02.1994 r. o prawie autorskim i prawach pokrewnych.