


FASADA SZKLANA - ŚCIANA NR 6


KONSTRUKCJA WITRYNY PRZY OSI "23" – WIDOK 1:50

1 1a 2 2a 3 4 5 5a 5b 5c 6 7

- SKŁUPY, RYGLE STALOWE, SKŁUPY ŻELBETOWE WEWNĄTRZ HOLI -
OCYNKOWANE I MALOWANE PROSZKOWO NA KOLOR ZIELONY
~~NCS 5800 - G 80 Y~~ *PODKLAS + NAWIERZCHNIOWY*

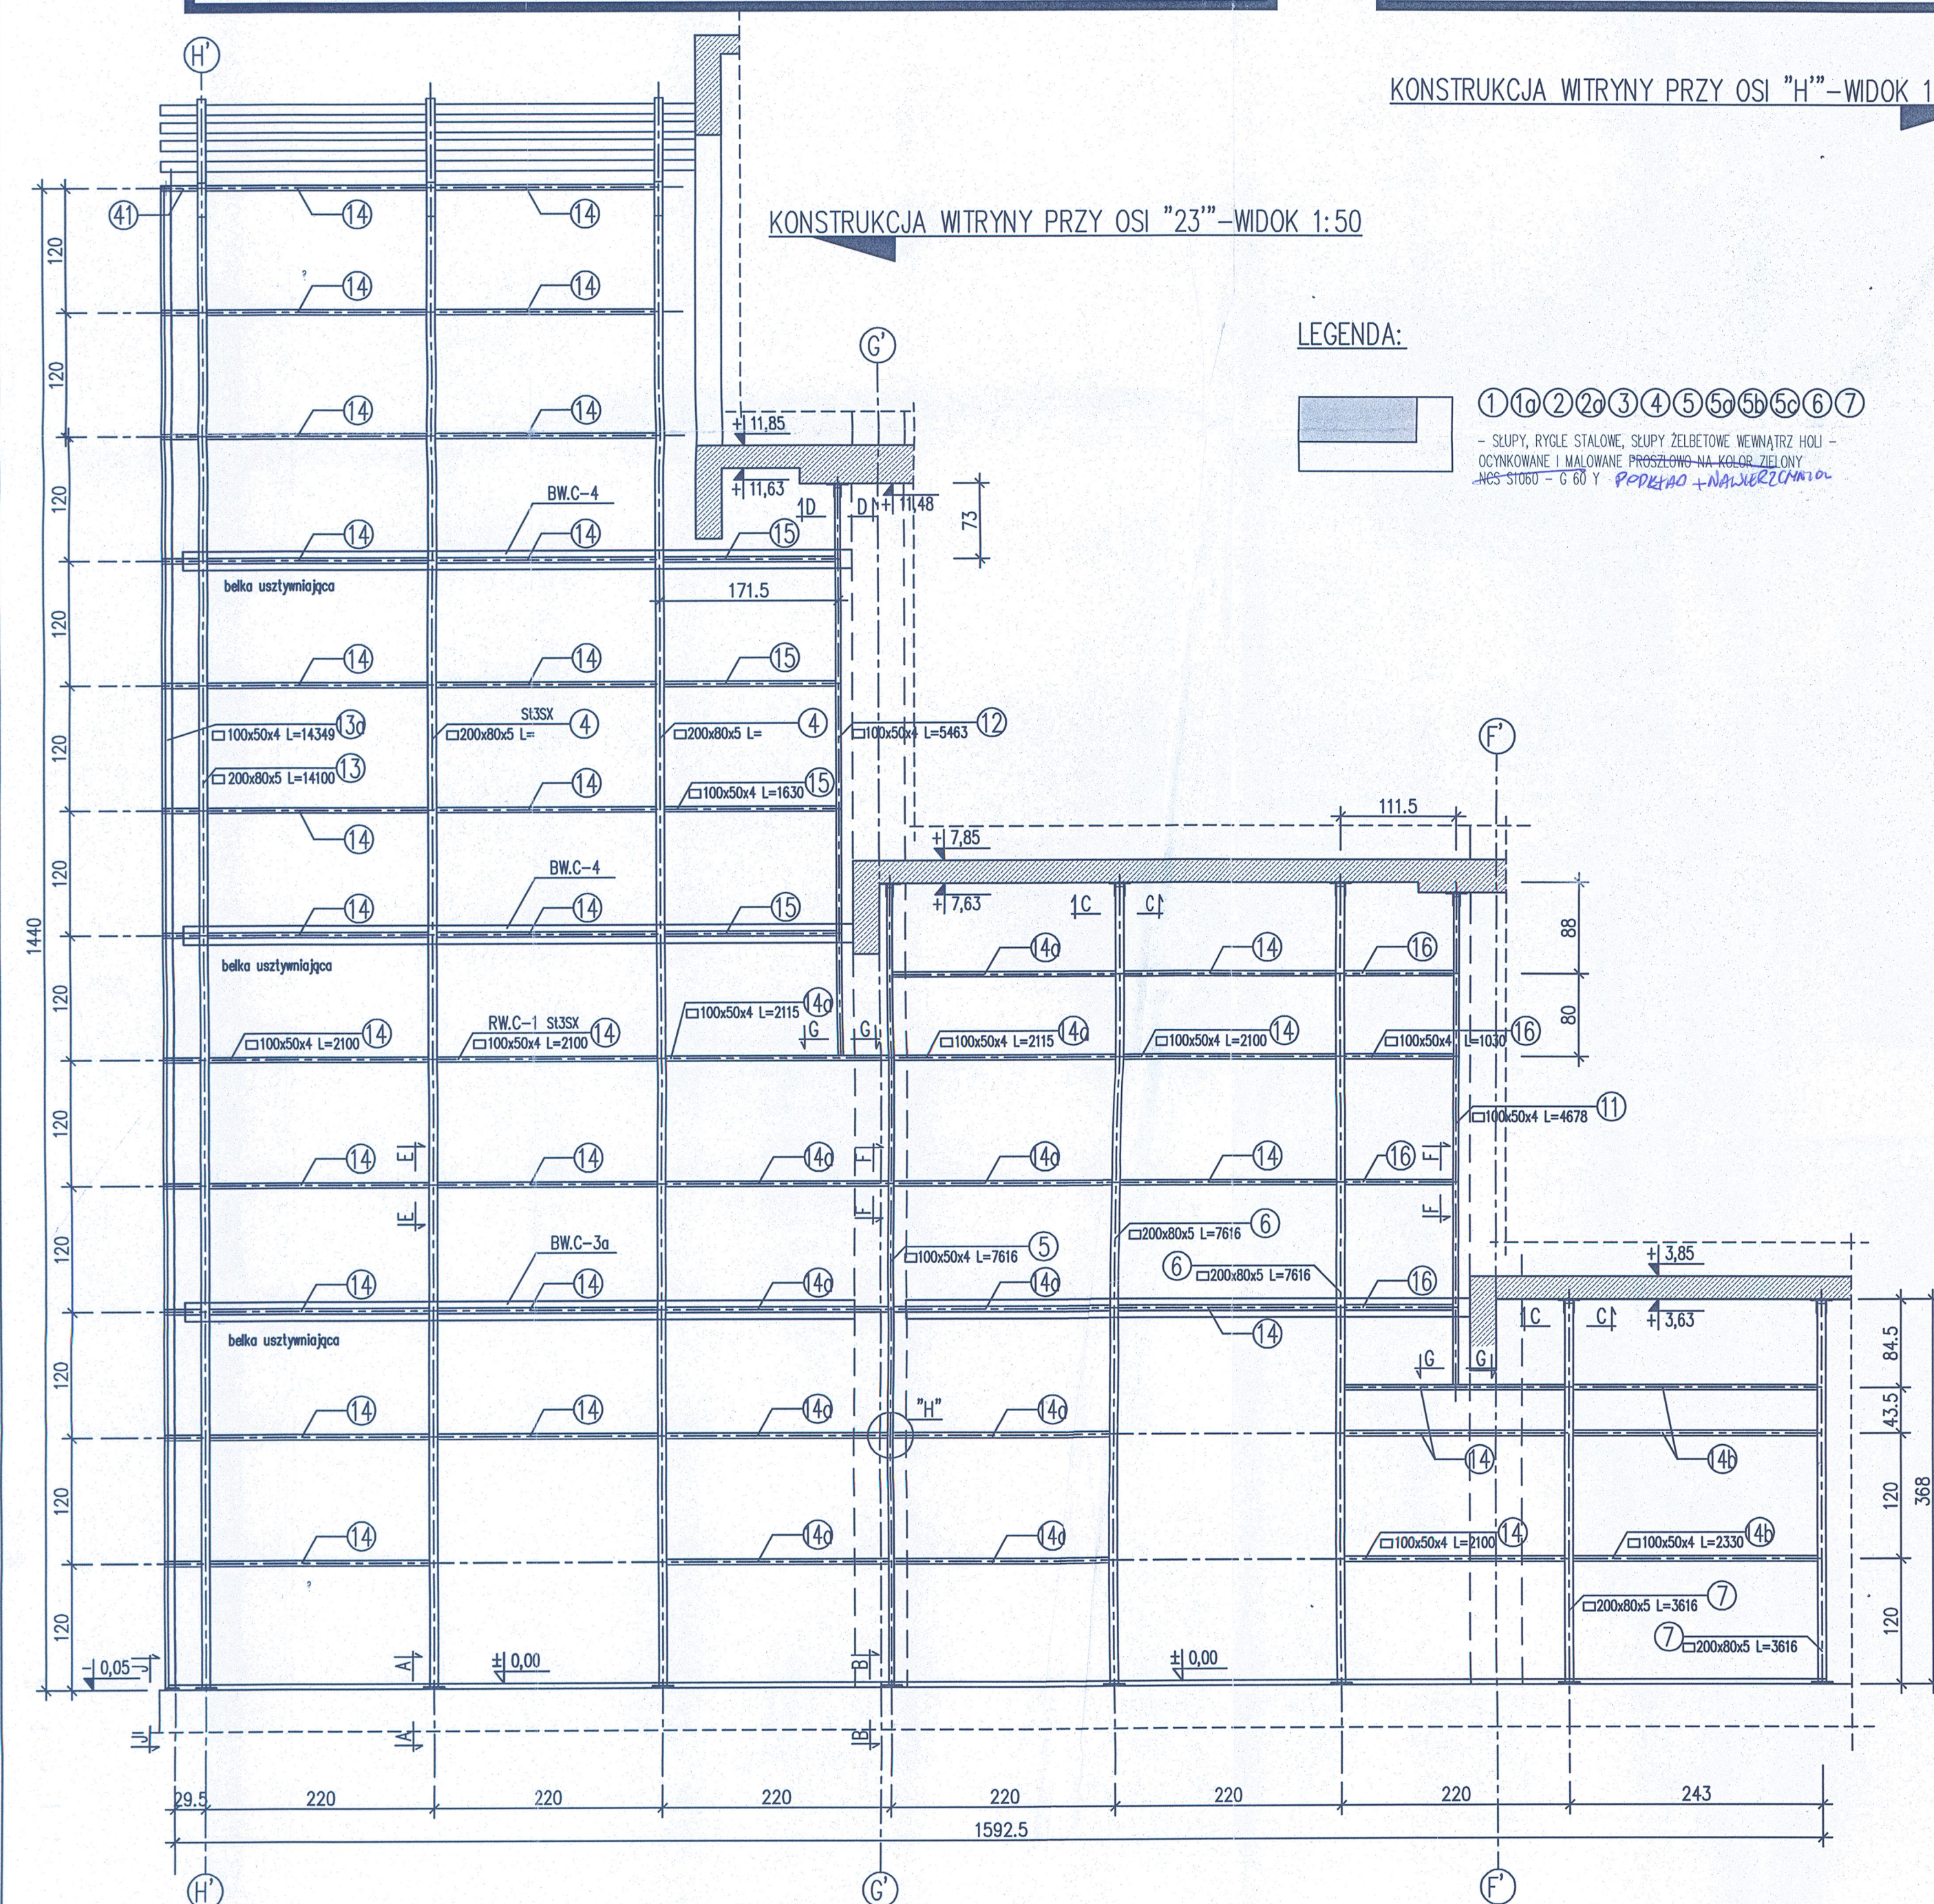

1. PROJEKT JEŚĆ CHRONIONY PRAWEM AUTORSKIM I JAKIEKOLWIEK ZMIANY NIE SĄ MOŻLIWE BEZ ZGODY AUTORÓW
2. PROJEKT I PRZEBIEGA INSTALACJE BEZWZGLĘDNE KOŃCOWYCH NA PROJ. KONSTRUKCJA I ARCHITEKTURY I
DOKUMENTACJA ODPOWIEDNIE BRANŻ
3. UKŁAD WSZYSTKICH ELEMENTÓW KONSTRUKCYJNYCH WG. PROJ. KONSTRUKCJI
4. WSZYSTKIE SYSTEMOWE ROZWIĄZANIA DETALU WYKONANO ZDOLNIE ZE SZTUKĄ BUDOWLANĄ
5. IZOLACJE PIONOWE I POZIOME WYKONANO ZGŁĘB SZTUKĄ BUDOWLANĄ ZAPIEWAJĄ CIĄGŁOŚĆ IZOLACJI
6. OTWORY NA STOLARKĘ WYMIAROWANE Z LUDZMI MONTAŻOWYMI. DODATKOWO LUZY NALICZĄ UWZGLĘDNIĆ PRZY
WYKONAWANIU ZAMÓWIENIU STOLARKI.
7. WSKAZAŁE ZASTAWIENIA OKN, DRZWI, DETALI ZDOLNIE Z PROJEKTEM WYKONAWCYM
8. POZIOMEJ PARAPETU -HP. PODANO JAKO WYKOSY WYKONANEGO PARAPETU OD POZIOMY WYKONACZĄCEJ N
10. POZIOMI SPOD NADPROŻA JAKO SPOD KONSTRUKCJI OKNAJĄCEJ W WYKONACZĄCEJ POW. POSADZKI
11. WYKONANIE PRZEDMIOTU PRACY NAD PRACĄ PRZEDYŃDĄCĄ MOŻLIWE JEŚĆ ZASTOSOWAĆ DODATKOWE
PROJEKTOWANIE WSZYSTKIE PARAPETY TECHNICZNE ZADAŃ KOLOROWYCH WYKONACZĄCYCH W PROJEKTE RÓŻN
12. PROJEKT SŁOŻYŁ SIĘ WYKONANIE PROJEKTU NA UPRZEDNIOM OBRAZIE W STANIE ISTNIEJĄCYM, DOSTO
WYMIARÓW PROFIL, SUWÓW I RUGI W PROJEKCE ARCHITEKTURY I KONSTRUKCJI.
13. NA DACHACH ZNAJDUJĄ SIĘ URZĄDZENIA TECHNICZNE POKAZANE NA RYSUNKACH RZUTÓW DACHÓW CZAR
W ODPOWIEDNICH PROJEKTACH BRANŻOWYCH

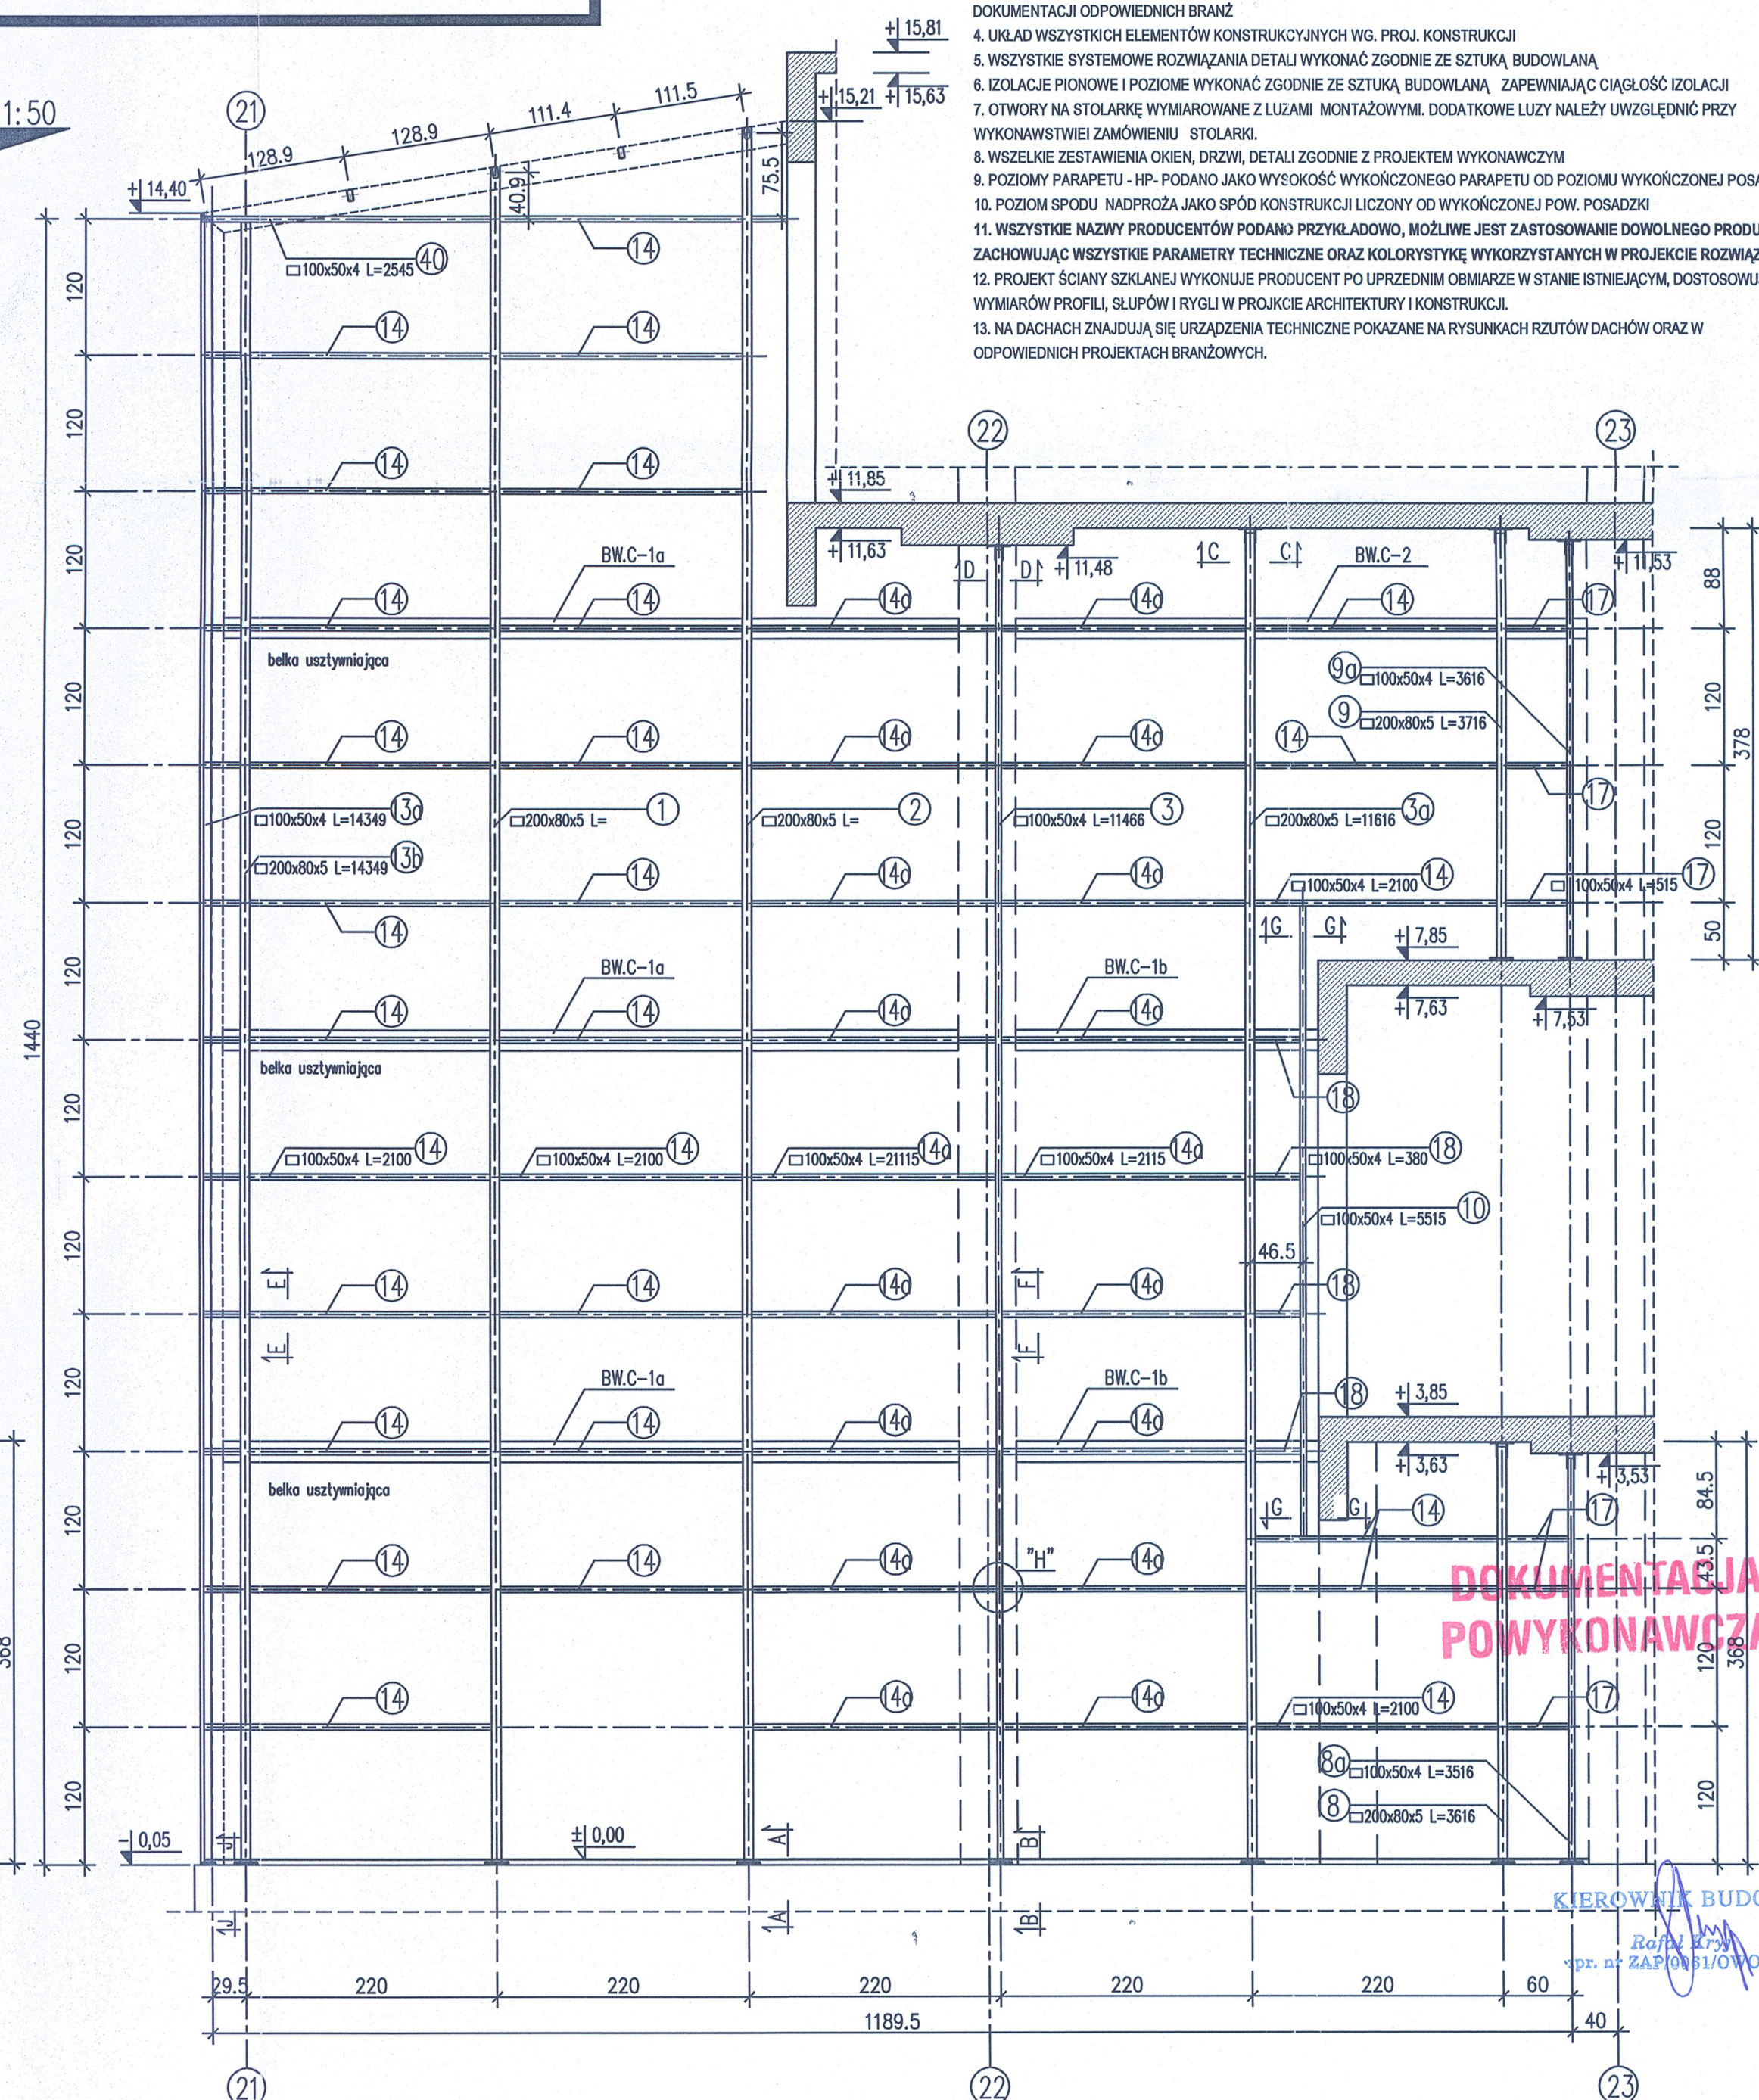

Bud. A:	PPP = ± 0.00 = 21,50 m.n.p.m
Bud. B:	PPP = ± 0.00 = 21,50 m.n.p.m
Bud. C:	PPP = ± 0.00 = 21,50 m.n.p.m

portal | pracownia projektowa
profesjonalnie zmieniamy marzenia w rzeczywistość

Portal-PP Sp. z o.o Spółka Komandytowa
71-604 Szczecin, ul. Szarotki 9, tel: 695 15 15 42, 091 81 22 199, biuro@pp-portal.pl
www.pp-portal.pl

KOMPLEKS ZABUDOWY USŁUGOWEJ NA
POTRZEBY SZCZECIŃSKIEGO PARKU NAUKOWO-
TECHNOLOGICZNEGO PRZY UL. NIEMIERYŃSKIEJ
W SZCZECINIE
ETAP III - BUDYNEK C

temat:

Szczecin, ul. Niemcewskiego, dz. nr 3/7, 3/5 i 1/8
adres inwestycji:

Szczeciński Park Naukowo - Technologiczny, ul.Kolumbia, Szczecin
inwestor:

mgr inż. arch. Agnieszka Witkowska, upr. nr 28/ZPOIA/2005
projektant:

mgr inż. arch. Agnieszka Geller
mgr inż. arch. Arkadiusz Nowakowski
mgr inż. arch. Anila Wojewoda
architekt wykonawca:

mgr inż. arch. Maciej Zombit, upr. nr 41/Sz/99

**FASADA SZKLANA NR 5 I 6
BUDYNEK A**

architektura	1:50
branża	okładka
P.W.	Szczecin, lipiec 2010
tytuł	tytuł

UWAGA:
Kopiowanie, publikacja oraz wszelkie inne formy wykorzystania projektu bez zgody autorów będą naruszeniem przepisów wynikających z Ustawy z dnia 4.02.1994 r. o prawie autorskim i prawach pokrewnych.

C14