


- zakres zmian wprowadzonych po konsultacjach z rzeczoznawcami ds.ppoż

- Zmiana podziółki i funkcji podstawowej pomieszczenia na potrzeby biurowej (z funkcji biurowej na pomocniczą dla funkcji konferencyjnej)
- Wyprowadzenie z pomieszczeń służących celom roboczym (np. typy Hufcor) w miejsce ścian szklanych z płyt g + b
- Korekta układu słupów podwieszanych, opraw oświetleniowych i anenotatów.
- Powiększenie powierzchni dodatkowych drzwi do wydzielonych na parterze pomieszczeń (4 szt. drzwi D 37 oraz dodatkowe drzwi D 33)
- Dla pokoić ulokowanych w funkcjach konferencyjnych, pomieszczeniach technicznych oraz magazynów (raz z elementami wykończenia i wyposażenia wnętrza, z uwzględnieniem kosztów wykonania prac remontowych pomiędzy pom. dla tłumaczy i technika a atrium.
- Wprowadzenie dodatkowego kanału wentylacyjnego 30 x 30 cm na potrzeby nowych instalacji.
- Wydzielenie ściana systemową w słuszące aluminium (częściowo przeszkloną) w holi wejściowym pomieszczenia ochrzołny (na tyłach sekcji) z drzwiami parawanowymi szerokości D 19a.
- Korzystanie lacy recepcyjnej:
- Rozrygnięcia z 5 sztuk drzwi dymoszczelnych (D2) na parterze, i 11 piztżte,
- Przebudowa holu wejściowego na piztżcie do przestrzeni atrium schodami stępni (układ przekształci ścian pełnych jak w pierwotnym projekcie) do ochroł E130. Rozrygnięcia z balustrad widokowe gółeni.
- Przebudowa korytarzy i łazienek na parterze oraz korytarzy przeciwdymoznych wydzieliących fragmenty korytarzy (na 11 piztżcie) do przestrzeni holi wejściowego, na rzecz ścian szklanych pełnej wysokości i ochrołności E
- Zmiana szerokości w świetle (na 130cm) i materiału (z aluminium na stal) drzwi D 38
- Zmiana szerokości w świetle (na 130cm) i materiału (z aluminium na stal) drzwi D 39
- Zmiana szerokości w świetle (na 130cm) i materiału (z aluminium na stal) drzwi z przeszkłonami do klaki schodowej (D 29)
- Zmiana szerokości w świetle (na 130cm) drzwi zewnętrznych D 17 i D 121
- Zmiana drzwi D 17 i D 121 ze ściann na parterze na szersze - D 37a.
- Zamiana tłoziety z ocisu nieoleponołączanych na 11 piztżcie na tłoziety z natykiem (pom. C.2 18).
- Podział sal konferencyjnych na 11 piztżcie na 4 mniejsze
- Zmiana wpustów dachowych na podgrzewane (typu STT) w celu ogrzewania wody (w tym przypadku już wykonany wpust) oraz wprowadzenie ogrzewania za pomocą kaliki grzewczego.

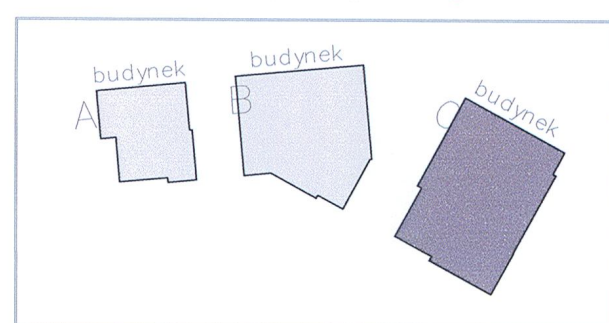

Wielobranżowy projekt budowlany i wykonawczy opracowany w okresie 2008-2010 przez pracownię Portal - pp sp. z ograniczoną odpowiedzialnością spk. Zmiany w zakresie opisanym na rysunkach i w opisie wprowadzone w sierpniu i wrześniu 2012

KOMPLEKS ZABUDOWY USŁUGOWEJ NA POTRZEBY
SZCZECIŃSKIEGO PARKU NAUKOWO-
TECHNOLOGICZNEGO PRZY UL. NIEMIERYŃSKIEJ
W SZCZECINIE

temat:
Szczecin, ul. Niemierzyńska,
dz. nr 48, 49, 50

Szczeciński Park Naukowo -
Technologiczny, ul.Niemierzyńska 17a, 71-441 Szczecin

mgr inż. arch. Agnieszka Witkowska, upr. nr 28/ZPOiA/2005
projektant / autor projektu:

mgr inż. arch. Maciej Zombirt, upr. nr 41/Sz/99
architekt architektury

RZUT II PIĘTRA - zmiany

rys.

architektura	1:100	C3z
branża:	skala:	

nr rys.

**RYSUNEK
NIEAKTUALNY**

**DOKUMENTACJA
POWYKONAWCZA**

KIEROWNIK BUDOWY

RZUT II PIĘTRA - zmiany
rys.

architektura	1:100	C3z
branża	skala:	
P.B.	"Szczecin, maj 2012r."	
faza:	data:	

