


- ściana zewnętrzna ociekowa  
- bloczek silikowy 250 mm  
- wełna mineralna 120 mm  
- pustka 30 mm  
- panele aluminiowe na konstrukcji aluminiowej
- ściana zewnętrzna ociekowa  
- bloczek silikowy 250 mm  
- wełna mineralna 120 mm  
- tynk mineralny cienkowarstwowy
- ściana z bloczków YTONG
- ściana z bloczków silikowych żądnioży  
gr. 125 mm, wysokość max. 5500mm  
- 2x płyta DFR2/DFH2 12,5mm  
- profil COWLW 75  
- wełna mineralna 50mm  
- 2x płyta DFR2/DFH2 12,5mm
- ściana działowa kotwana do podłogi technicznej  
gr. 125 mm, wysokość max. 5500mm  
- 2x płyta DFR2/DFH2 12,5mm  
- profil COWLW 75  
- wełna mineralna 50mm  
- 2x płyta DFR2/DFH2 12,5mm
- ściana działowa kotwana do stropów zasadniczych  
gr. 150 mm, wysokość max. 5500mm  
- 2x płyta DFR2/DFH2 12,5mm  
- profil COWLW 100  
- wełna mineralna 60mm  
- 2x płyta DFR2/DFH2 12,5mm
- ściana działowa kotwana do stropów zasadniczych  
gr. 205mm, wysokość max. 6000mm  
- 2x płyta DF 12,5mm  
- 1x profil COWLW 75  
- wełna mineralna 70mm  
- 2x płyta DF 12,5mm
- ściana działowa kotwana do stropów zasadniczych  
gr. 225mm  
- 2x płyta DF 12,5mm  
- 1x profil COWLW 75  
- wełna mineralna 70mm  
- 2x płyta DF 12,5mm

UWAGA:  
Projektant odpowiada za poprawność danych i wszelkie zmiany wymagają pisemnej zgody autorów.  
Kierownik budowy i inspektor nadzoru mają obowiązek zapoznać się z wielobranżowym projektem budowlanym i wykonać go zgodnie z projektem. Obowiązkiem kierownika jest też kierowanie budową i koordynacja prac budowlanych wykonawców. Wymagania techniczne i kosztorysowe dla poszczególnych elementów i materiałów należy uzgodnić z nadzorem autorskim.  
Wszelkie materiały użyte w trakcie realizacji robót powinny posiadać aprobaty techniczne ITB oraz odpowiadać wymaganiom zawartym w polskich normach.  

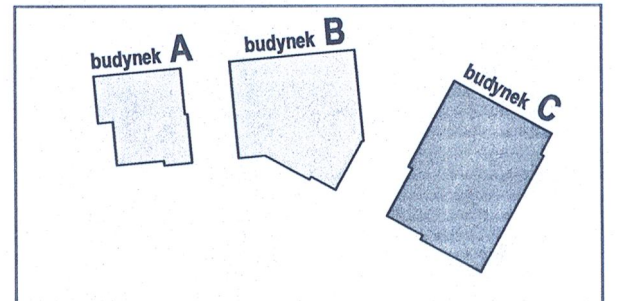

portal | pracownia projektowa  
profesjonalnie zrealizujemy Twoje projekty

Portal-PP Sp. z o.o. Spółka Komandytowa  
71-404 Szczecin, ul. Szosowa 8, tel. 695 15 15 42, 691 81 22 199, biuro@portal-pp.pl  
www.portal-pp.pl

KOMPLEKS ZABUDOWY USŁUGOWEJ NA  
POTRZEBY SZCZECIŃSKIEGO PARKU NAUKOWO-  
TECHNOLOGICZNEGO PRZY UL. NIEMIERZYŃSKIEJ  
W SZCZECINIE  
ETAP III - BUDYNEK C  
Lokal

Szczecin, ul. Niemierzyńska, dz. nr 3/7, 35 i 1/8  
data wydania:  
Szczeciński Park Naukowo - Technologiczny, ul. Kolumba, Szczecin  
Lokal

mgr inż. arch. Agnieszka Wilkowska, upr. nr 282/PMA/2005  
projektant  
mgr inż. arch. Agnieszka Geller  
mgr inż. arch. Arkadiusz Nowakowski  
mgr inż. arch. Bartosz Kłodziński  
autorzy projektu

mgr inż. arch. Maciej Zembal, upr. nr 4105/99  
autorzy projektu  
RZUT I PIĘTRA  
architektura  
1:100  
P.W.  
Szczecin, lipiec 2010r.  
data

UNWAGA:  
Kopowanie, publikacja oraz wszelkie inne formy wykorzystania projektu bez zgody autorów będą naruszeniem praw autorskich i podlegają karze.  
Lisiny z dnia 4.02.1994 r. o prawie autorskim i prawach pokrewnych.

RYSEUNEK  
NIEAKTUALNY

DOKUMENTACJA  
POWYKONAWCZA

KIEROWNIK RUDOWY  
mgr inż. arch. Agnieszka Wilkowska, upr. nr 282/PMA/2005

