
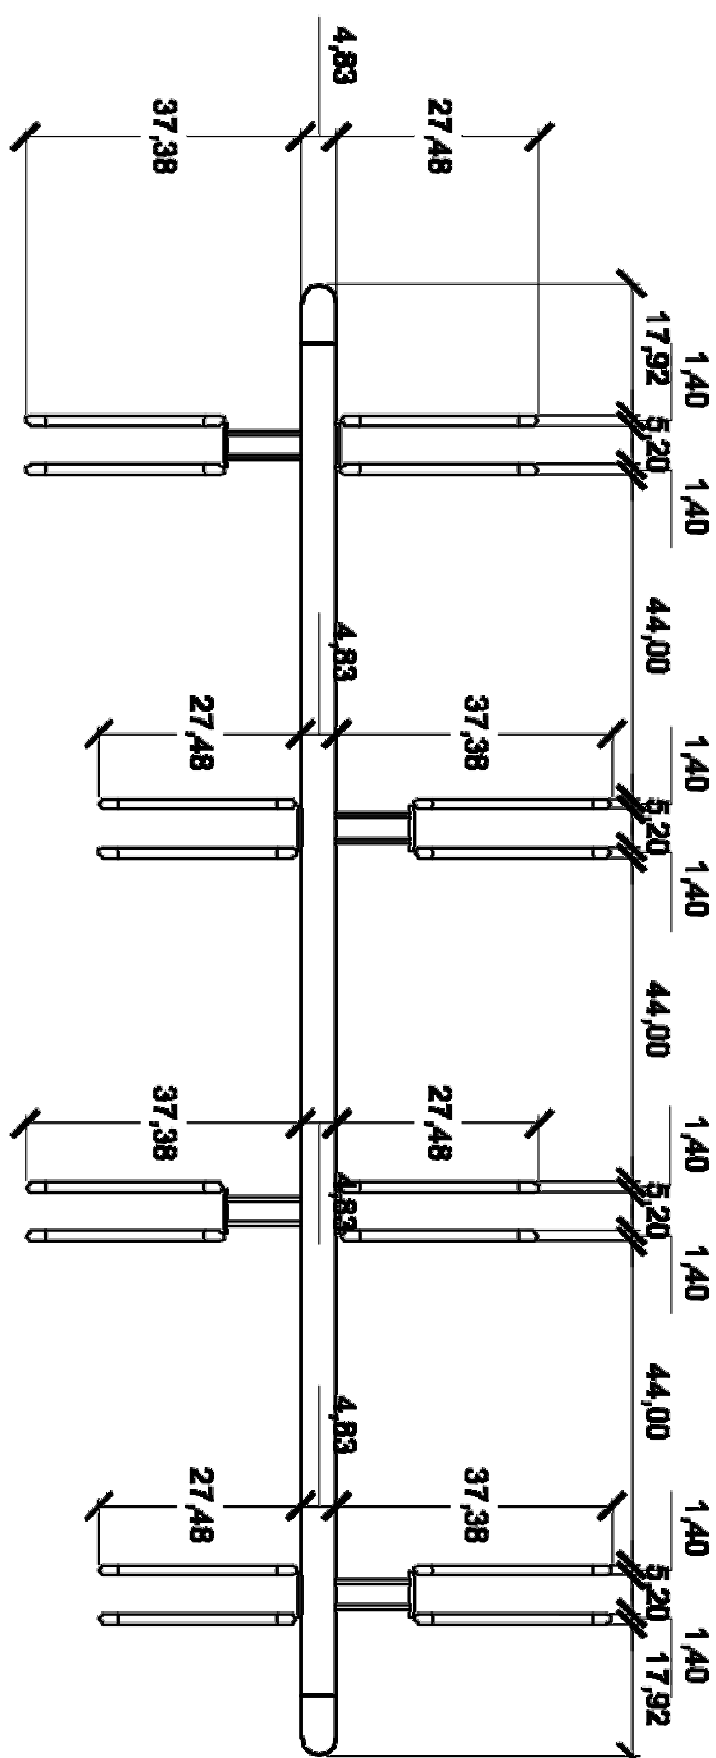
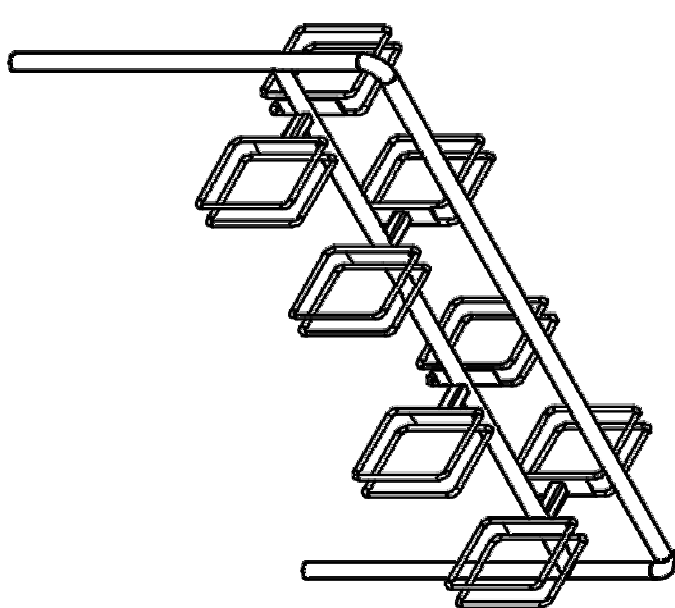
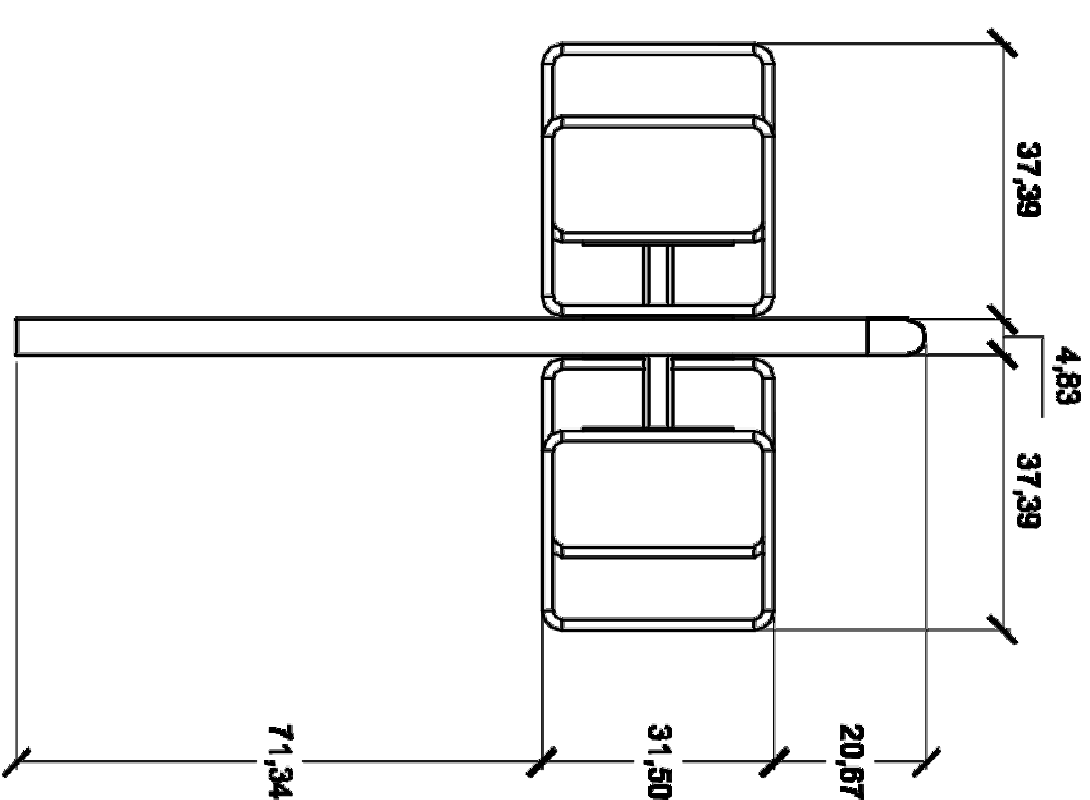
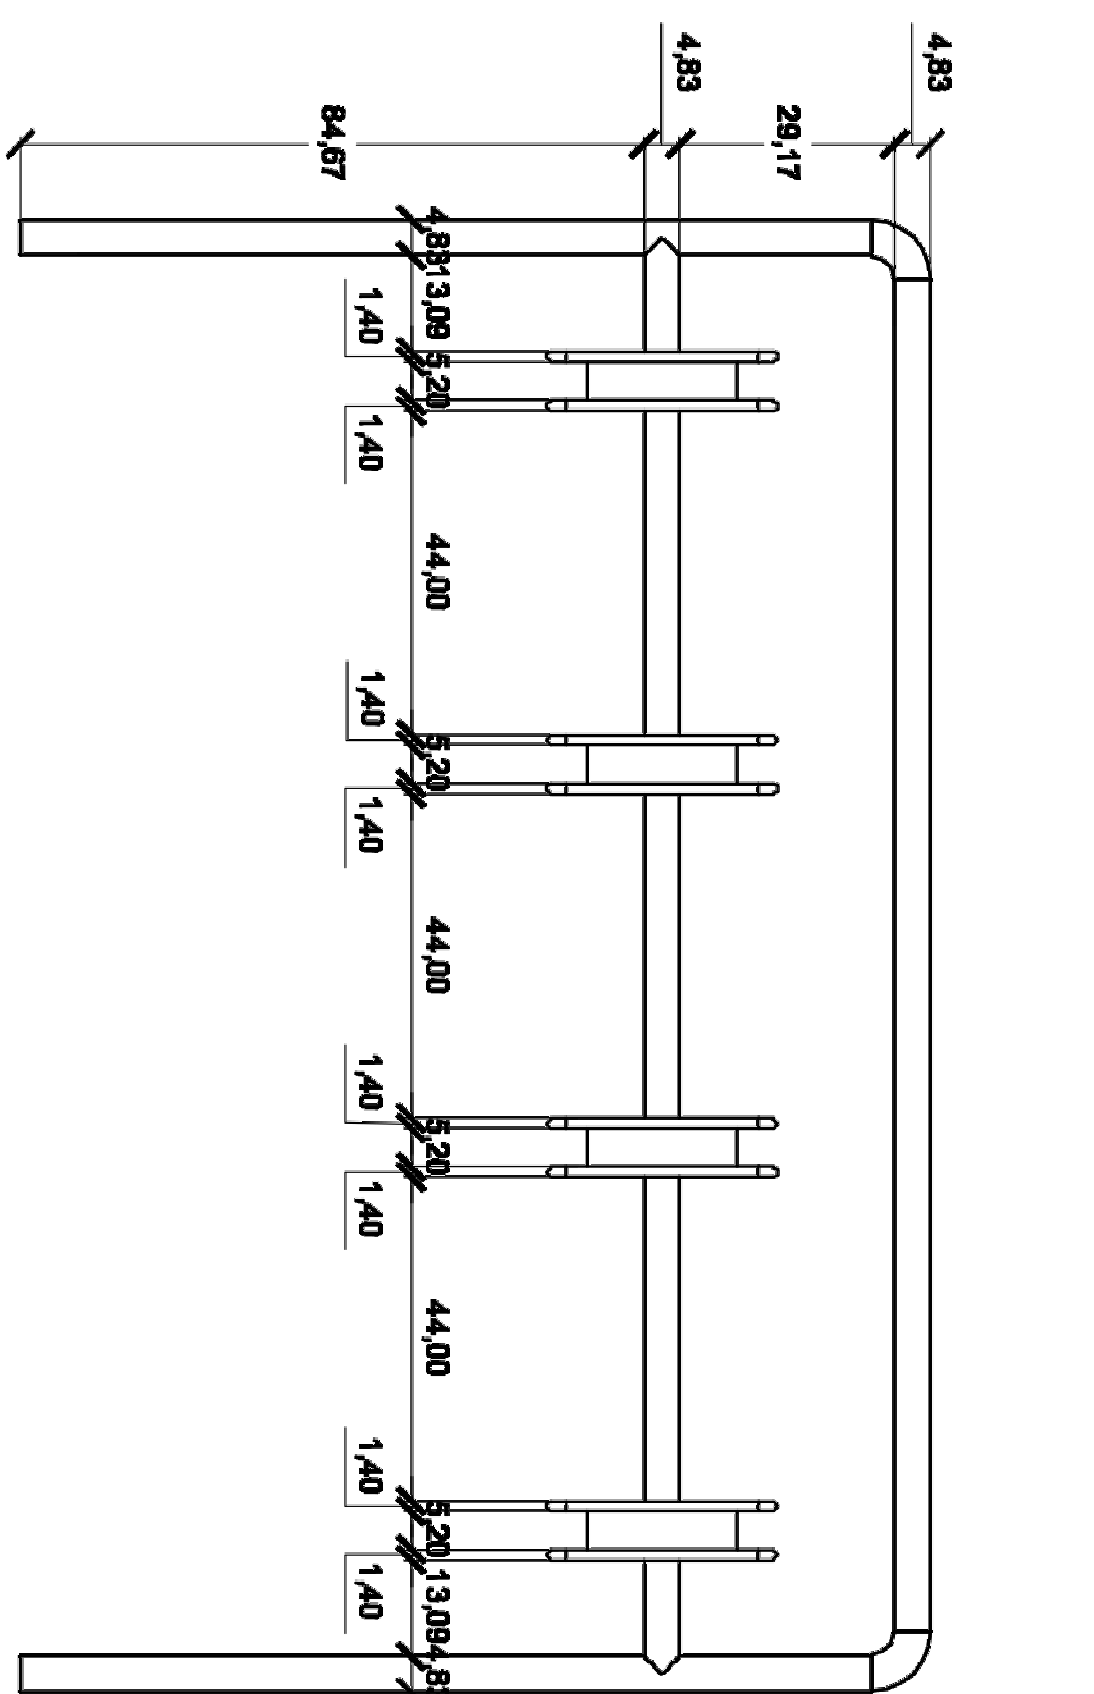


STOLAK NA ROWER

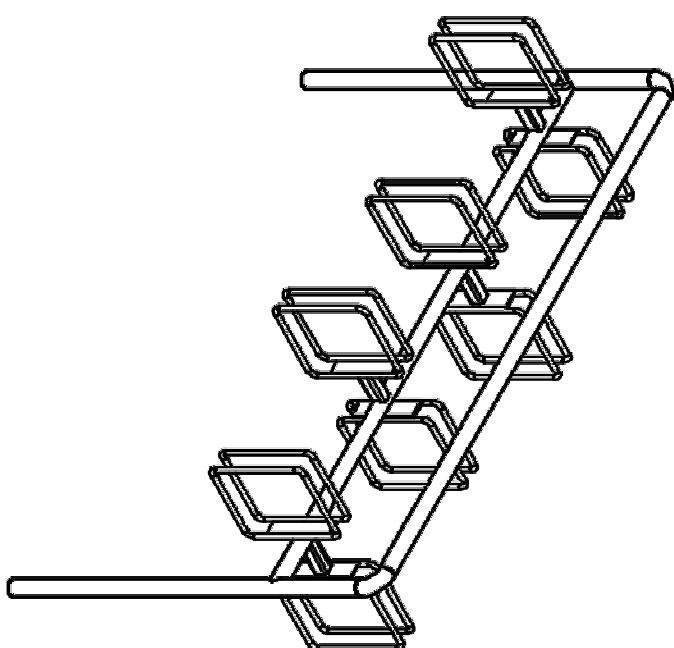

Roboty niezrealizowane

AKSJONOMETRIA

DOKUMENTACJA POWYKONAWCZA

**PRZYKŁADOWY STOŁAK NA
ROWERY: RAMA 5030,4 ZANÓ
MODERN**

RZUT, WIDOK SKALA 1:10

KIEROWNIK BUDOWY
Ref. 417/04
spr. nr ZA.00061/04/WGK/04

portal | pracownia projektowa


KOMPLEKS ZABUDOWY USŁUGOWEJ NA
POTRZEBY SZCZECIŃSKIEGO PARKU NAUKOWO-
TECHNICZNO-ZELENIEGO PRZY UL. NIEPIERZYSKIEJ
ETAP II - ZAGOSPODAROWANIE TERENU, GARAŻ
PODZIEMNY, BUDYNKI A I B

Staszecin, ul. Niemcewskiego, dz. nr 37, 35 i 100
zob. powyżej

Szczeciński Park Naukowy - Technologiczny, Alkantara, Szczecin

STOJAK NA ROWER


