
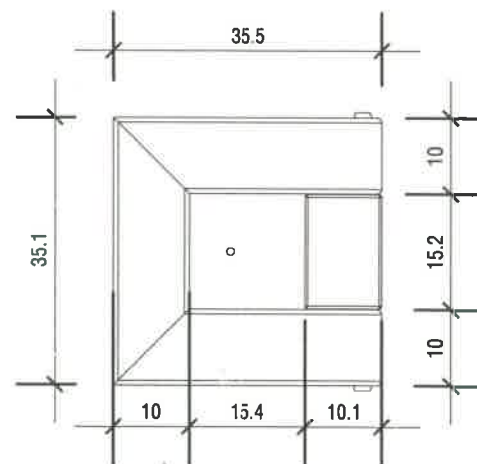
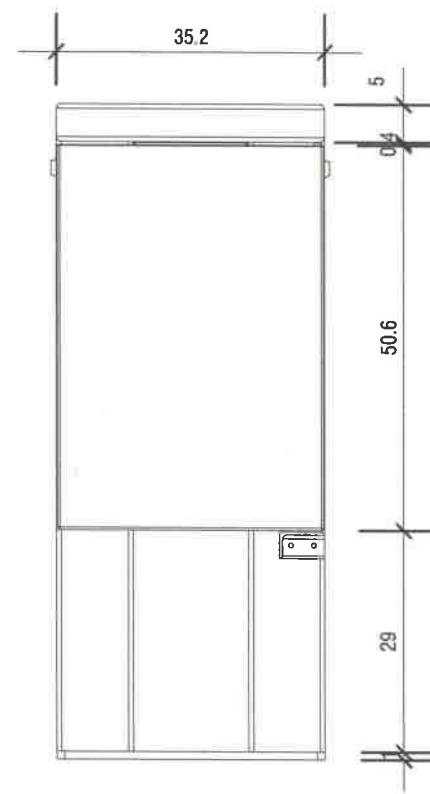


AKSJONOMETRIA

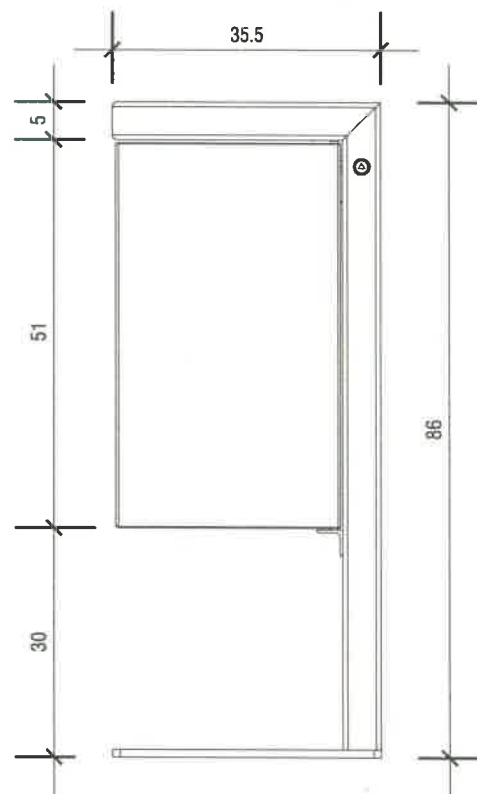

RZUT , PRZKROJE SKALA 1:10
PRZYKŁADOWY KOSZ NA ŚMIECI
CUBUS 3050 ZANO MODERN

Kosz na śmieci o pojemności 52l; całkowita wysokość 85cm, szerokość 35cm. Kosz wykonany ze stali nierdzewnej, satynowanej. Waga 30kg

KOSZ NA ŚMIECI

KOSZ TYPU KUOS WNIOSŁEK
MATERIAŁOWY ZATWIERDZONY NR 621013
2 okno 28.09.2013r

WYKONANO ZGODNIE
Z PROJEKTEM
I NANIESIONYMI ZMIANAMI

KIEROWNIK BUDOWY

Rd/00Kw
upr. nr ZAR/0061/OWOK/04

DOKUMENTACJA
POWYKONAWCZA

portal | pracownia projektowa
profesjonalnie zmieniamy marzenia w rzeczywistość

Portal Sp. z o.o. Spółka Komandytowa
02-641 Warszawa, ul. Lekarska 8, tel./fax 022 8251432, portal@pp-portal.pl
71-604 Szczecin, ul. Szarotki 9, tel: 695 15 15 42, 091 81 22 199, biuro@pp-portal.pl
www.pp-portal.pl

KOMPLEKS ZABUDOWY USŁUGOWEJ NA POTRZEBY
SZCZECIŃSKIEGO PARKU NAUKOWO-
TECHNOLOGICZNEGO PRZY UL. NIEMIERZYŃSKIEJ
W SZCZECINIE
ETAP I - BUDOWA BOISK SZKOLNYCH

temat:

Szczecin, ul. Niemierzyńska, dz. nr 3/7, 3/5 i 1/8
adres inwestycji:

Szczeciński Park Naukowo - Technologiczny, ul. Kolumba, Szczecin
inwestor:

mgr inż. arch. Agnieszka Witkowska, upr. nr 28/ZPOIA/2005
projektant:

mgr inż. arch. Agnieszka Geller
mgr inż. arch. Arkadiusz Nowakowski
mgr inż. arch. Ania Wojewoda
architekt asystent:

mgr inż. arch. Maciej Zombirt, upr. nr 41/Sz/99
architekt sprawdzający:

KOSZ NA ŚMIECI

rys.
architektura

1:10

Wskaz:
P.W.

Skala:
Szczecin, lipiec 2010r

Z4
nr rys.

UWAGA:
Kopiiowanie, publikacje oraz wszelkie inne formy wykorzystania projektu bez zgody autorów będą naruszeniem przepisów wynikających z Ustawy z dnia 4.02.1994 r. o prawie autorskim i prawach pokrewnych .