


OBUDOWA ŚMIETNIKOWA


23.50

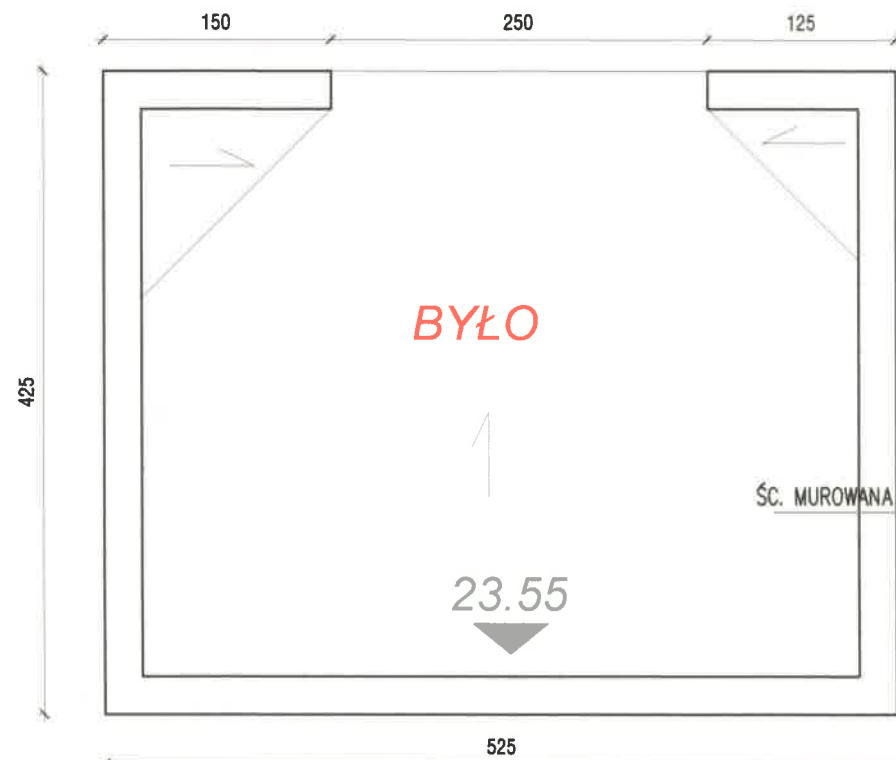

OBUDOWA ŚMIETNIKA I AGREGATU


23.35

23.50

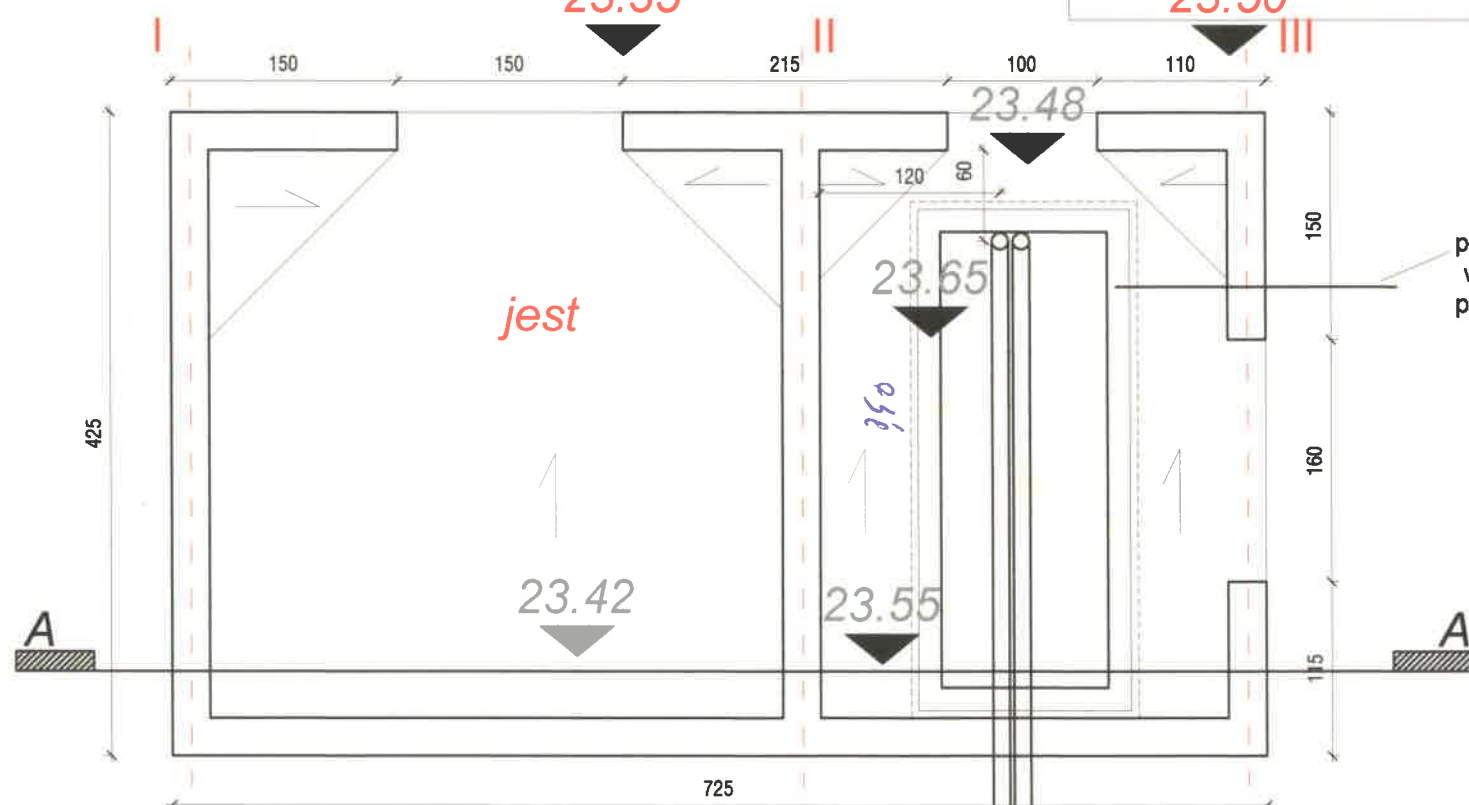

przepust w 2 x rura Arota Ø100 do budynku w ziemi na gł 0,8m

A-A
FUNDAMENTY AGREGATU
1:25

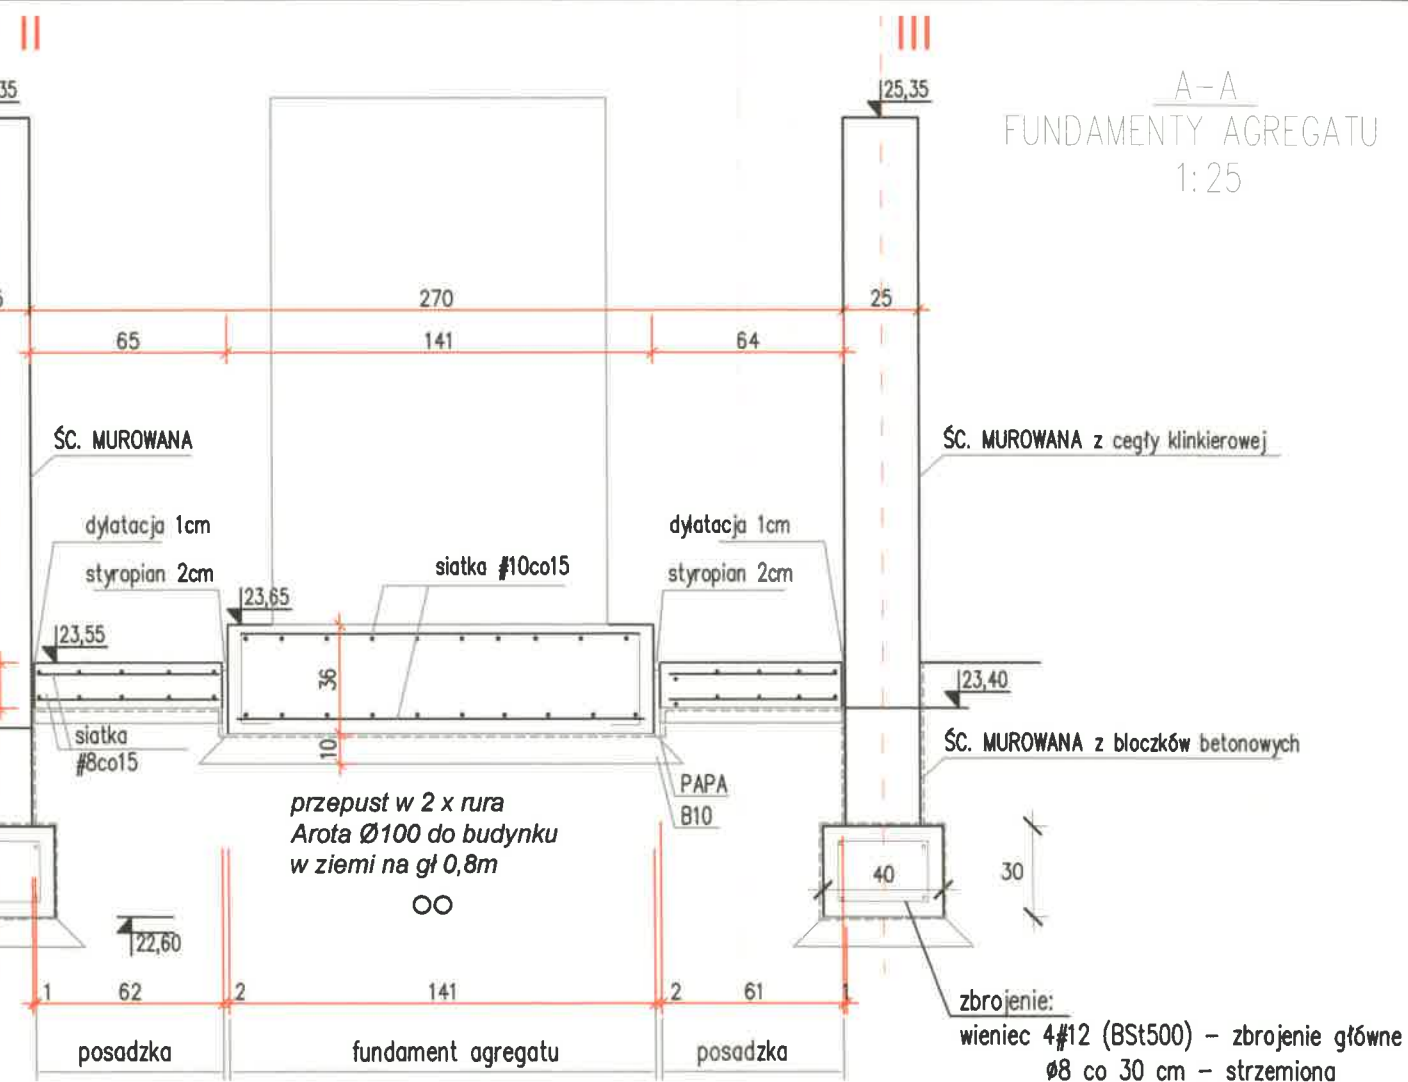

**DOKUMENTACJA
POWYKONAWCZA**

KIEROWNIK BUDOWY
mgr inż. arch. Agnieszka Witkowska, upr. nr 28/ZPOIA/2005
projektant / autor projektu

architekci
SZCZECIN
71-427
ul. Nieczajkowskiego 24
tel. 91 881 20 48
fax. 91 881 21 96
kom. 501 018 334
szczecin@cityarchitekci.pl
WARSZAWA
00-610
ul. Leksarska 6
tel. 22 825 14 32
fax. 22 875 02 81
kom. 695 15 15 43
warszawa@cityarchitekci.pl

**KOMPLEKS ZABUDOWY USŁUGOWEJ NA POTRZEBY
SZCZECIŃSKIEGO PARKU NAUKOWO-
TECHNOLOGICZNEGO PRZY UL. NIEMIERYŃSKIEJ
W SZCZECINIE
ETAP I - BOISKA SZKOLNE - ANEKS DO PROJEKTU**

temat:
Szczecin, ul. Niemierzyńska,
dz. nr 48, 49, 50
adres inwestycji:
Szczeciński Park Naukowo -
Technologiczny, ul. Niemierzyńska 17a, 71-441 Szczecin
inwestor:

mgr inż. arch. Agnieszka Witkowska, upr. nr 28/ZPOIA/2005
projektant / autor projektu

mgr inż. arch. Maciej Zombirt, upr. nr 41/Sz/99
architekt sprawdzający

OBUDOWA AGREGATU

rys.
architektura
branża:
P.W.
faza:
1:50 / 1:25
SKALA:
Szczecin, marzec 2012r
data:
nr rys.

Z7D