


projektowany odcinek  
przewodu tłoczego kanalizacji  
deszczowej T2-T3 przebiega  
pod istniejącym ciepłociągłem

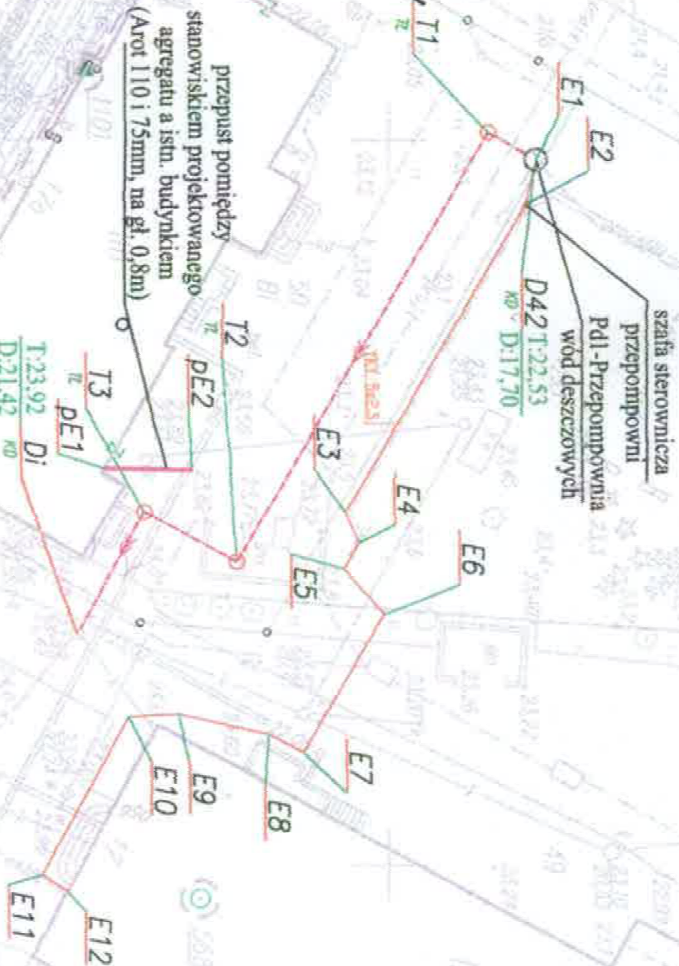

**RYСУNEK  
NIEAKTUALNY**

**WYKONANO ZGODNIE  
Z PROJEKTEM**

**WNIOSIŁY O ZMIANĘ**

KIEROWNIK BUDOWY  
mgr inż. arch. Maciej Zonbert upr. nr 41/Sz199  
upr. nr ZAP/061/O/WO/K/04

T2	30836.00	89129.11
T3	30833.20	89134.00

PRZEPUST NA KABEL DO AGREGATU		
X	Y	
PE1	30830.04	89122.63
PE2	30836.54	89122.74

LEGENDA	
SYMBOL	OPISANIE
	PRÓB. KIERUNKÓW TŁOCZONY KANALIZACJI DESZCZOWEJ
	PRÓB. PRZYKANALIZ. DESZCZOWY
	T.2.41. D1000 TŁOCZ. D1000 KANAŁIZ. WYK.
	T. - WZEDNA TERENU D. - DNO KANAŁU D. - OZNACZENIE STUDIUM NA KANAŁIE DESZCZOWYM
	W. - OZNACZENIE WZĘTKANALIZ. DESZCZOWEJ T. - OZNACZENIE WŁĄCZENIA NA TROJNIK
	PRÓB. WYST. DESZCZOWY ULIČNY
	ZASILANIE PRZEPOMPOWNI Z IST. ROZDZIELNICZ. GŁÓWNEJ W BUDYNKU SZKOŁY KABLEM WYK. 0.25. PO TRAKCII ZAMONTOWANYCH WZĘTKANALIZ. KABELI OŚWIEŻENIOWYCH
	PRÓB. WZĘTKANALIZ. DESZCZOWY

**DOKUMENTACJA  
POWYKONAWCZA**

CITY architekt spółka z ograniczoną odpowiedzialnością  
spółka komandytowa  
architekt

WARSZAWA 00-610 SZCZECIN 71-410  
ul. Lekorska 8 ul. Niezłotkowskiego 24  
tel. 22 825 14 32 tel. 91 881 20 48  
fax. 22 875 02 61 fax. 91 881 21 56  
kom. 695 15 15 43 kom. 501 016 334  
warszawa@cityarchitekt.pl szczecin@cityarchitekt.pl

ANEXS DO PROJEKTU KOMPLEKSU ZABUDOWY USŁUGOWEJ NA  
POTRZEBY SZCZECIŃSKIEGO PARKU NAUKOWO-TECHNOLOGICZNEGO  
PRZY UL. NIEMIĘŻYŃSKIEJ W SZCZECINIE  
ETAP I - BOSKA SZKOŁA

branża: **Szczecin, ul. Niemierzyńska, dz. nr 49, 50 i 48**

adres inwestycji: **Szczeciński Park Naukowo - Technologiczny,  
ul. Niemierzyńska 170, Szczecin**

inwestor: **mgr inż. arch. Agnieszka Witkowska upr. nr 28/ZP-OWA/2005**

projektant: **mgr inż. arch. Maciej Zonbert upr. nr 41/Sz199**

**ZAMIENNE ROZWAŻANIE ODPROWADZENIA  
WÓD DESZCZOWYCH**

rys. instal. sniit. 1:500  
projektant: **mgr inż. arch. Maciej Zonbert upr. nr 41/Sz199**  
P.B. **Szczecin, listopad 2011r** **ZZ**