



SOP-3a Lc=3.6[mb]

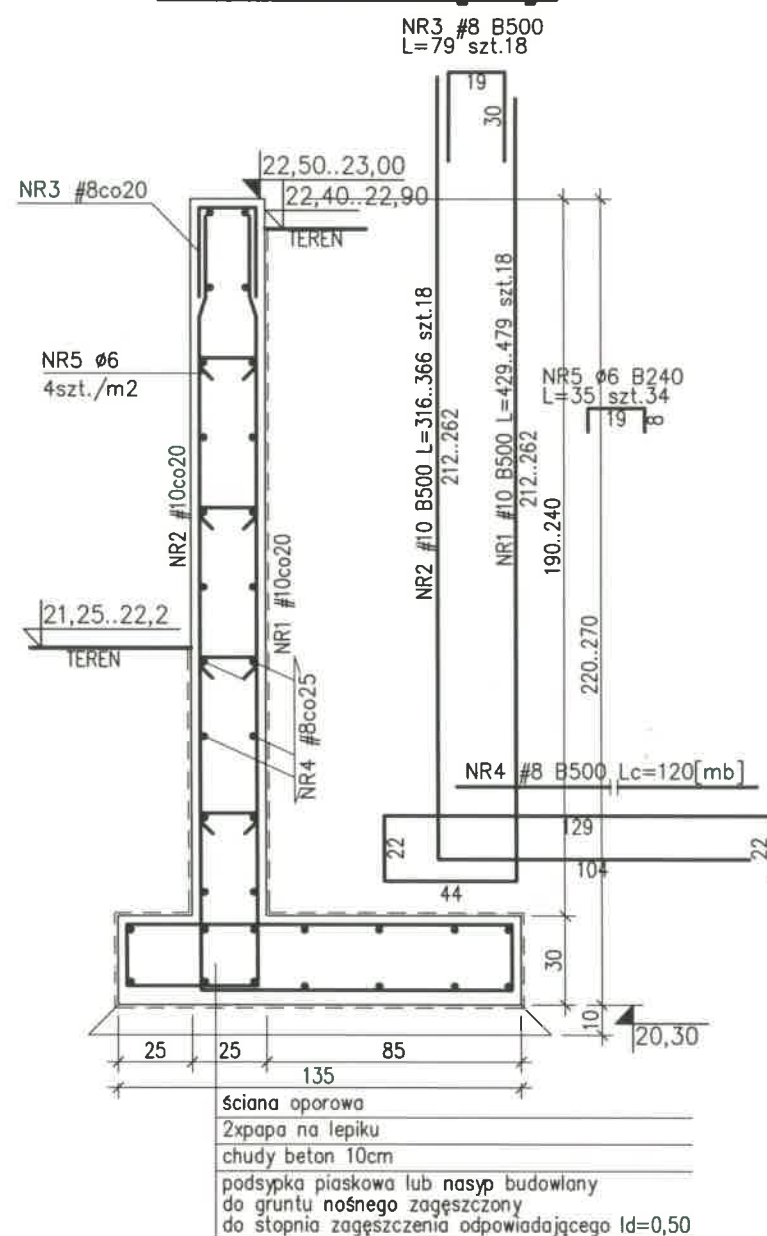


SOP-3b Lc=9.6[mb]

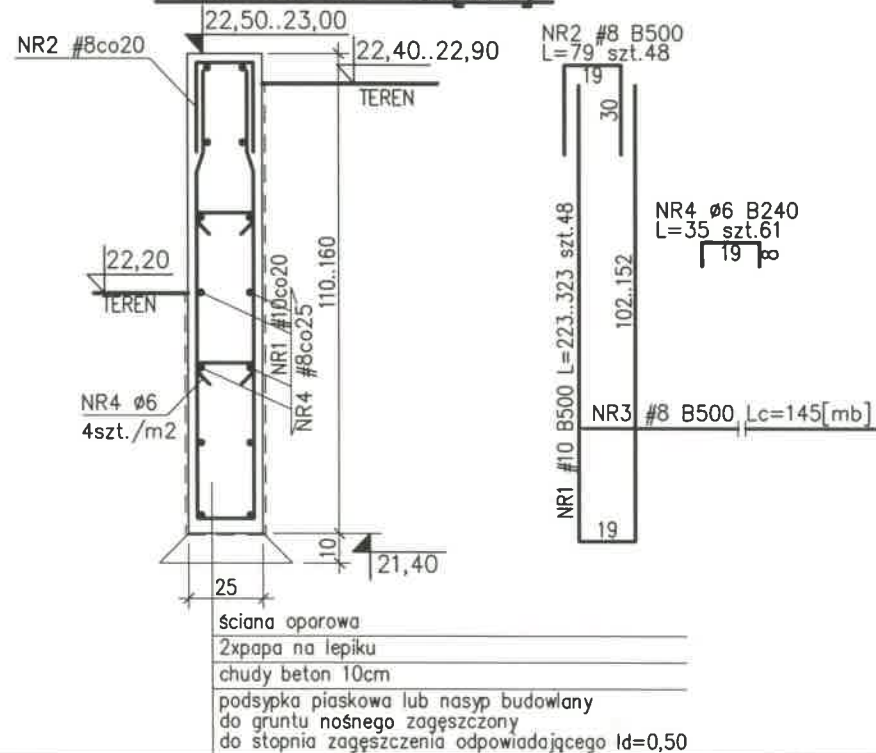


SOP-4 Lc=23.7[mb]

SOP-4a (bez ogrodzenia)

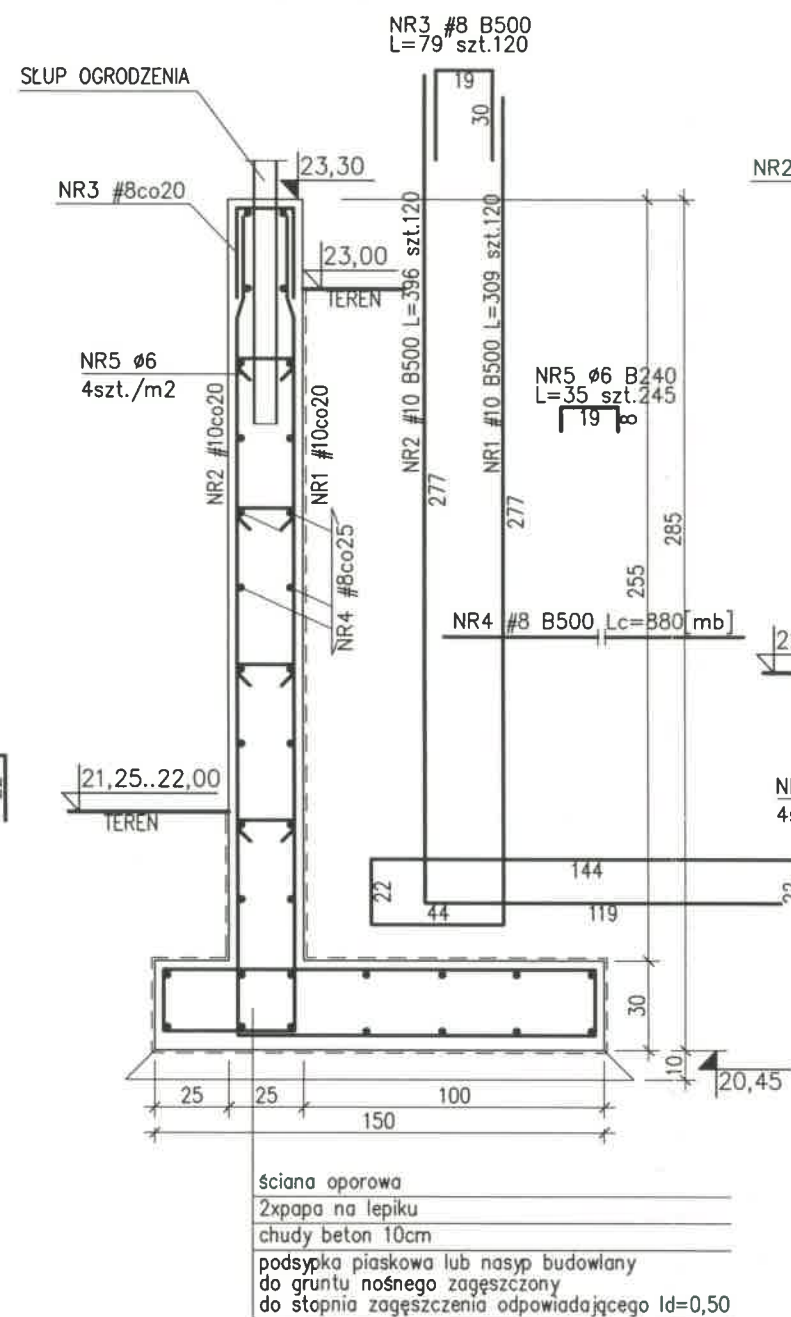

RAMPA SOP-6 Lc=26.1[mb]

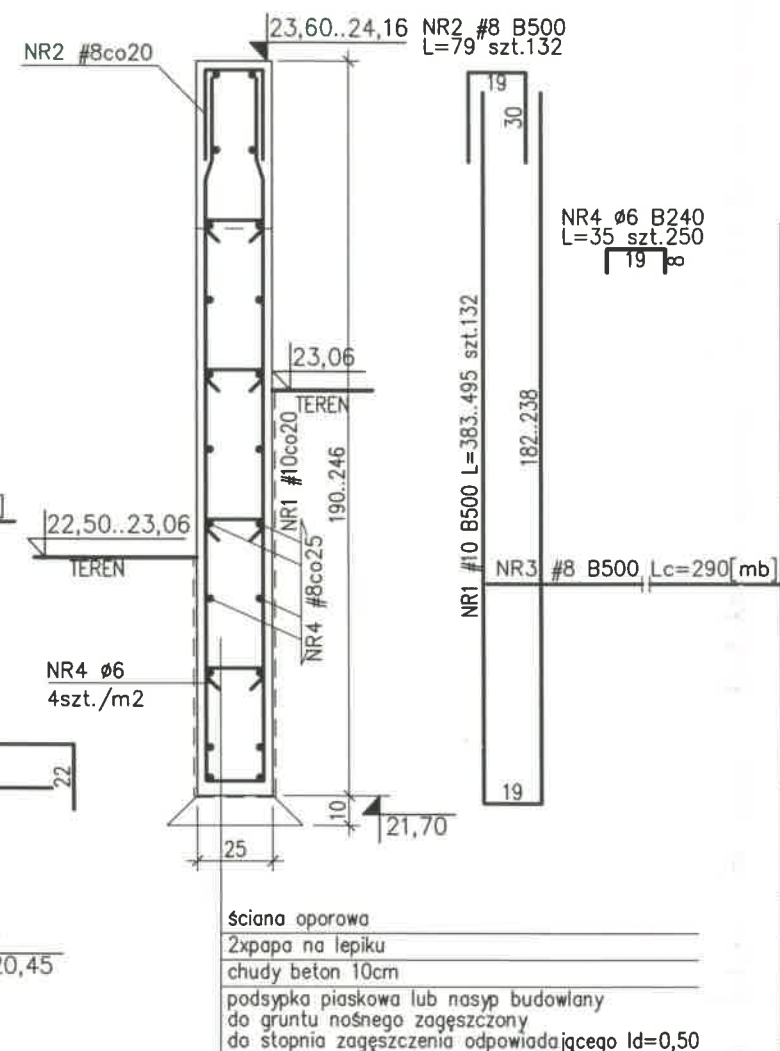

UWAGA: W trakcie betonowania osadzić słupy lub okucia stalowe do mocowania elementów piókochoytów wg p.t. arch. Przed wykonaniem ścian sprawdzić poziom wierzchu z projektem architektonicznym. Izolacje przeciwwilgociowe wg opisu tech. Dylatacje rozmieścić co 20m

BETON C20/25 (B25)
STAL ZBROJENIOWA:
B500 (AIIIN)
B240 (AI)
OTULINA Cc=5cm(spód)
Cc=3cm(pozost.)

WYKAZ STALI ZBROJENIOWEJ NR1

WYKONANO ZGODNIE
Z PROJEKTEM
I NANIESIONYMI ZMIANAMI

KIEROWNIK BUDOWY

Rafa Krawiec
upr. nr ZAP/0061/WOK/04

DOKUMENTACJA
POWYKONAWCZA

CITY architektki
architektki
pracownia autorska
Macieja Zombirta

Spółka z ograniczoną odpowiedzialnością
Spółka komandytowa

SZCZECIN 71-427
ul. Niedziałkowskiego 24
tel. 91 881 20 48
fax. 91 881 21 56
kom. 501 016 334
szczecin@cityarchitektki.pl
www.cityarchitektki.pl

WARSZAWA 00-610
ul. Lekarska 8
tel. 22 825 14 32
fax. 22 875 02 61
kom. 695 15 15 43
warszawa@cityarchitektki.pl

PRACOWNIA PROJEKTOWA

KONSTRUKTOR S.C.
Krzysztof Walczak, Artur Urbański

ul. Królowej Korony Polskiej 24 / 203A
70-486 Szczecin
tel. 509-644-117

PROJEKTOWAŁ

mgr inż. Krzysztof Walczak
upr. nr ZAP/0075/POOK/04
spec. konstr. bez ogr.

OPRACOWAŁ

mgr inż. Hubert Romanowski
upr. nr ZAP/0143/POOK/09
spec. konstr. bez ogr.

SPRAWDZIŁ

inż. Artur Urbański
upr. nr ZAP/0074/POOK/04
spec. konstr. bez ogr.

temat: PROJEKT WYKONAWCZY
KOMPLEKSU BUDYNKÓW BIUROWYCH
NA POTRZEBY SZCZECIŃSKIEGO PARKU
NAUKOWO – TECHNOLOGICZNEGO PRZY
UL. NIEMIERZYŃSKIEJ W SZCZECINIE

adres: Szczecin, ul. Niemierzyńska, dz. nr 5/7

inwestor: Szczeciński Park Naukowo – Technologiczny,
ul. Kolumba, Szczecin

rysunek: budynek "C"

ŚCIANY OPOROWE, ŚCIANY RAMPY.
SOP-3a, SOP-3b, SOP-4, SOP-6.

faza: P.W. branża: KONSTRUKCJA

skala: 1:25 miejsce i data: Szczecin IX.2011 Nr rys: Z3 /KW