
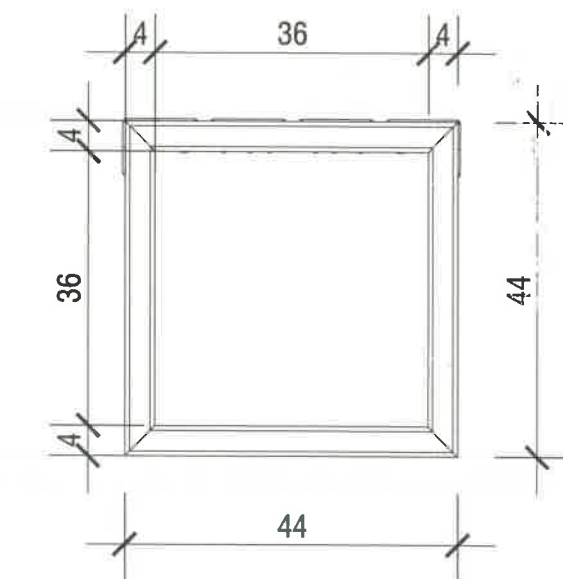


AKSJONOMETRIA

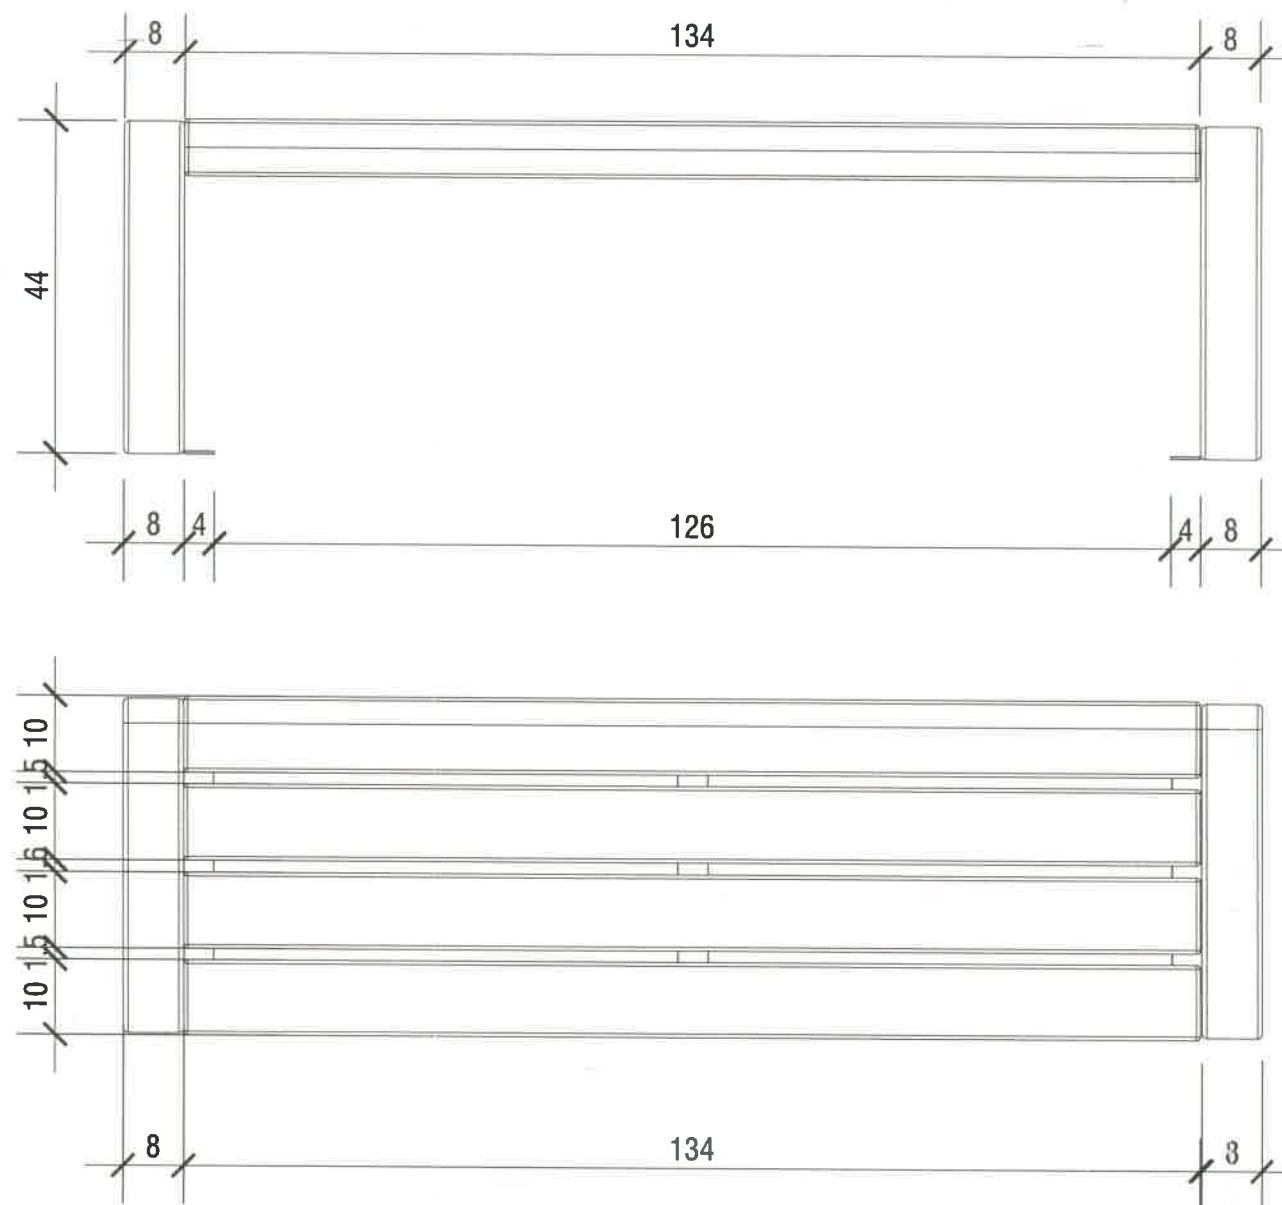

RZUT, WIDOK SKALA 1:10

PRZYKŁADOWA ŁAWKA
TYP 2200/BO ZANO MODERN
Część konstrukcyjna ławki wykonana z
profilu 80x40mm ze stali nierdzewnej.
Siedzisko drewniane.
Montaż za pomocą kołków
rozporowych.

ŁAWKA

ŁAWKA TYPU „MARINA” WNIOSEK
MATERIAŁOWY ZATWIERDZONY NR 61/ev1
2 dnia 12.07.2012r

WYKONANO ZGODNIE
Z PROJEKTEM
I NANIESIONYMI ZMIANAMI

KIEROWNIK BUDOWY

Rafał K...
upr. nr ZAP/0061/CWOK/04

DOKUMENTACJA POWYKONAWCZA

portal | pracownia projektowa
profesjonalnie zmieniamy marzenia w rzeczywistość

Portal Sp. z o.o. Spółka Komandytowa
02-641 Warszawa, ul. Lekarska 8, tel./fax 022 8251432, portal@pp-portal.pl
71-604 Szczecin, ul. Szarotki 9, tel: 695 15 15 42, 091 81 22 199, biuro@pp-portal.pl
www.pp-portal.pl

KOMPLEKS ZABUDOWY USŁUGOWEJ NA POTRZEBY
SZCZECIŃSKIEGO PARKU NAUKOWO-
TECHNOLOGICZNEGO PRZY UL. NIEMIERYŃSKIEJ
W SZCZECINIE
ETAP II - ZAGOSPODAROWANIE TERENU, GARAŻ
PODZIEMNY, BUDYNKI A i B

temat:

Szczecin, ul. Niemierzyńska, dz. nr 3/7, 3/5 i 1/8
adres inwestycji:

Szczeciński Park Naukowo - Technologiczny, ul. Kolumba, Szczecin
inwestor:

mgr inż. arch. Agnieszka Witkowska, upr. nr 28/ZPOIA/2005
projektant:

mgr inż. arch. Agnieszka Geller
mgr inż. arch. Arkadiusz Nowakowski
mgr inż. arch. Aneta Wojewoda
architekt asystent:

mgr inż. arch. Maciej Zombirt, upr. nr 41/Sz/99
architekt sprawdzający:

ŁAWKA

rys.
architektura
branża:
P.W.
tytuł:

1:10
skala:
Szczecin, lipiec 2010r
data:

Z5
nr rys.

UWAGA:
Kopiowanie, publikacje oraz wszelkie inne formy wykorzystania projektu
bez zgody autorów będą naruszeniem przepisów wynikających z
Ustawy z dnia 4.02.1994 r. o prawie autorskim i prawach pokrewnych .