
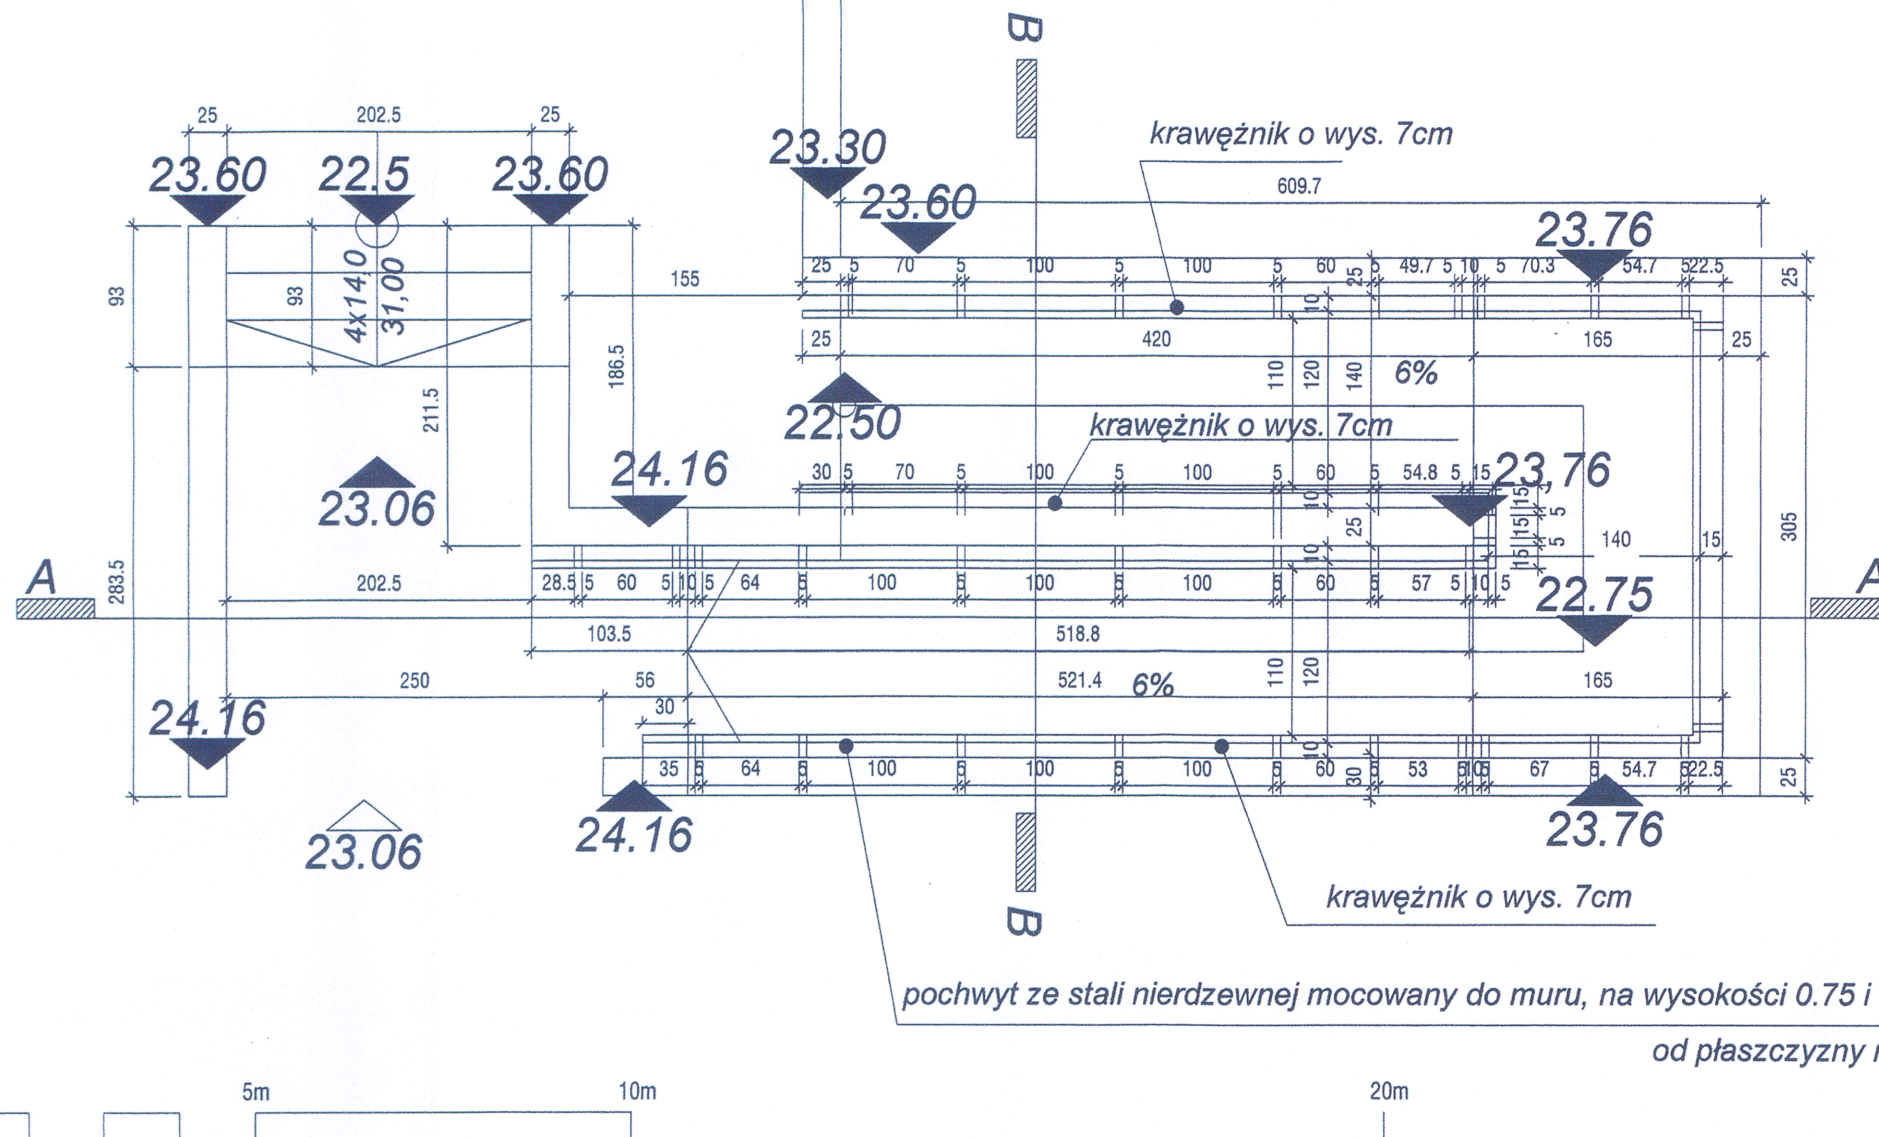


**WYKONANO ZGODNIE
Z PROJEKTEM
I NANIESIONYMI ZMIANAMI**

KIEROWNIK BUDOWY
Rafał Kryj
upr. nr ZAP/0061/OWOK/04

- UWAGI:**
1. Mury oporowe i schody zewnętrzne wykonywać wg Projektu Wykonawczego Konstrukcji
 2. Wszystkie wymiary w stanie wykończonym
 3. Rzędne wysokościowe w stanie konstrukcji
 4. Pochwyty systemowe ze stali nierdzewnej, mocowane do muru.
 5. Pochwyty przy schodach na wysokości 110cm, w oległości minimum 5cm od lica muru.
 6. Poręcze przy schodach i pochylniach, przed ich początkiem i za końcem, należy przedłużyć o min.30cm oraz zakończyć w sposób umożliwiający bezpieczne użytkowanie.
 7. Przy pochwytach pochylni dla osób niepełnosprawnych mocowanych do muru należy zastosować obustronne poręcze, umieszczone na wysokości 0.75m i 0.9m od płaszczyzny ruchu.
 8. Zachować spadek 6% przy pochylni.
 9. Szerokość płaszczyzny ruchu w pochylniach dla osób niepełnosprawnych powinna wynosić 1,20 w stanie wykończeniowym, a krawężniki o wysokości co najmniej 0.07m i obustronne poręcze pomiędzy którymi odstęp powinien mieścić się w granicach 1m – 1,1m
 10. Długość poziomej płaszczyzny ruchu na początku i na końcu pochylni powinna wynosić co najmniej 1,50m.

**DOKUMENTACJA
POWYKONAWCZA**

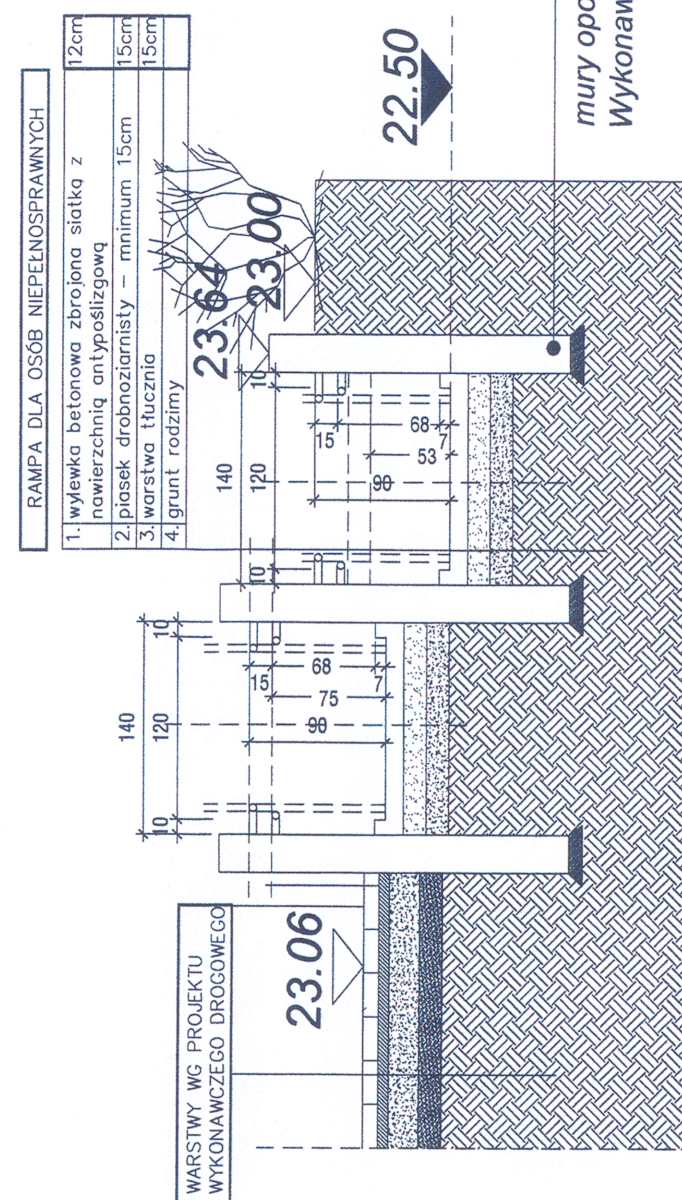

**KOMPLEKS ZABUDOWY USŁUGOWEJ NA POTRZEBY
SZCZECIŃSKIEGO PARKU NAUKOWO-
TECHNOLOGICZNEGO PRZY UL. NIEMIERYŃSKIEJ
W SZCZECINIE
ETAP I - BOISKA SZKOLNE - ANEKS DO PROJEKTU**

temat:
Szczecin, ul. Niemierzyńska,
dz. nr 48, 49, 50
adres inwestycji:

Szczeciński Park Naukowo -
Technologiczny, ul.Niemierzyńska 17a, 71-441 Szczecin
inwestor:

mgr inż. arch. Agnieszka Witkowska, upr. nr 28/ZPOIA/2005
projektant / autor projektu:

mgr inż. arch. Maciej Zombirt, upr. nr 41/Sz/99
architekt sprawdzający:

DETAL RAMPY

rys.
architektura
branża:
P.W.
tęcza:

1:50
skala:
Szczecin, luty 2012r
data:

Z3
nr rys.

UWAGA:
Kopiowanie, publikacje oraz wszelkie inne formy wykorzystania projektu bez zgody autorów będą naruszeniem przepisów wynikających z Ustawy z dnia 4.02.1994 r. o prawie autorskim i prawach pokrewnych.