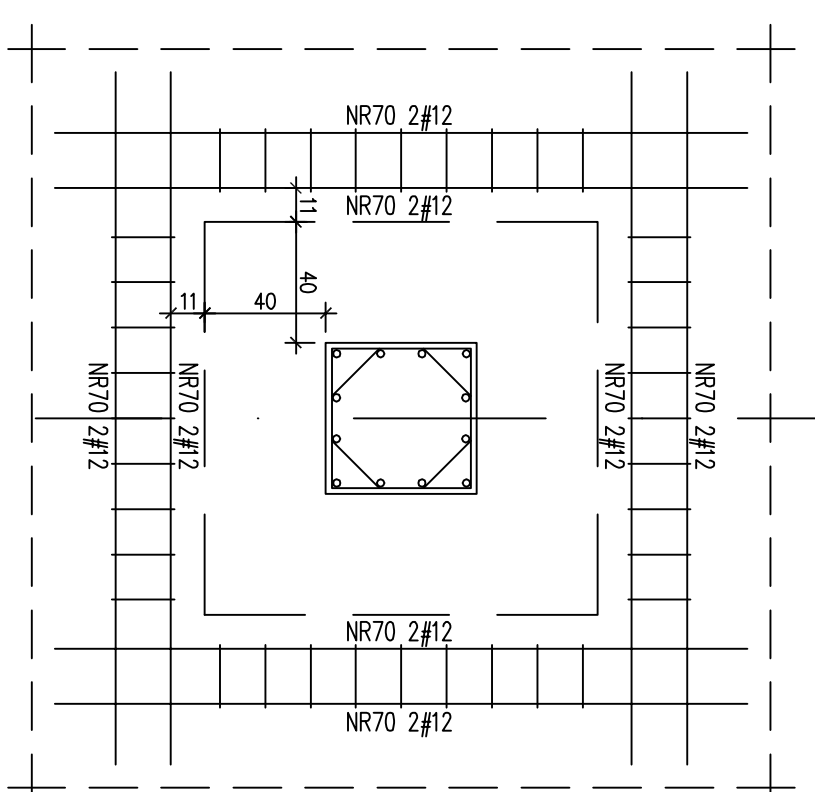
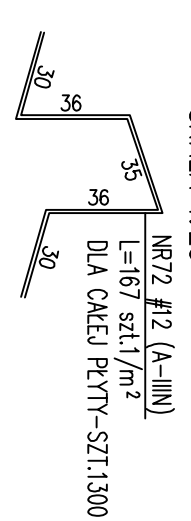

[illegible]

STOLAK SAMOSTATECZNY:
SKALA 1:25



 **portal** | pracownia projektowa

Pracownia Projektowa

www.portal.pl

KONSTRUKTOR S.C.
Krzysztof Walczak, Artur Urbański

70-486 SZCZECIN

— EKTOWAL

CEWICE ZBRÓJNE PRĘTAMI #28
DOKUMENTACJA
POWYKONAWCZA


WYKONANO ZGODNIE

1. MANIESIONYMI ZMIAR


denice $c_{\text{fund}} = 5,0 \text{ cm}$ – fundamenty spód

PROJENIA NR 4
