



SCZ.A-1
Lc=104,80[m]

15A E

UWAGA:
ŚCIANA W OSI 1" OŚ NAROZNIKA W OSI 1" OŚ
DO DŁAŻACIA ZA OSIĄ 5"
WIEJENIA Z BETONU C30/37 (B37)
- PARTEZ RYS. ZESTAWIENIOWE

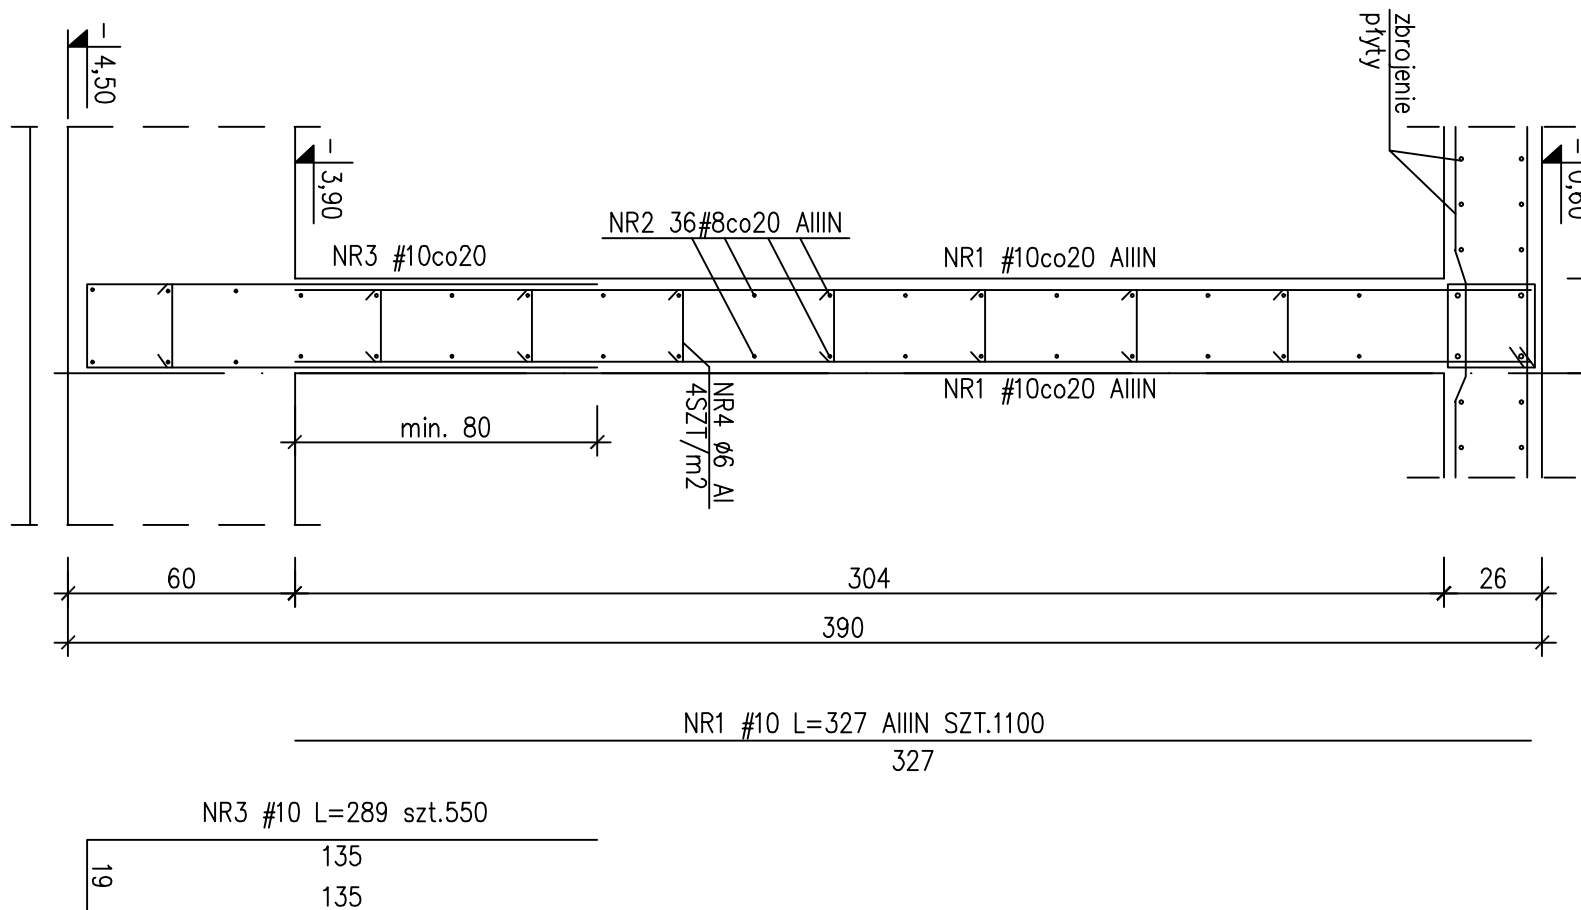


SCZ.A-2
Lc=37,0[m]

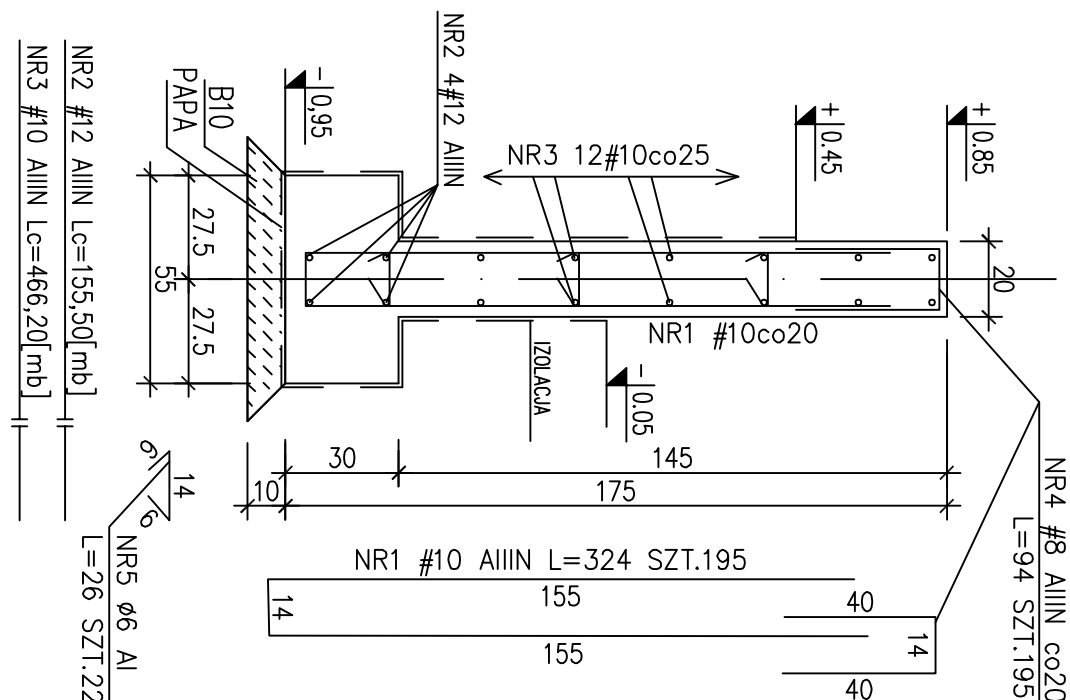


SCZ.B-1
Lc=67,50[m]

A E H

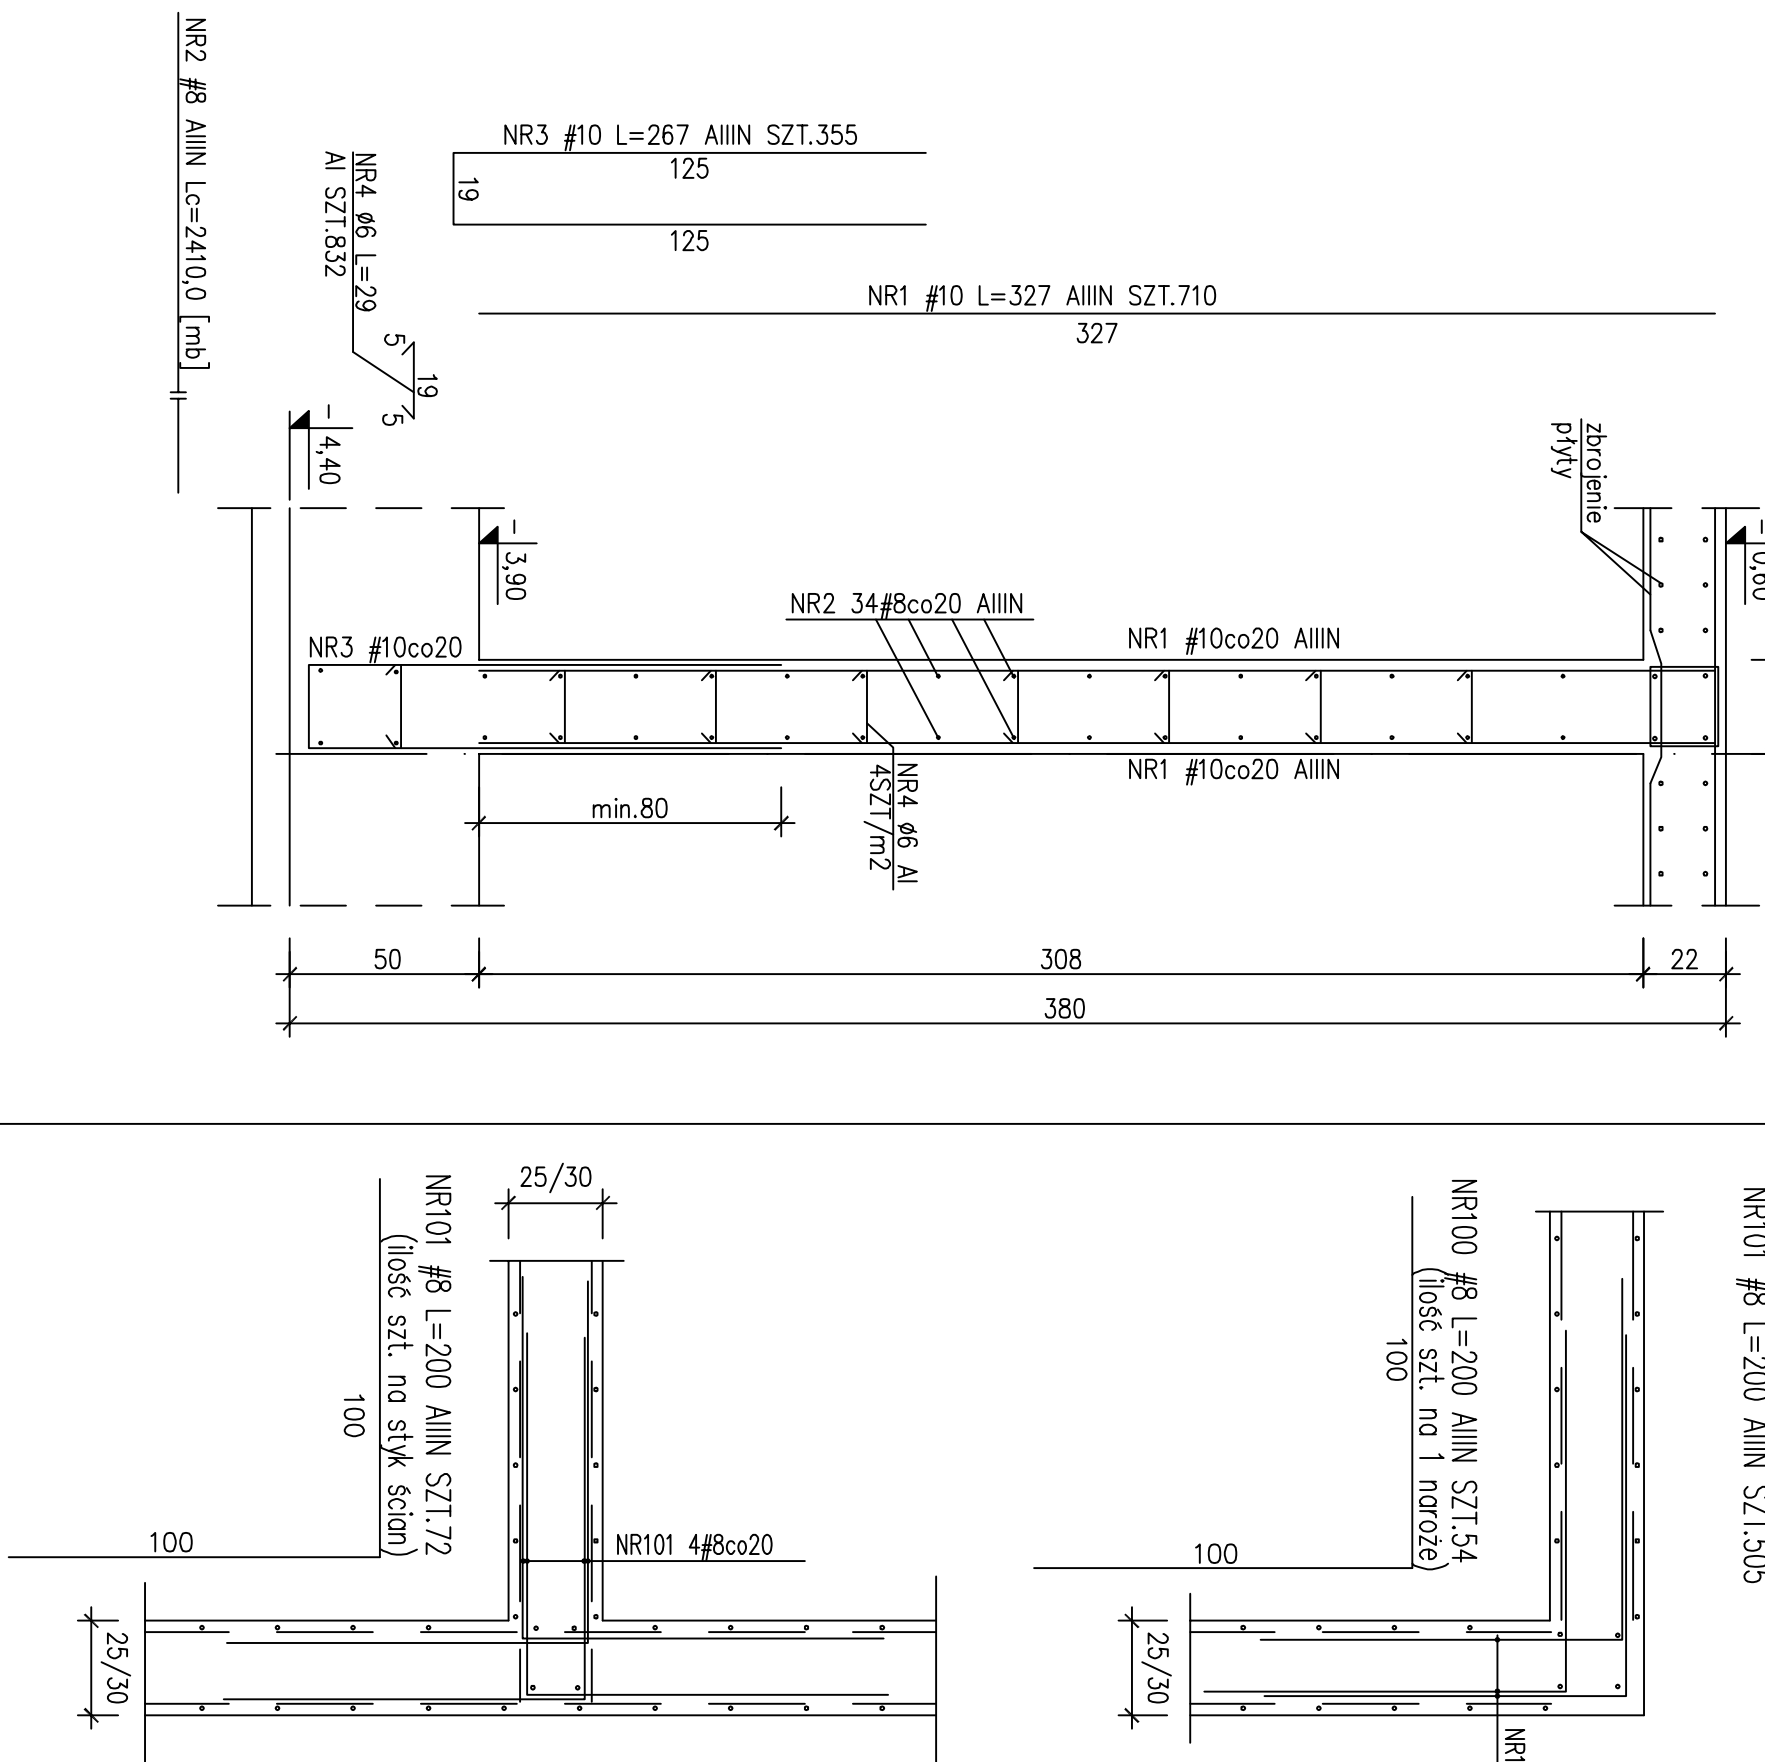


SCHEMAT DOZBROJENIA ŚCIAN

SZCZEG. DOZBROJ. OTWORU
POD PRZEJŚCIĄ INSTALACJI

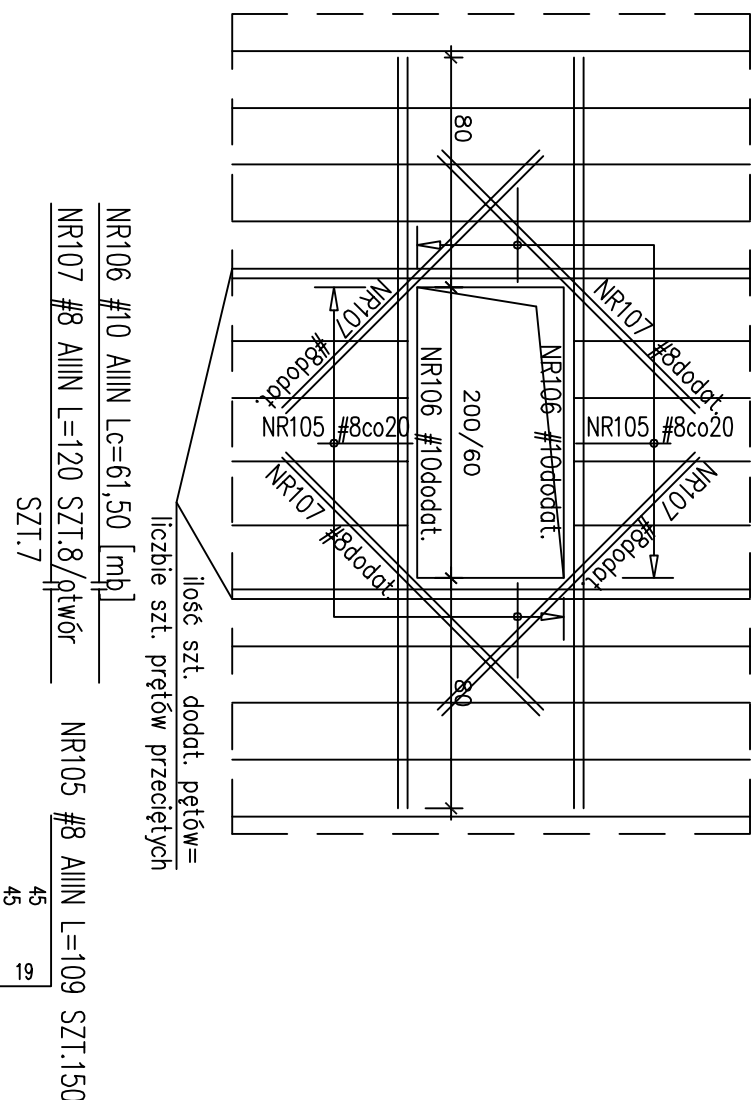


SCZ.AB-1
Lc=34,0[m]

A E

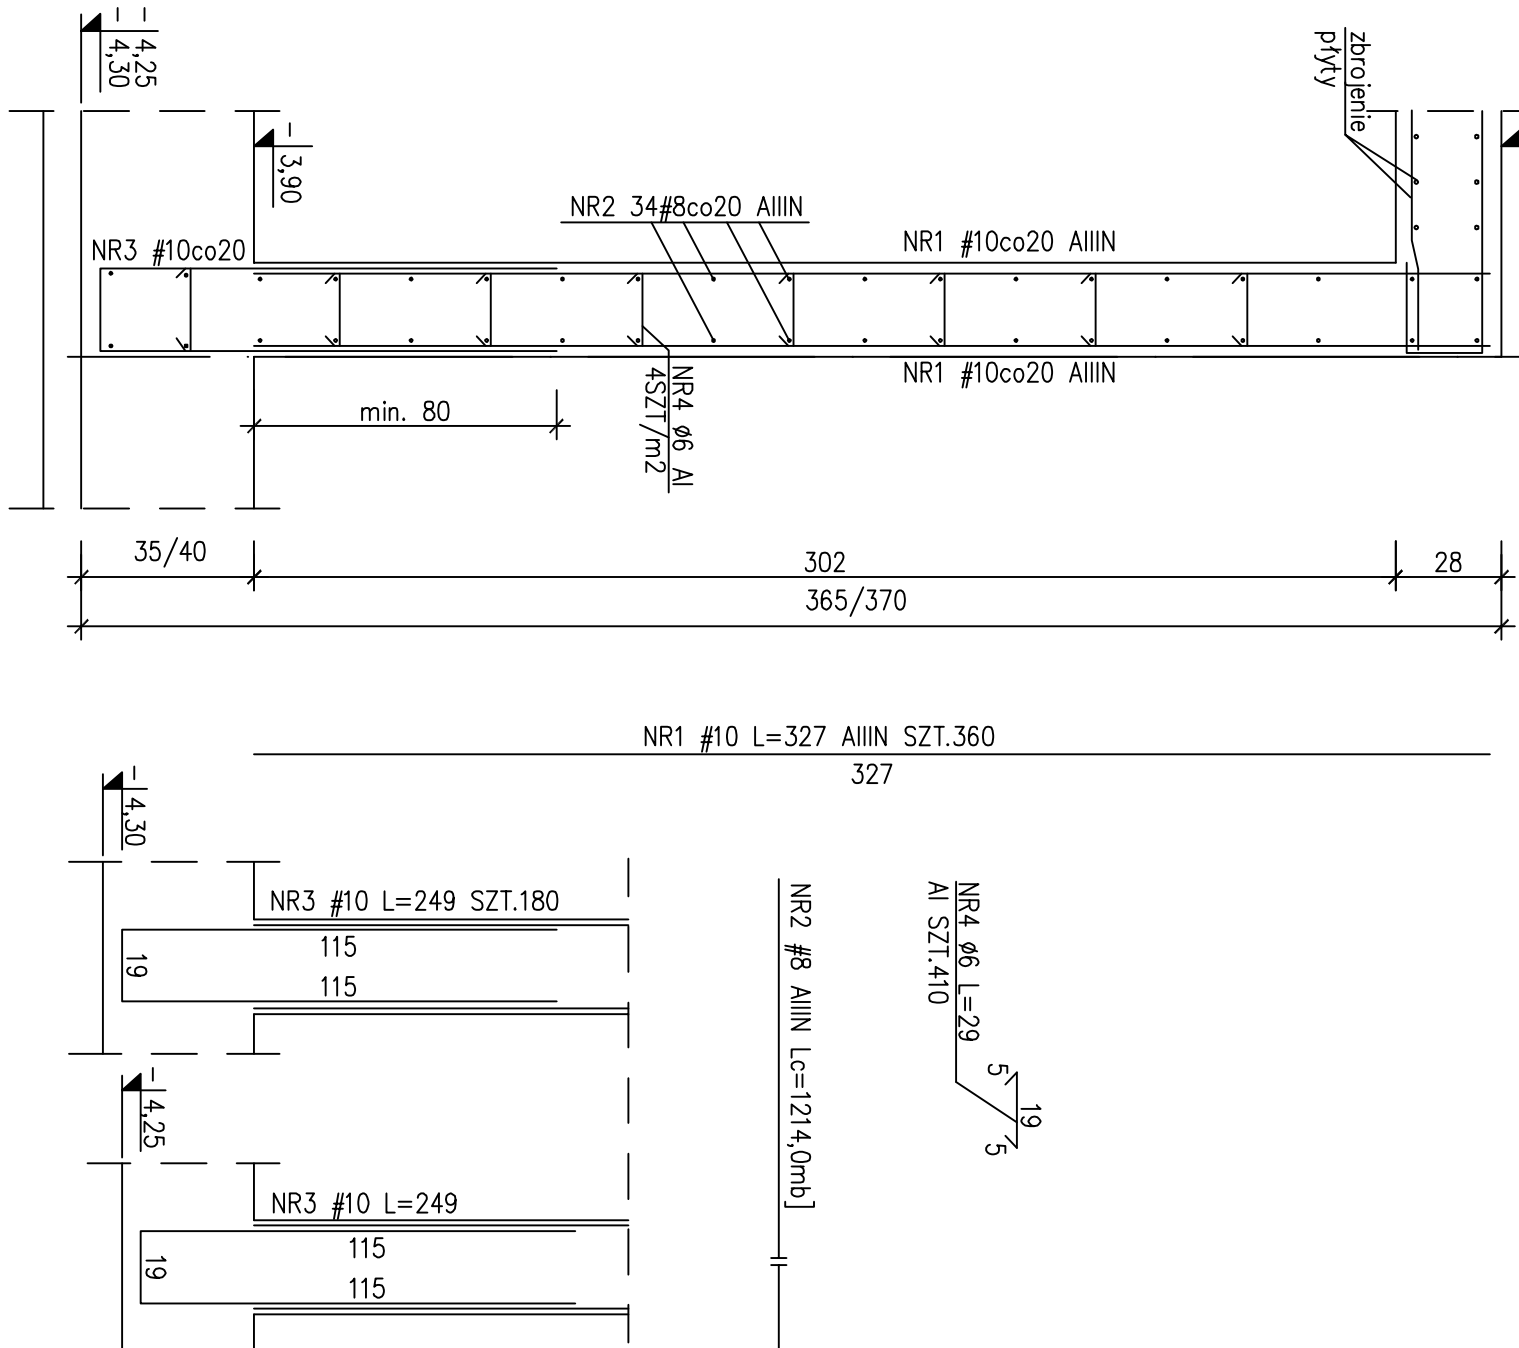



SCZ.BC-1
Lc=52,60[m]

A A H 20

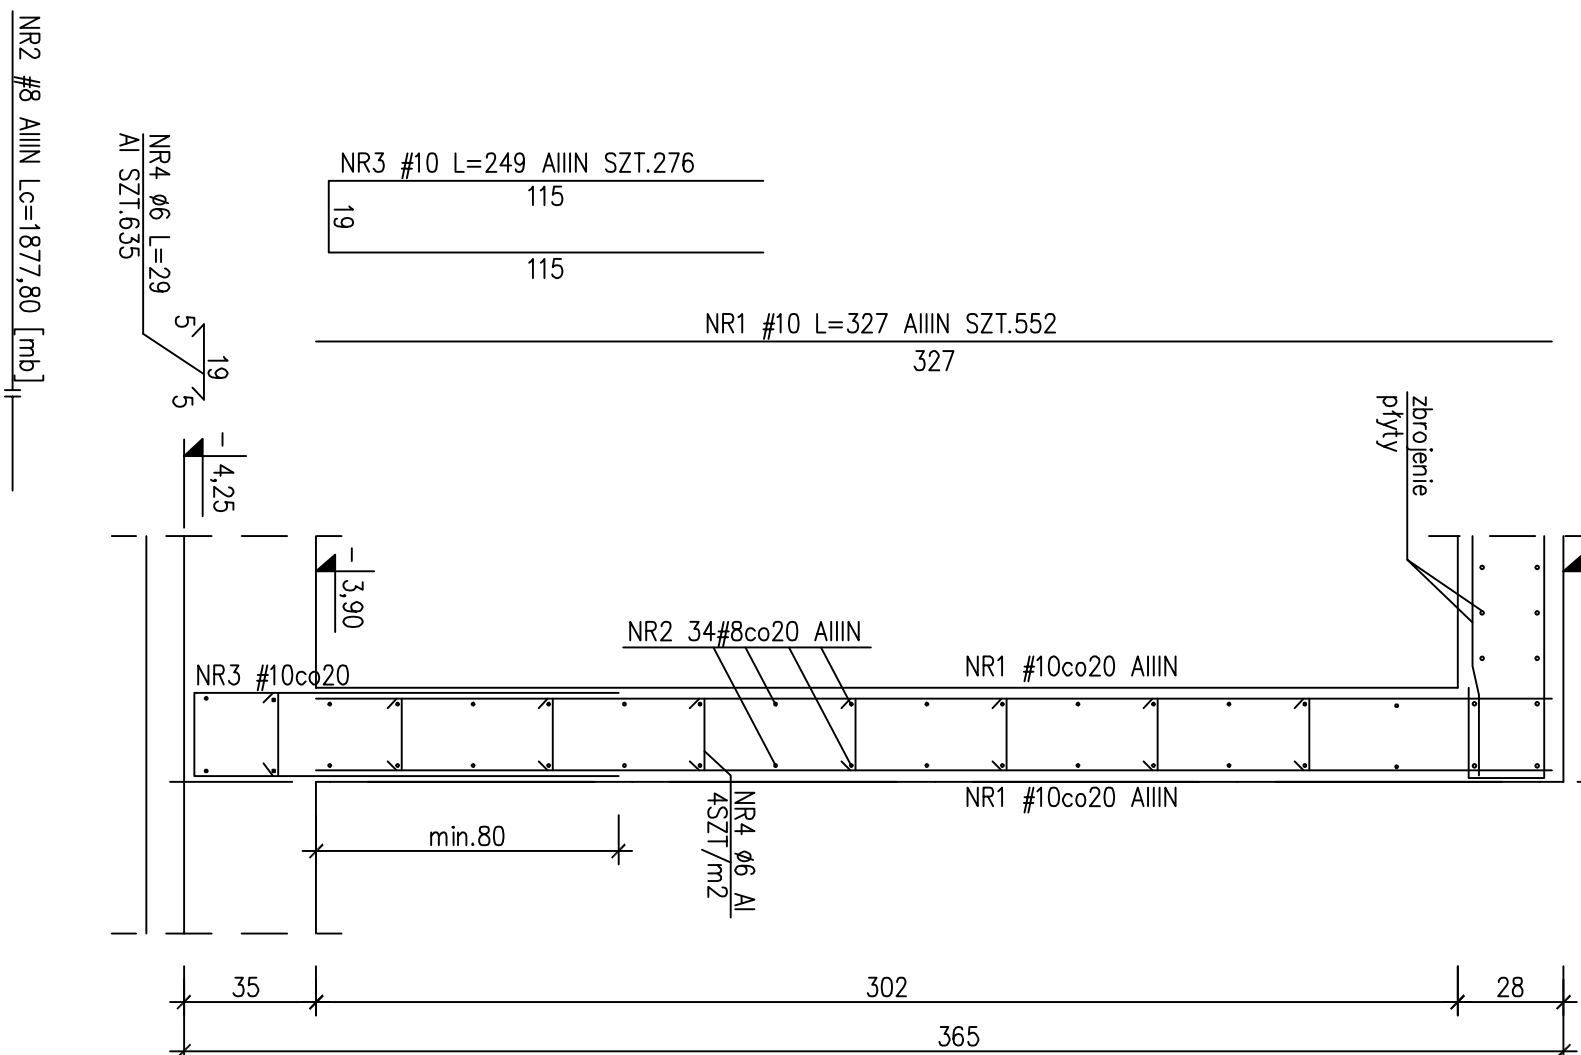

SCZ.C-1
Lc=117,50[m]

20 26 A H

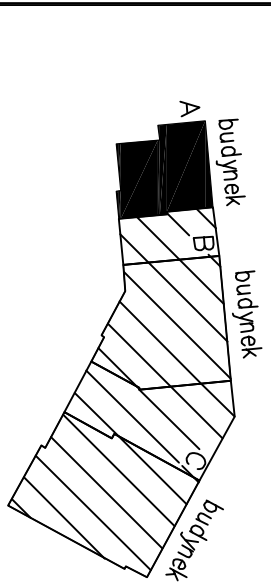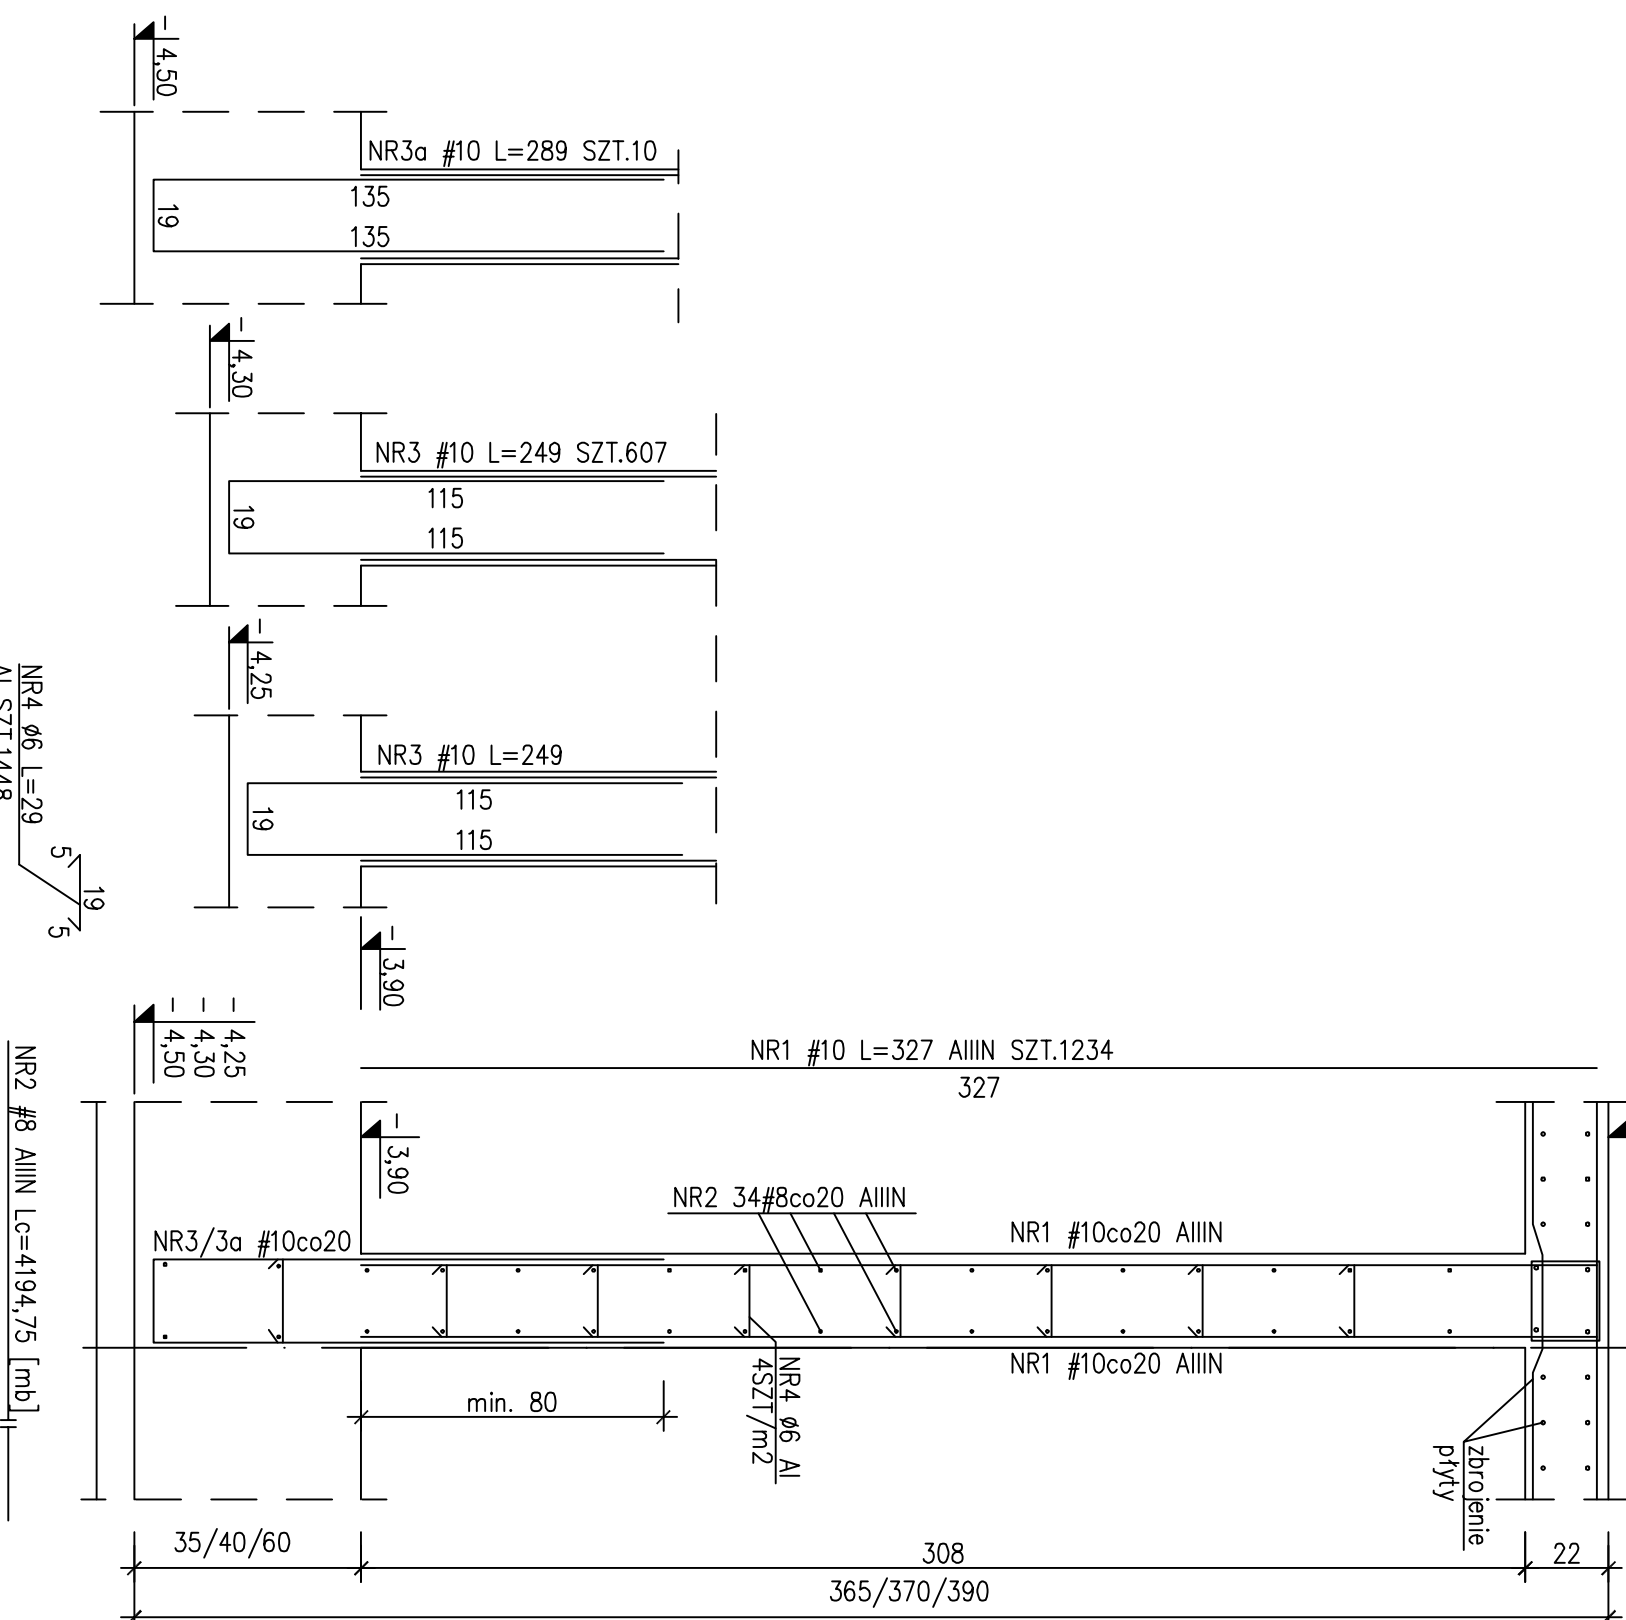

portal | pracownia projektowa

PRACOWNIA PROJEKTOWA
KONSTRUKTOR S.C.
Krzysztof Walczak, Artur Urbaniski
ul. Kłodowej Kołomyjskiej 24 / 203A
70-488 Szczecin
tel. 509-944-117

DOKUMENTACJA
POWYKONAWCZA

WYKONANO ZGODNIE
Z PROJEKTEM
I NAMIESIADYMI ZMIANAMI

KIEROWNICZKA
BUDOWY
mgr inż. Anna Kosińska

mgr inż. Anna Kosińska
mgr inż. Agnieszka Kamińska
mgr inż. Anna Kosińska

mgr inż. Artur Urbaniski
upr. inż. ZAP/0074/POK/04
spec. konstr. bez ogr.

PROJEKT WYKONAWCZY
KOMP. EKSP. BUDOWNICZYM
NA POTRZEBY SZCZECIŃSKIEGO PARKU NAUKOWO
TECHNOLOGICZNEGO PRZY UL. NIEMIEZYŃSKIEJ
SZCZECIN

UWAGA:
RYS. ROZBUDOWY I ACZYNIE Z RYS. ZESTAWIENIOWYMI
ORAZ RYS. PROJEKTOWYCH ELEMENTÓW
PRZED WYKONANIEM ELEK. RZĘDNE SPR. Z P.1 ARCH.

SCZ.AB-1, SCZ.B-1, SCZ.BC-1, SCZ.C-1
SCZ.AB-1, SCZ.B-1, SCZ.BC-1, SCZ.C-1
SCZ.AB-1, SCZ.B-1, SCZ.BC-1, SCZ.C-1

Skala: 1:20
miejscę data: XI 2011
Nr rys. 25/27 kw