

portal | pracownia projektowa

profesjonalnie zmienniamy marzenia w rzeczywistość

Portal Sp. z o.o. Spółka Komandytowa
02-641 Warszawa, ul. Lekarska 8, tel./fax 022 8251 432, portal@pp-portal.pl
71-604 Szczecin, ul. Szarotki 9, tel. 695 15 15 42, 091 81 22 199, biuro@pp-portal.pl

www.pp-portal.pl

PRACOWNIA PROJEKTOWA

KONSTRUKTOR S.C.
Krzysztof Walczak, Artur Urbański

ul. Królowej Korony Polskiej 24 / 203A
70-486 Szczecin
tel. 509-644-117

PROJEKTOWAŁ

mgr inż. Krzysztof Walczak
upr. nr ZAP/OO75/POOK/04
spec. konstr. bez ogr.

K. Walczak

OPRACOWAŁ

mgr inż. Anna Kozłowska
mgr inż. Agnieszka Kamińska
mgr inż. Anna Kłosowska

SPRAWDZIŁ

inż. Artur Urbański
upr. nr ZAP/OO74/POOK/04
spec. konstr. bez ogr.

A. Urbański

temat: PROJEKT WYKONAWCZY

**KOMPLEKSU BUDYNKÓW BIUROWYCH
NA POTRZEBY SZCZECIŃSKIEGO PARKU NAUKOWO -
TECHNOLOGICZNEGO PRZY UL. NIEMIERYŃSKIEJ W
SZCZECINIE**

adres: Szczecin, ul. Niemierzyńska, dz. nr 5/7


inwestor: Szczeciński Park Naukowo - Technologiczny, ul. Kolumba, Szczecin

rysunek: budynek "AB" i "BC"


SCHEMAT DOZBROJENIA STROPU PRZY TRZPIENIACH
DYLATACYJNYCH

| | | | |
|--------|---------------------|-------------|-----|
| tytuł: | branża: | KONSTRUKCJA | |
| P.W. | | | |
| skala: | miejsce i data: | Nr rys: | /kw |
| 1:10 | Szczecin 17.II.2012 | 81 U | |


Widok z boku

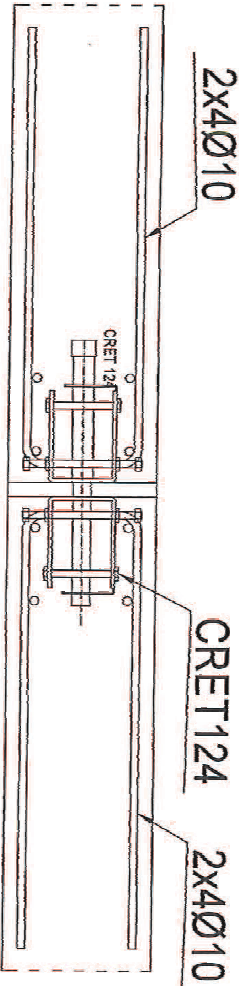

Widok z góry

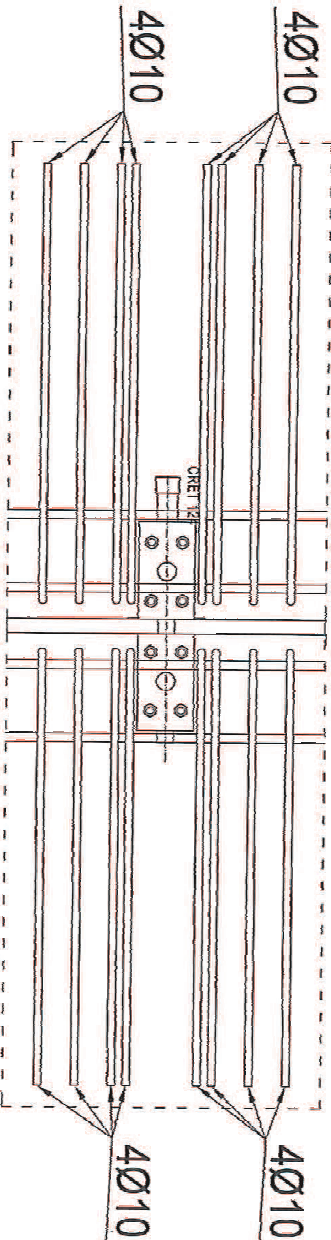

Widok od czoła

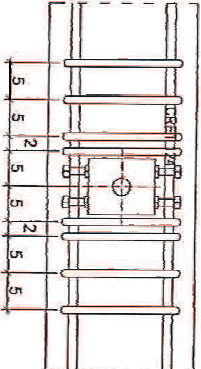

**DOKUMENTACJA
POWYKONAWCZA**

**WYKONANO ZGODNIE
Z PROJEKTEM
I NANIESIONYMI ZMIANAMI**

KIEROWNIK BUDOWY
[Signature]
upr. nr ZAP/OO81/OWOK/04