


Przekrój A-A

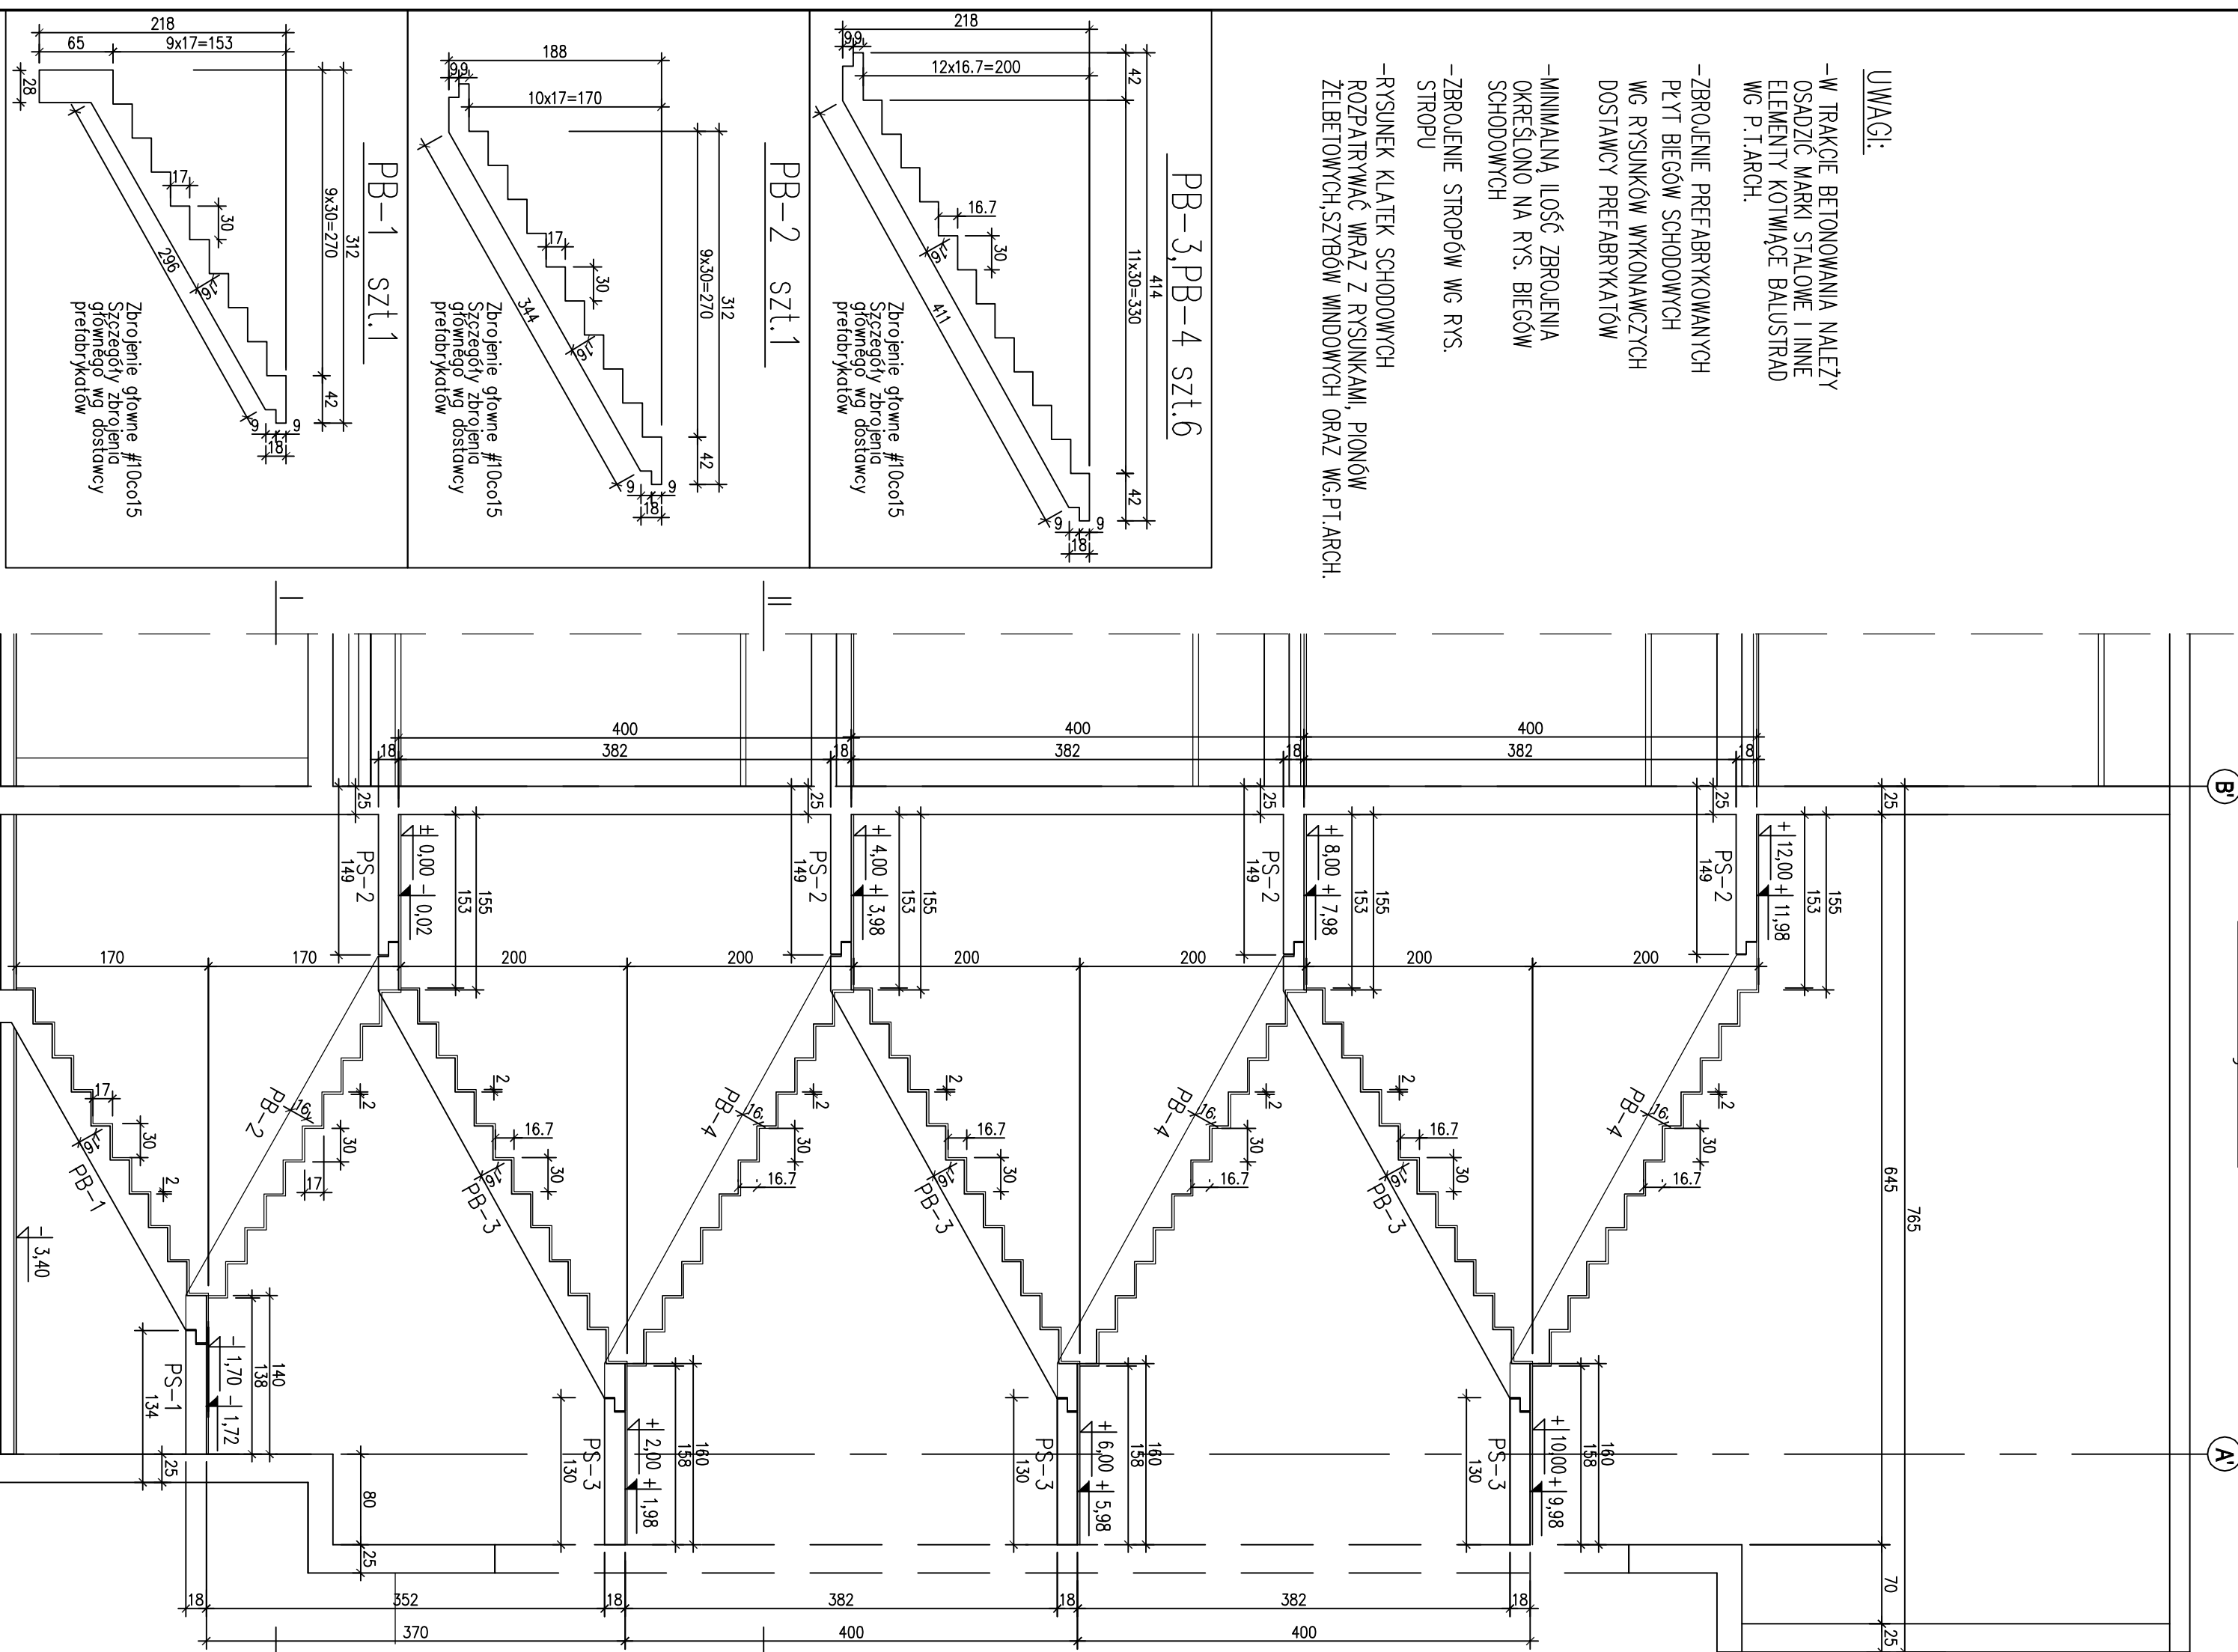

UWAGI:

—W TRAKCIE BETONOWANIA NALEŻY
OSADZIĆ MARKI STALOWE I INNE
ELEMENTY KOTWIĄCE BALUSTRAD
WG P.T.ARCH.


**-ZBROJENIE PREFABRYKOWANYCH
PŁYT BIEGÓW SCHODOWYCH
WG RYSUNKÓW WYKONAWCZYCH
DOSTAWCY PREFABRYKATÓW**

-MINIMALNĄ ILOŚĆ ZBROJENIA
OKREŚLONO NA RYS. BIEGÓW
SCHODOWYCH


-ZBROJENIE STROPÓW WG RYS.
STROPU

-RYSUNEK KŁATEK SCHODOWYCH
ROZPATRYWAĆ WRAZ Z RYSUNKAMI, PIONÓW
ŻELBETOWYCH, SZYBÓW WINDOWYCH ORAZ WG.PT.ARCH


Klatka schodowa C-2 - rzut

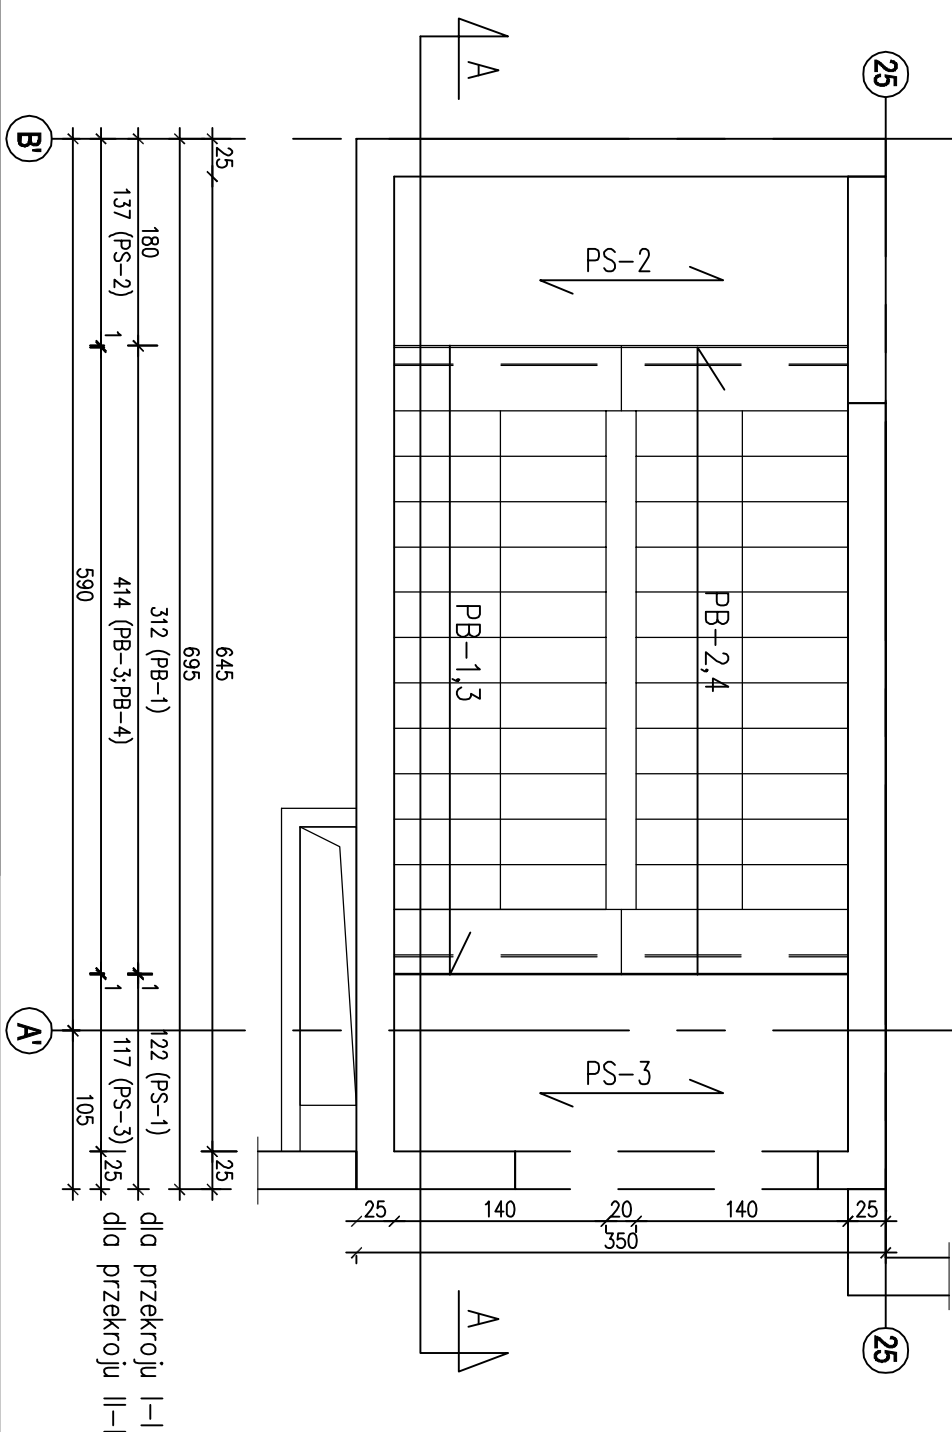


Spocznik PS-3

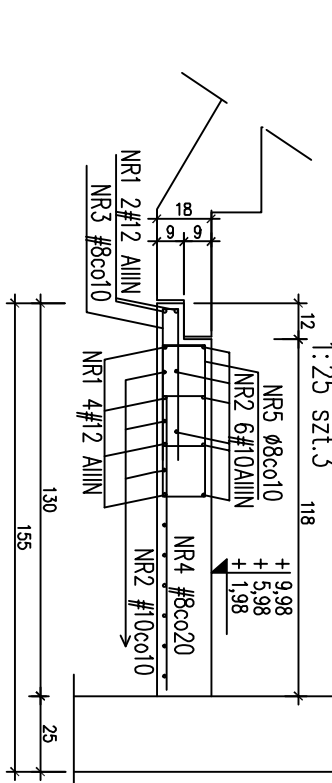

**DOKUMENTACJA
POWYKONAWCZĄ**

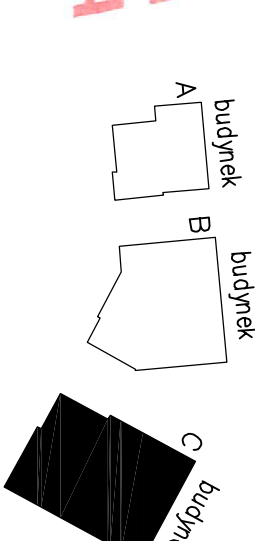

NR4 #8 AIIN L=95 szl.1

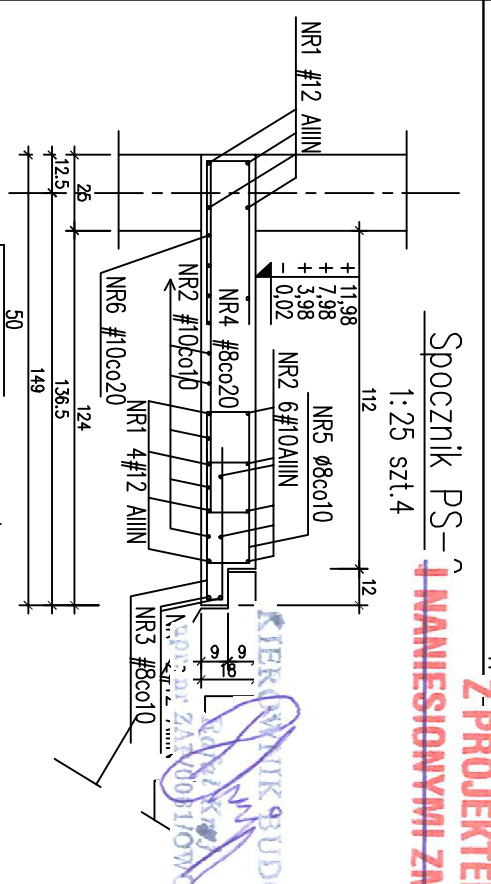

11/18/24 5:27:20 PM

KONSTRUKTOR S.C.
Kontakt: W. Golecki, A. Tur, J. Białobłoty

ul. Królowej Korony Polskiej 24 / 203A

ul. Królowej Korony Polskiej 24 / 203A

tel 509-644-1170-486 Szczeci

.....

WYKŁAD

Z. Krzysztof Walczak

ZAP/00/5/POOK/04

konstr. bez ogr.

COWAT

ż. Anna Kozłowska

ż. Agnieszka Kamińska

Z. Anna Kłosowska

MDZIK

Stur Urbański

ZAP/0074/P00K/04

konstr. bez ogr.

PROJEKT WYKONAWCZY

KOMPLEKSU BUDYNKÓW B

NA POTRZEBY SZCZECIŃSK

TECHNOLOGICZNEGO PRZY

SZCZECINIE

Szczecin ul. Niemcewiczka 47 nr 5


KLATKA SCHODOWA C-2

branza:
