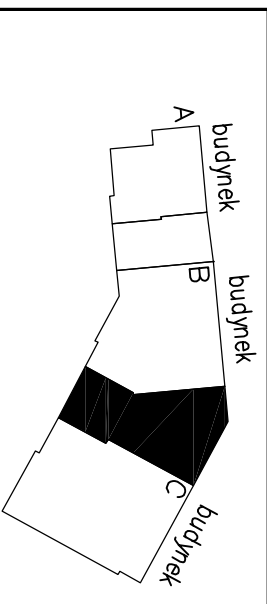


**DOKUMENTACJA
POWYKONAWCZA**

**WYKONANO ZGODNIE
Z PROJEKTEM
I NAKAZANymi ZMIANAMI**

KIEROWNIK BUDOWY
mgr inż. Zdzisław Kozłowski

[illegible]

portal | pracownia projektowa

Pořadí Sp. z o.o. Spółka Komandytowa
02-641 Wilanów, ul. Leśna 8a, tel./fax 022 829-417, portal@pp-portal.pl
71-604 Szczecin, ul. Szosowa 9, tel. 695 15 15 fax 091 65 22 799, bura@pp-portal.pl

PRACOWNIA PROJEKTOWA
KONSTRUKTOR S.C.
Krzysztof Walczak, Artur Urbanski
ul.Kwidawej Korony Polskiej 24 / 2033A
70-486 Szczecin
tel.: 509-844-117

mgr inż. Krzysztof Walczak
upr. nr ZAP/OO75/P00K/04
spec. konstr. bez ogr.

mgr inż. Anna Kozłowska
mgr inż. Annieliza Kamińska

mgr inż. Anna Kłosowska
SPRAWDZIŁ
inż. Artur Urbanski
upr. nr ZAP/OO74/POOK/04
spec. konstr. bez ogr.
Alu

KOMPLEKSU BUDYNKÓW BIUROWYCH
NA POTRZEBY SZCZECIŃSKIEGO PARKU NAUK
TECHNOLOGICZNEGO PRZY UL. NIEMIERYŃSKIEJ
SZCZECINIE

[illegible]

n'zume	bud'mek "BC"

WYKRS KOŁOWEGO ZBRUJENIA NAU GARD
- ZBRUJENIE DOLNE I GÓRNE; KOLEJNOŚĆ