



NR1 42#12co60 D
NR2 11#10co250 G

FS-B'26 SZT.1

NR1 42#12co60 D
NR2 11#10co250 G

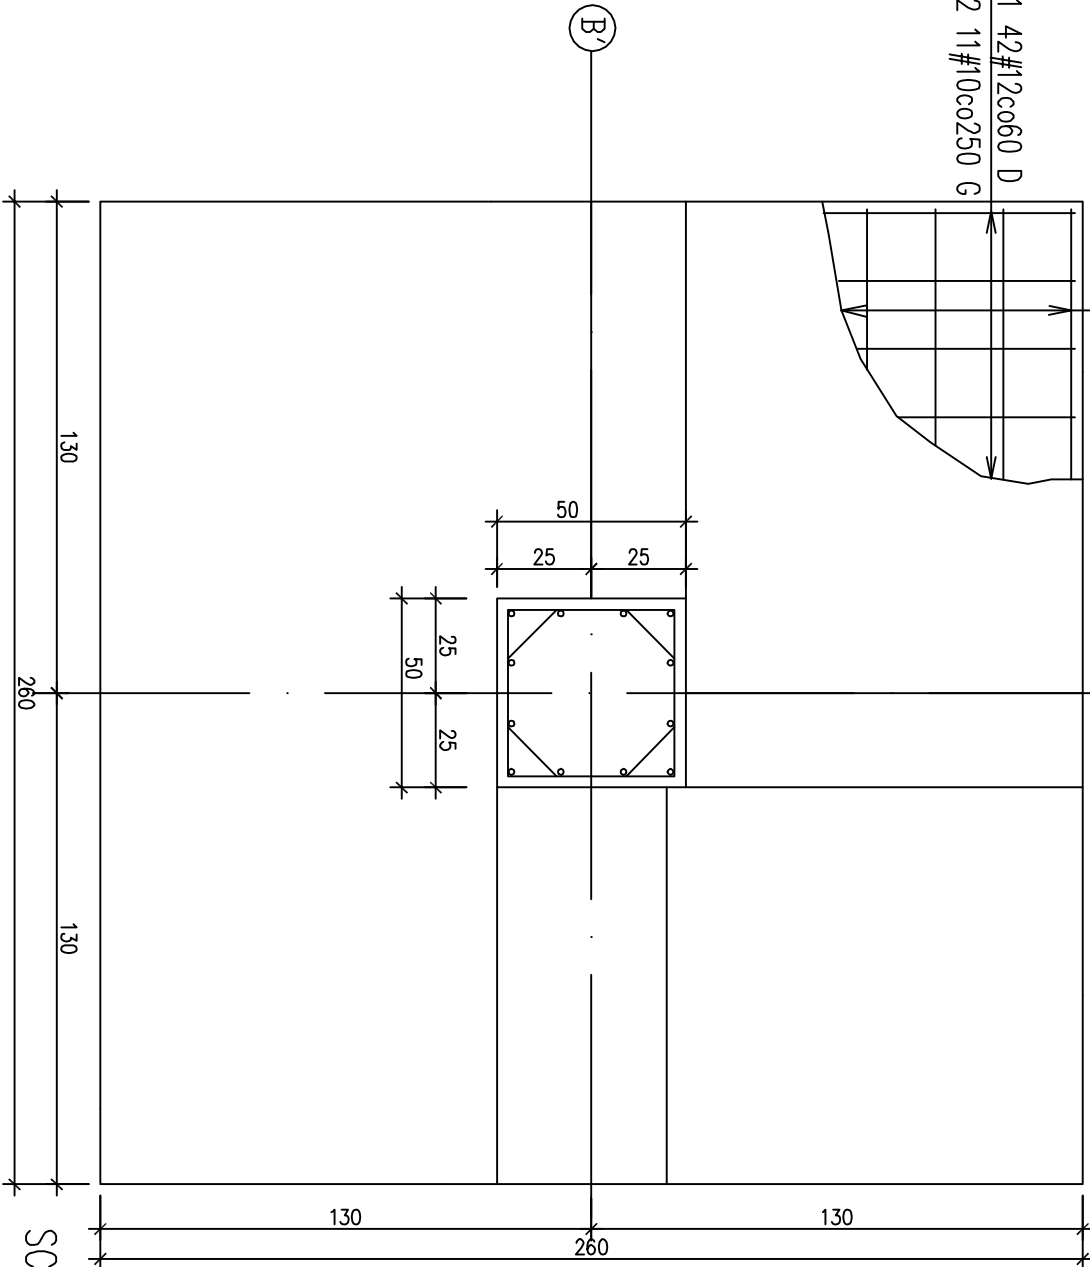

001	NR2 #10 L=2740 AIIN SZT.22	2540	001
001	NR1 #12 L=2740 AIIN SZT.84	2540	001
001	NR1 #12 AIIN SZT.16 DODAT.	2540	001

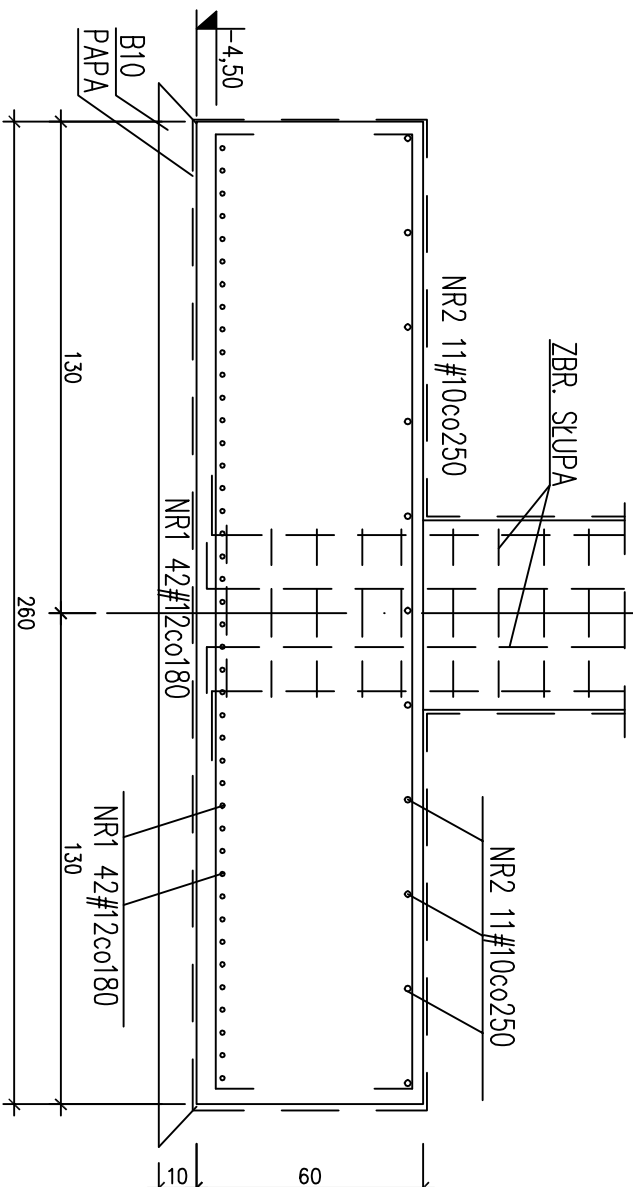


UWAGA:
- ZE STOPY WPUŚCIĆ
PRĘTY ŁĄCZNIKOWE DO ŚCIAN

DOKUMENTACJA
POWYKONAWCZA

WYKONANO ZGODNIE
Z PROJEKTEM
I NANIESIONYMI ZMIANAMI

SŁUPÓW
DOLNA WARSTWA

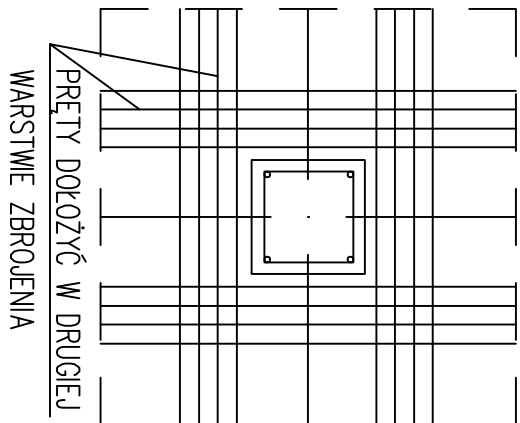

2011.12 - 21/U
UZUPŁEKNIE DOKUMENTACJI
O RYSUNEK STOPY FS-B'26

BETON B25
STAL AIIN(BS:500s lub RB500W)
(oznaczo: " # średnica pręta")
AI(S3SX-b)
(oznaczo: " # średnica pręta")
AO(S10S-b)
(oznaczo: " # średnica pręta")
OTULINA C=3,0cm
C=5,0cm (SP6D FUNDAMENTÓW)
WYKAZ ZBRÓJENIA NR 3U

portal | pracownia projektowa

profesjonalnie zmieniamy macierze w rzeczywistości

Portal Sp. z o.o. Spółka komandytowa
02-641 Warszawa, ul. Łebarska 8, bi./n/a 022 626 1432, portal@pp-portal.pl
71-604 Szczecin, ul. Szarotki 9, bi./n/a 091 817 22 99, biuro@pp-portal.pl

www.pp-portal.pl

PRACOWNIA PROJEKTOWA
KONSTRUKTOR S.C.
Krzysztof Walczak, Artur Urbański
ul. Krolowej Korony Polskiej 24 / 203A
70-486 Szczecin
tel. 509-644-117

PROJEKTOWAŁ	mgr inż. Krzysztof Walczak upr. nr ZAP/OOT/5/POOK/04 spec. konstr. bez ogr.	K. Walczak.
OPRACOWAŁ		
mgr inż. Anna Kozłowska mgr inż. Agnieszka Kamińska mgr inż. Anna Kłosowska		
SPRAWDZIŁ	inż. Artur Urbański upr. nr ZAP/OOT/4/POOK/04 spec. konstr. bez ogr.	A. Urbański
temat:	PROJEKT WYKONAWCZY KOMPLEKSU BUDYNKÓW BIUROWYCH NA POTRZEBY SZCZECIŃSKIEGO PARKU NAUKOWO- TECHNOLOGICZNEGO PRZY UL. NIEMIERZYŃSKIEJ W SZCZECINIE	
adres:	Szczecin, ul. Niemierzyńska, dz. nr 5/7	
inwestor:	Szczeciński Park Naukowo - Technologiczny, ul. Kolumba, Szczecin	
rysunek:	STOPY FUNDAMENTOWE: FS-B'26	
tytuł:	P.W.	branża: KONSTRUKCJA
skala:	1:20	miejsce i data: XII 2011 Szczecin W. 2010-21/U Nr rys. 21/U /KW