


KIEROWNIK BUDOWY
mgr inż. Artur Urbanowski
upr. arch. 24064/181/WYK/04

**DOKUMENTACJA
POWYKONAWCZA**
ROBOTY NIEWYKONANE

PRZED DOKONANIEM OSTATNIEJ ZAMOWIENIA ELEMENTÓW
PODPÓR NALEŻY SKONSULTOWAĆ PROJEKT Z WYKONACZĄ PODPÓR

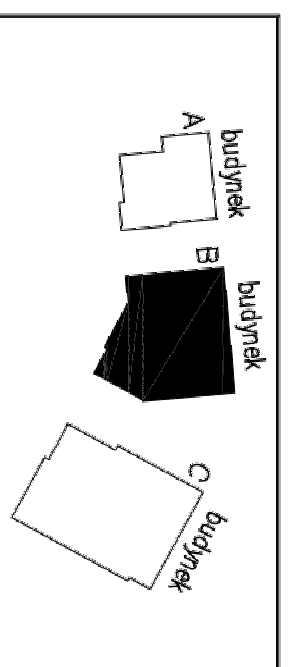

portal | pracownia projektowa
PROJEKTOWANIE ZMIENIENI, MIEJSCA W PRZEDMIOTACH

Portal Sp. z o.o. Spółka Komandytowa
02-641 Warszawa, ul. Łazienka 8, tel./fax 022
774047, Sąd Rejonowy dla M. St. w Warszawie, KRS 000041177
091 81 22 198, biuro@portal.pl

**PRACOWNIA PROJEKTOWA
KONSTRUKTOR S.C.**
Krzysztof Walczak, Artur Urbanowski
ul. Kłobasowa 24, 20-034
tel. 509-644-117

PROJEKTOWAŁ:
mgr inż. Krzysztof Walczak
upr. nr ZAP/OOZ/5/POOK/04
spec. konstr. bez ogr.

OPRACOWAŁ:
mgr inż. Anna Kozłowska
mgr inż. Agnieszka Kamińska
mgr inż. Anna Kosowska

SPRAWDZIŁ:
mgr inż. Artur Urbanowski
upr. nr ZAP/OOZ/4/POOK/04
spec. konstr. bez ogr.

INWESTOR:
PROJEKT WYKONAWCZY
KOMP. EKSP. BUDYNKÓW BIUROWYCH
NA POTRZEBY SZCZECIŃSKIEGO PARKU
NAUKOWO-TECHNOLOGICZNEGO PRZY
UL. NIEMIERZYSKIEJ W SZCZECINIE

adres: Szczecin, ul. Niemierzyńska, dz. nr 5/7
inwestor: Szczeciński Park Naukowo – Technologiczny
ul. Włocławicka, Szczecin
rysownik: budynki "B"

**PODKONSTRUKCJA POD URZĄDZENIA
DACHU**

skala: 1:100
data: Szczecin VII.2010
strona: 2
zawartość: KONSTRUKCJA