



PRZEKRÓJ C-C

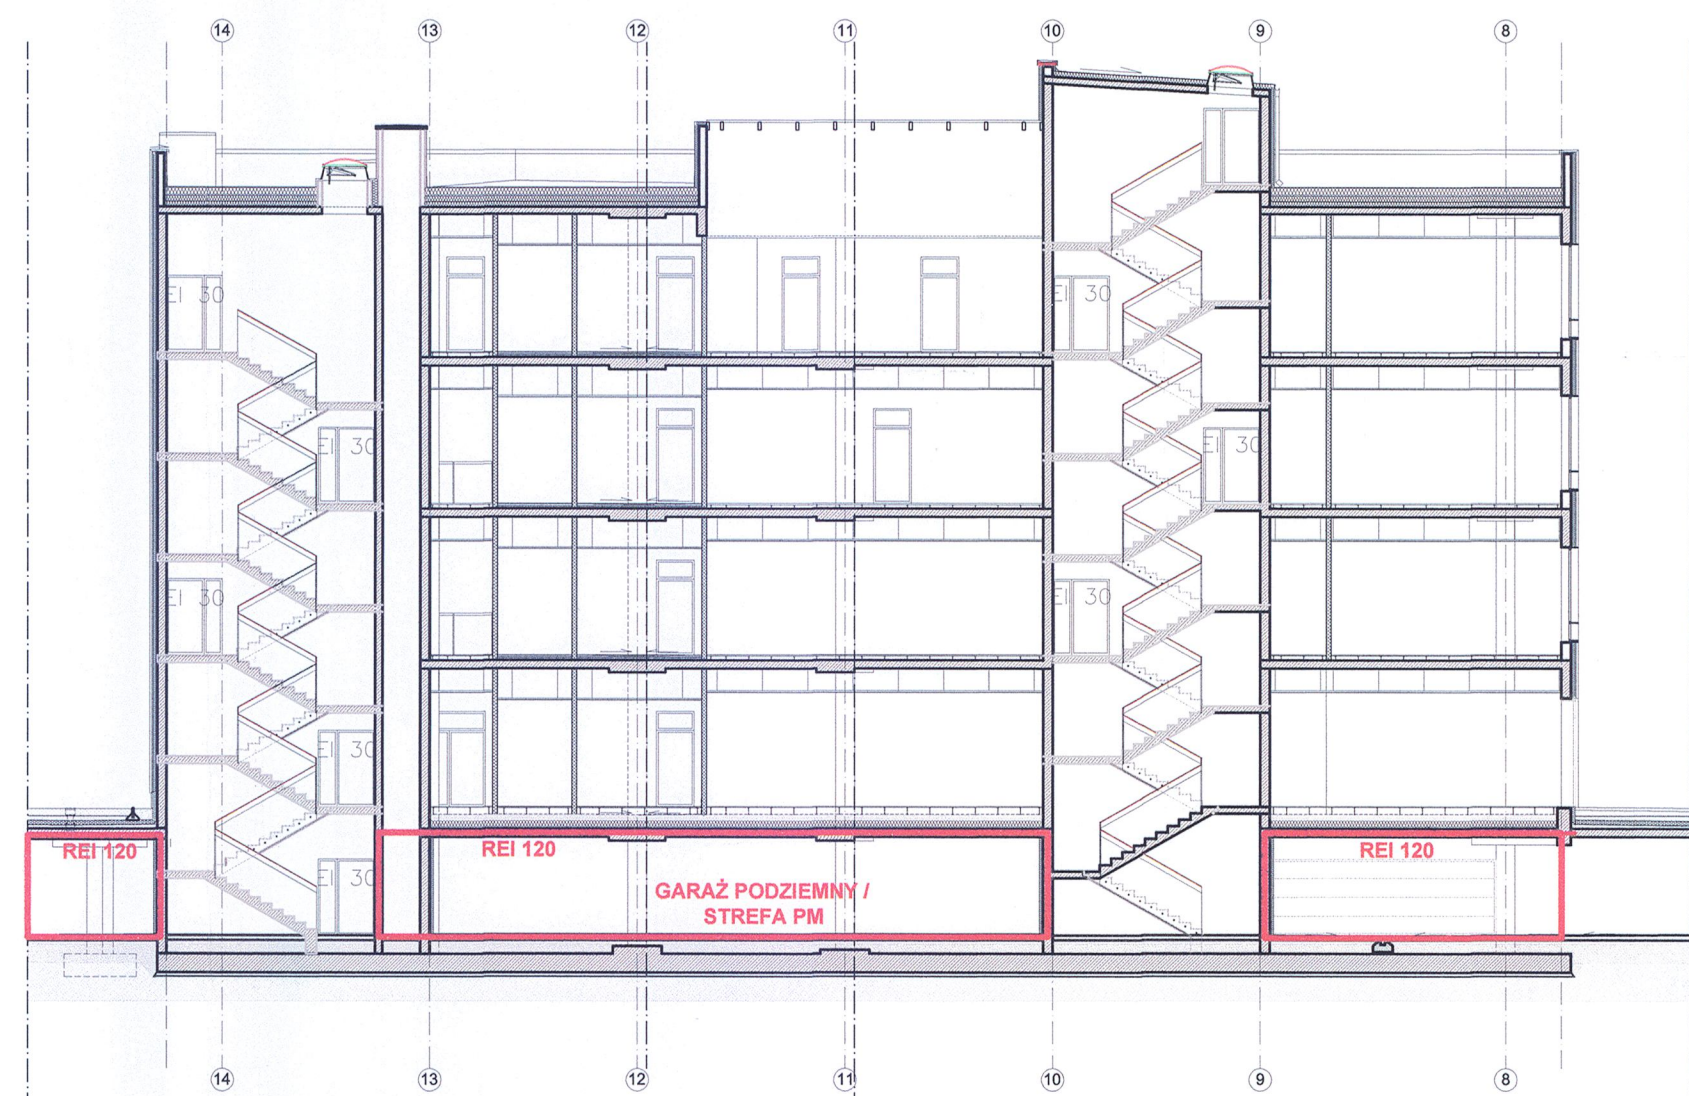

PRZEKRÓJ B-B

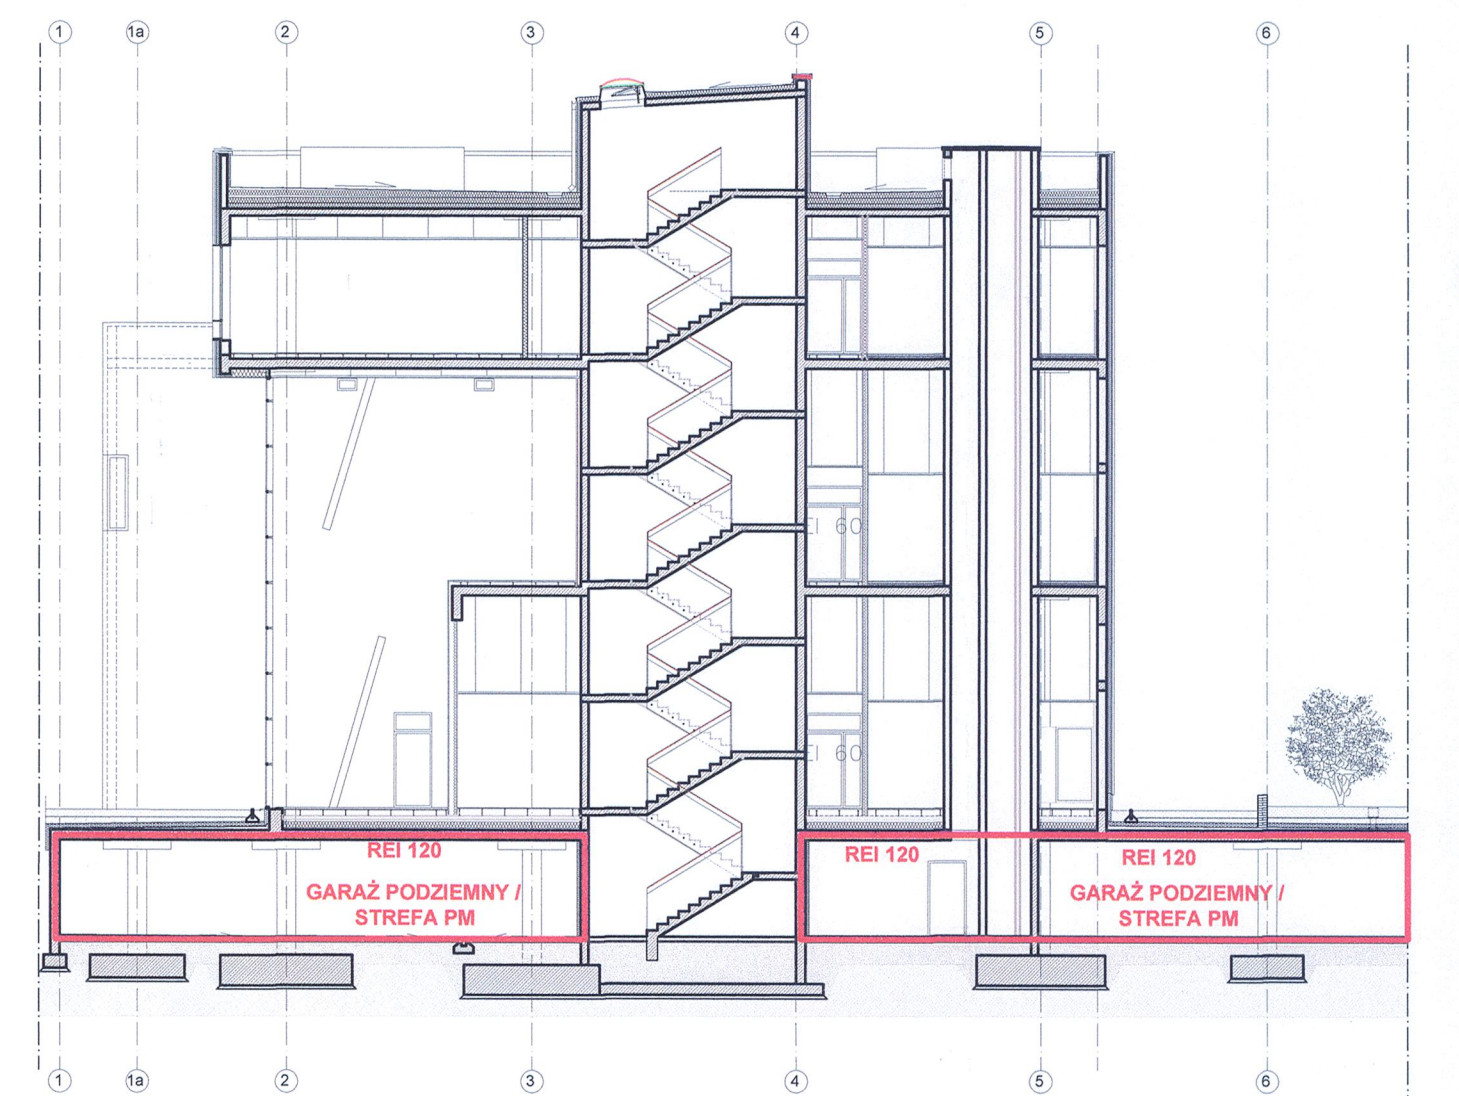

PRZEKRÓJ A-A

## DOKUMENTACJA POWYKONAWCZA

Uwaga 1. Stopień I pełen budynek A nie spełnia  
REI 120  
2. Położenie instalacyjne przez strefy przeciw  
wybuchowe zgodne z tabelami normatywnymi  
nie dokumentacji wykonawczej, brzo

KIEROWNIK BUDOWY

mgr inż. arch. Agnieszka Witkowska  
upr. nr 28/ZPOA/2005  
projektant

KOMPLEKS ZABUDOWY USŁUGOWEJ NA  
POTRZEBY SZCZECIŃSKIEGO PARKU  
NAUKOWO-TECHNOLOGICZNEGO PRZY UL.  
NIEMIERZYŃSKIEJ W SZCZECINIE

temat:  
Szczecin, ul. Niemierzyńska, dz. nr 48.49.50  
dla inwestycji

Szczeciński Park Naukowy – Technologiczny Sp. z o.o.  
ul. Niemierzyńska 17a, Szczecin

mgr inż. arch. Agnieszka Witkowska,  
upr. nr 28/ZPOA/2005  
projektant

mgr inż. arch. Maciej Zając  
upr. nr 41/Sz/99  
opiekun nadzoru

SCHEMAT WYDZIELEŃ P.POŻ.

rys. architektura 1:200  
oprac. Szczecin, wrzesień 2012r.  
p.w. Gp1  
1200: 880: nr rys.

UWAGA:  
Projekt autorstwa pracowni Portal-PP Spółka z ograniczoną  
odpowiedzialnością Sp.k. / zmiany w opisanym i  
zaznaczonym zakresie sporządzono w ramach nadzoru  
autorskiego.