

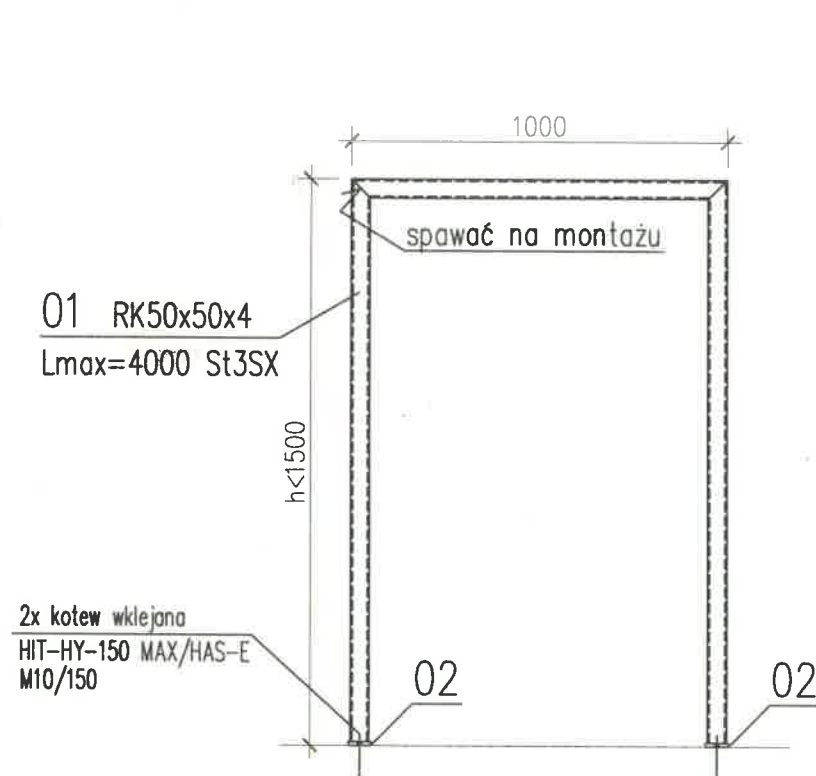
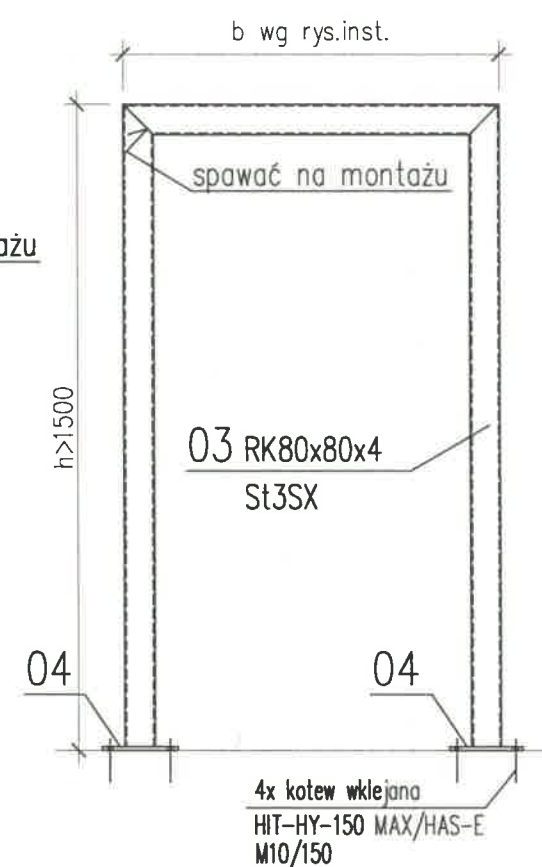


SCHEMATY PODPÓR $h < 1500\text{mm}$, $h > 1500\text{mm}$


skala 1:20

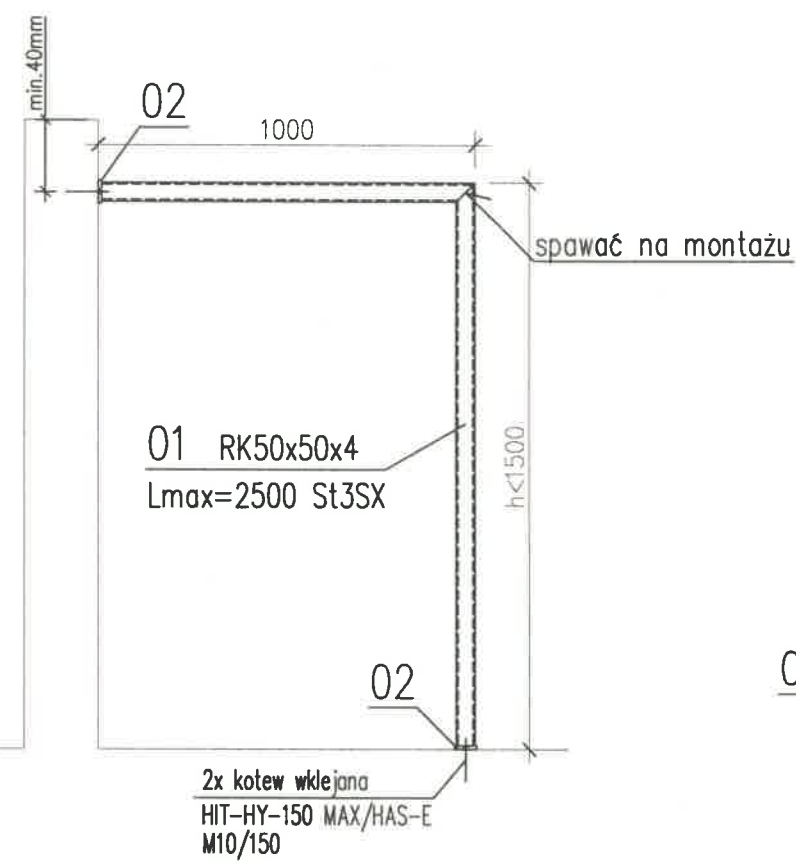

skala 1:10

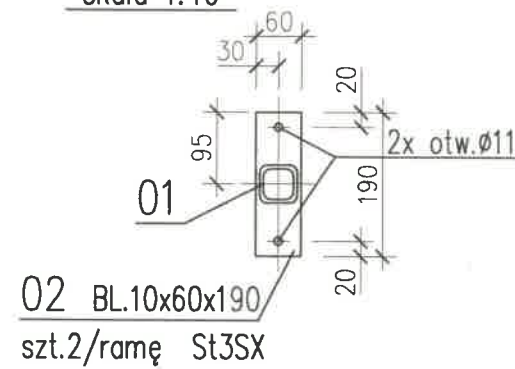

skala 1:10

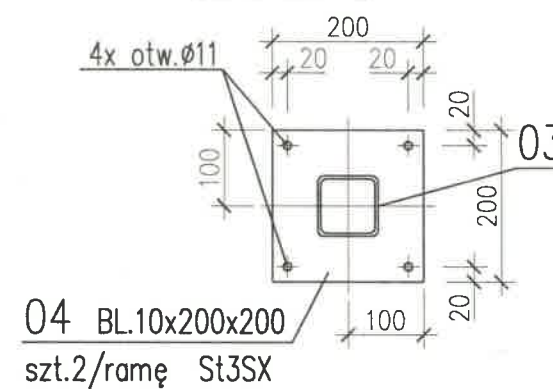

Roboty niezrealizowane

**DOKUMENTACJA
POWYKONAWCZA**

KIEROWNIK BUDOWY

Rafał Kij
opr. nr ZAP/0061/DWOK/04

SCHEMAT PODPÓR POD INSTALACJE

UWAGA: ilość i rodzaje wg P.T.Inst.

BUDYNEK "A,B,C"

Stal kształtowa: S235J2 (St3SX)

Elektrody EA 146 (ER146)

zabezpieczenie antykorozyjne wg opisu technicznego.

1:20/1:10

11.2012

150

A5z-2