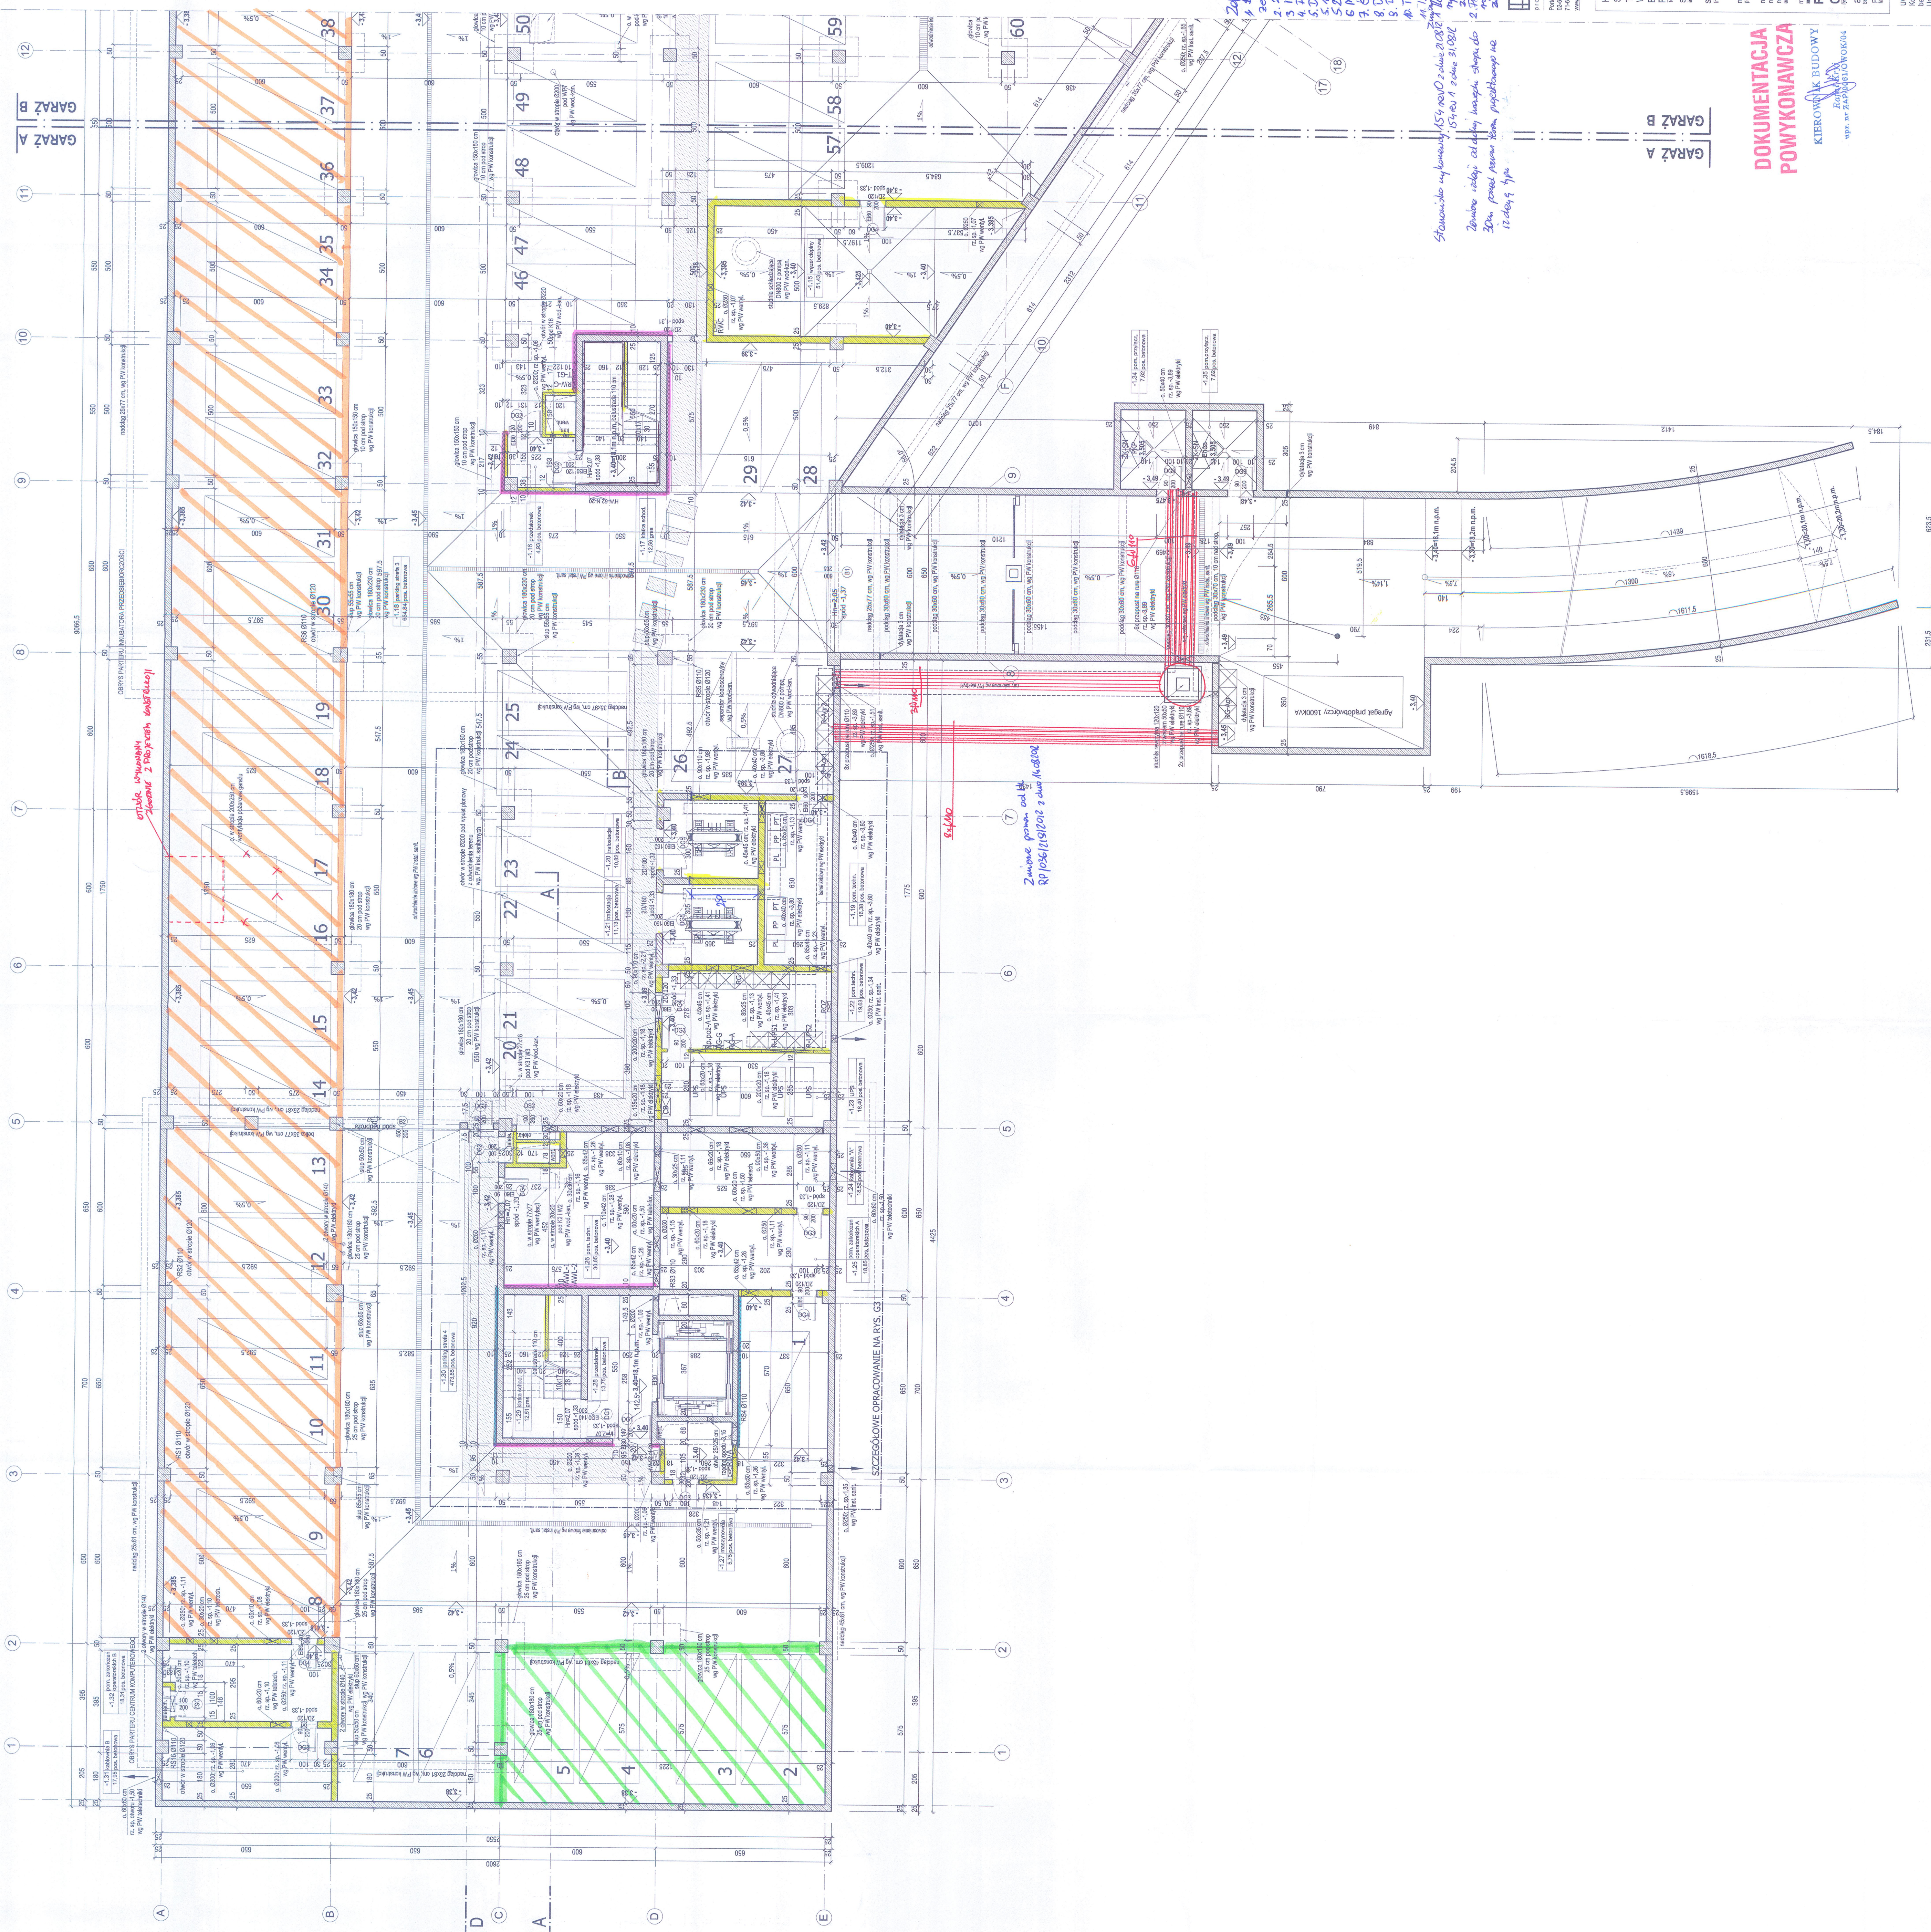


## **GARAŻ PODZIEMNY CZĘŚĆ A**

[illegible]


**portal** | pracownia projektowa  

Portal Sp. z o.o. Spółka Komandytowa  
 ul. Wesoła 10, 01-644 Warszawa, tel. 22 654 4122, portal@portal.pl  

KOMPLEKS ZABUDOWY USŁUGOWEJ NA POTRZEBY  
SZCZECIŃSKIEGO PARKU NAUKOWO-  
TECHNOLOGICZNEGO PRZY UL. NIEMIŹYŃSKIEJ  
W SZCZECINIE  
ETAP II - ZAGOSPODAROWANIE TERENU, GARAŻ  

**DOKUMENTACJA  
POWYKONAWCZA**

**KIEROWNIK BUDOWY**  
*[Signature]*  
Radosław  

1:10  
1440h  
G1  
de S.A.

**UWAGA:**  
Kopiewanie, publikacje oraz wszelkie inne formy wykorzystania projektu bez zgody autorów będą naruszaniem przepisów karzących z  
tzw. Art. 17 § 1 pkt 1 i 2 ustawy o prawie do własności intelektualnej.