
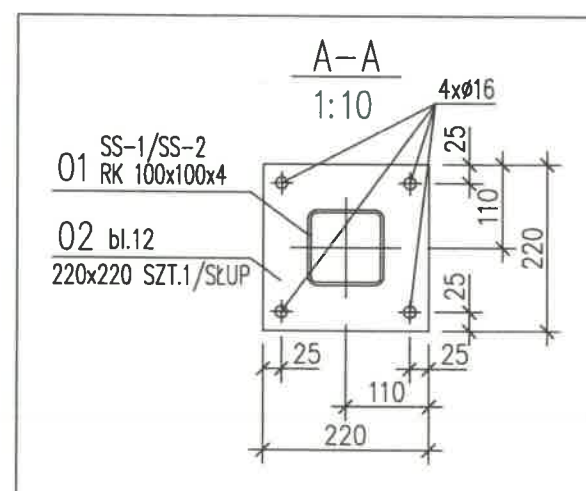


WIDOK ŚCIANY 4

1: 25

WIDOK OD STRONY WEWNĘTRZNEJ

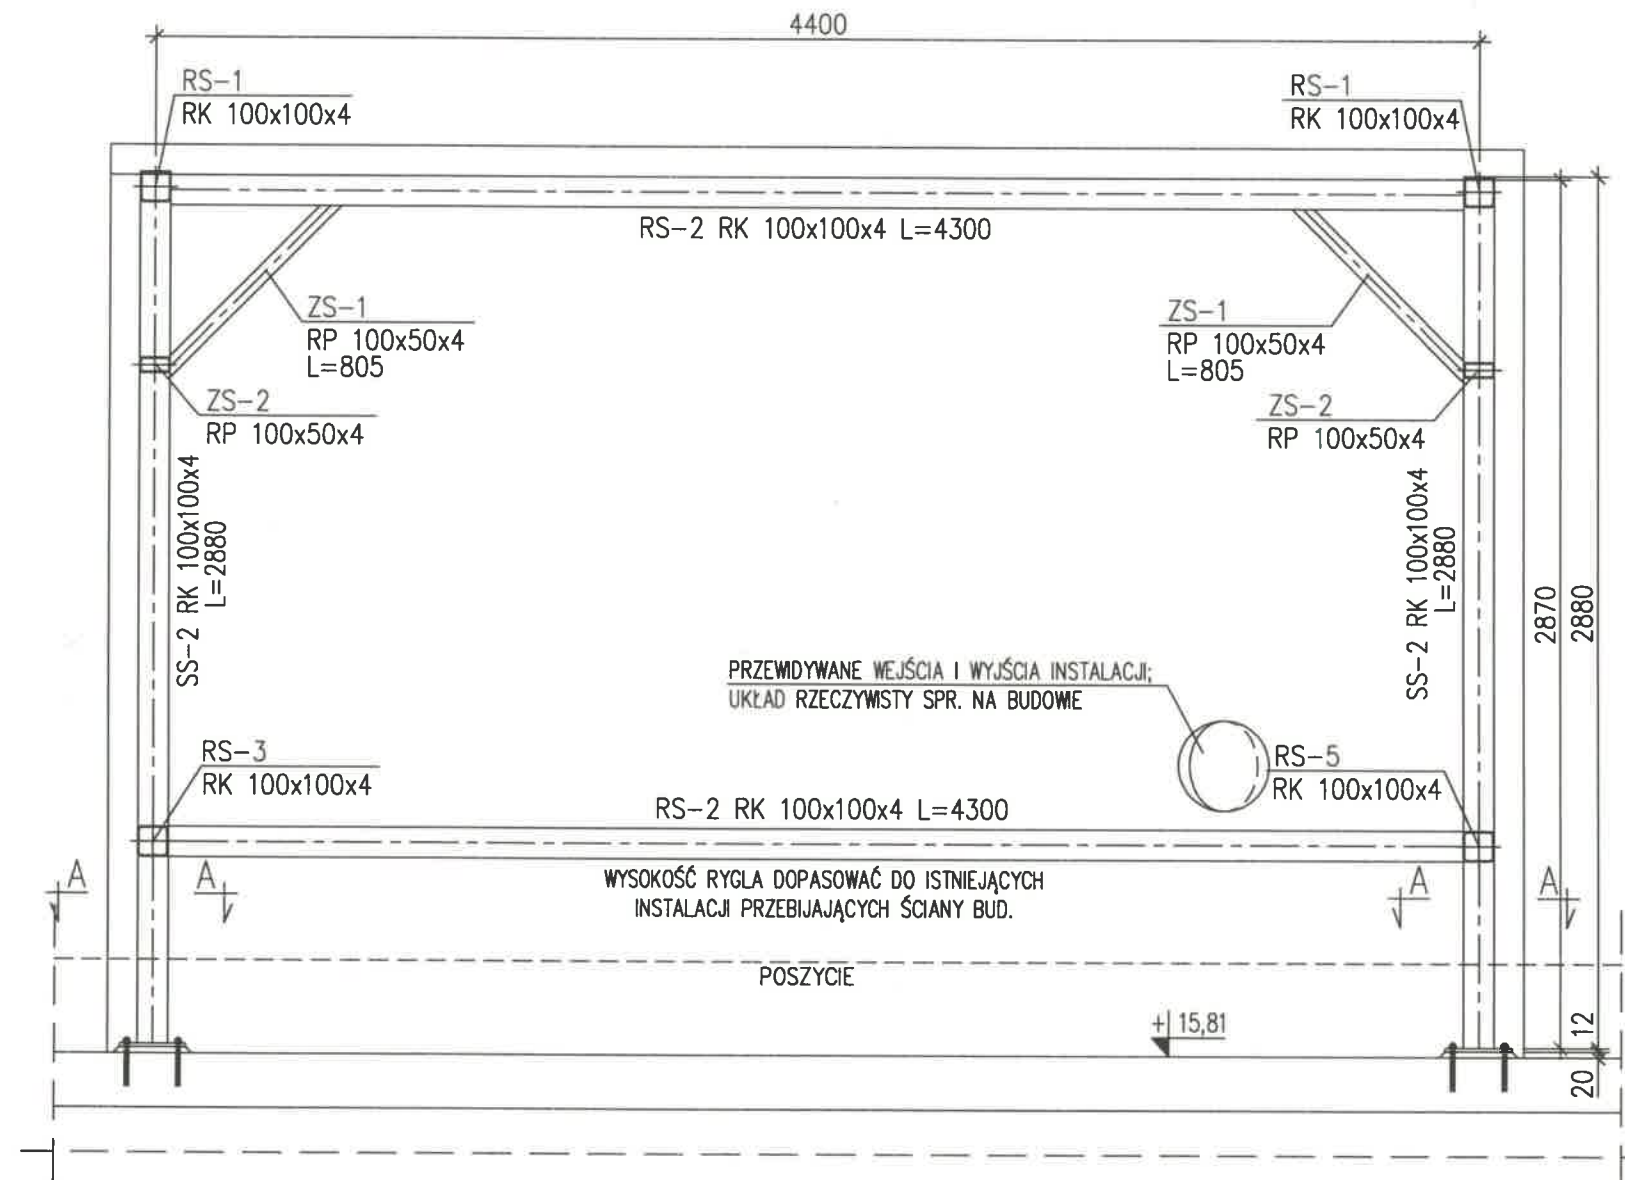

Roboty nierealizowane
**DOKUMENTACJA
POWYKONAWCZA**

KIEROWNIK BUDOWY
Rafał Kij
opr. nr ZAP/0061/OWOK/04

PROJEKTOWAŁ mgr inż. Krzysztof Walczak opr. nr ZAP/0075/POOK/04 spec. konstr. bez ogr. <i>K.W.</i>		
SPRAWDZIŁ inż. Artur Urbański opr. nr ZAP/0074/POOK/04 spec. konstr. bez ogr. <i>A.U.</i>		
temat: PROJEKT WYKONAWCZY KOMPLEKSU BUDYNKÓW BIUROWYCH NA POTRZEBY SZCZECIŃSKIEGO PARKU NAUKOWO – TECHNOLOGICZNEGO PRZY UL. NIEMIERZYŃSKIEJ W SZCZECINIE		
adres: Szczecin, ul. Niemierzyńska, dz. nr 48,49,50		
inwestor: Szczeciński Park Naukowo – Technologiczny, ul.Niemierzyńska 17a, 71-441 Szczecin		
rysunek: ZADASZENIA TECHNICZNE TYP "B" – WIDOK ŚCIANY 4 BUDYNEK "A"		
faza: P.W.	branża:	
skala: 1:25/1:10	miejsce i data: Szczecin 11.2012	Nr rys: <i>A52M</i> /KW

UWAGA:
OPRACOWANIE WYKONANO NA PODSTAWIE
PROJEKTÓW ARCHITEKTURY I INSTALACJI

Stal kształtowa: S235J2 (St3SX)
Elektrody EA 146 (ER146)
zabezpieczenie antykorozyjne wg opisu technicznego.