


WIDOK ŚCIANY 3
1:25
WIDOK OD STRONY WEWNĘTRZNEJ

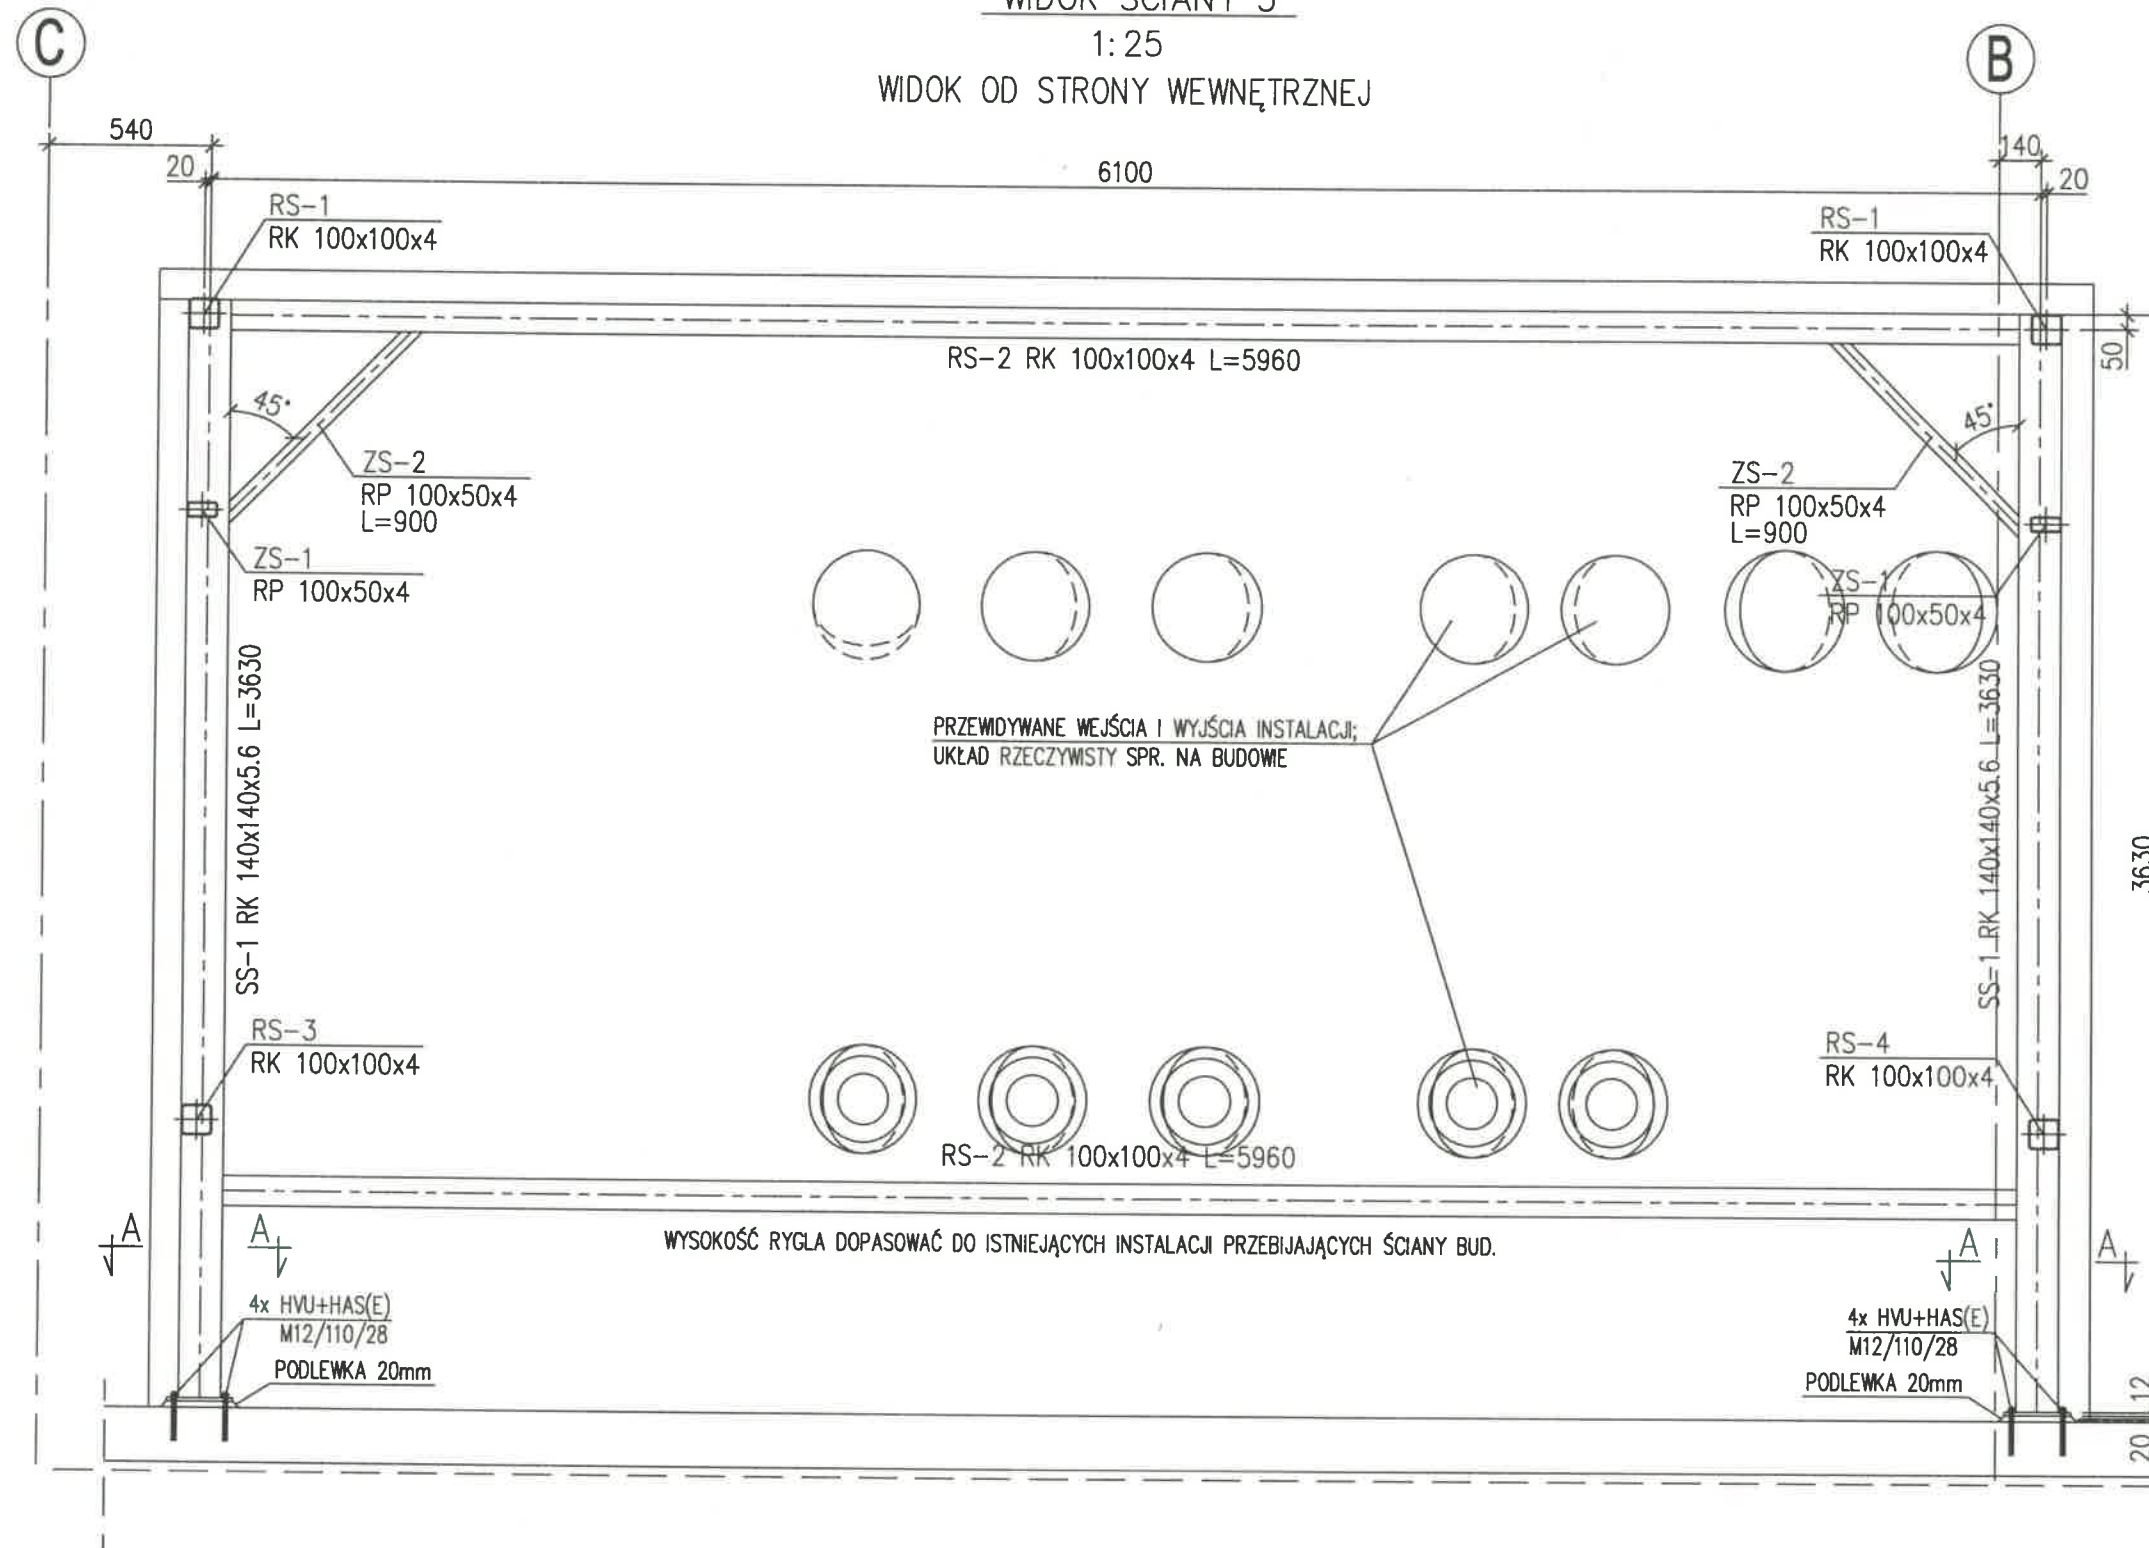

Roboty niezrealizowane
**DOKUMENTACJA
POWYKONAWCZA**

KIEROWNIK BUDOWY
Rafał Kryś
upr. nr ZAP/0061/OWOK/04

PROJEKTOWAŁ mgr inż. Krzysztof Walczak upr. nr ZAP/0075/POOK/04 spec. konstr. bez ogr.	
SPRAWDZIŁ inż. Artur Urbański upr. nr ZAP/0074/POOK/04 spec. konstr. bez ogr.	
temat: PROJEKT WYKONAWCZY KOMPLEKSU BUDYNKÓW BIUROWYCH NA POTRZEBY SZCZECIŃSKIEGO PARKU NAUKOWO – TECHNOLOGICZNEGO PRZY UL. NIEMIERZYŃSKIEJ W SZCZECINIE	
adres: Szczecin, ul. Niemierzyńska, dz. nr 48,49,50	
inwestor: Szczeciński Park Naukowo – Technologiczny, ul. Niemierzyńska 17a, 71-441 Szczecin	
rysunek: ZADASZENIA TECHNICZNE TYP "A" – WIDOK ŚCIANY 3 BUDYNEK "A"	
faza: P.W.	branża:
skala: 1:25/1:10	miejsce i data: Szczecin 11.2012
Nr rys: 1526 /KW	

UWAGA:
OPRACOWANIE WYKONANO NA PODSTAWIE
PROJEKTÓW ARCHITEKTURY I INSTALACJI

Stal kształtowa: S235J2 (St3SX)
Elektrody EA 146 (ER146)
zabezpieczenie antykorozyjne wg opisu technicznego.

