
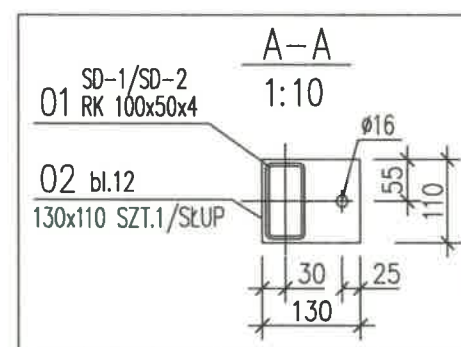
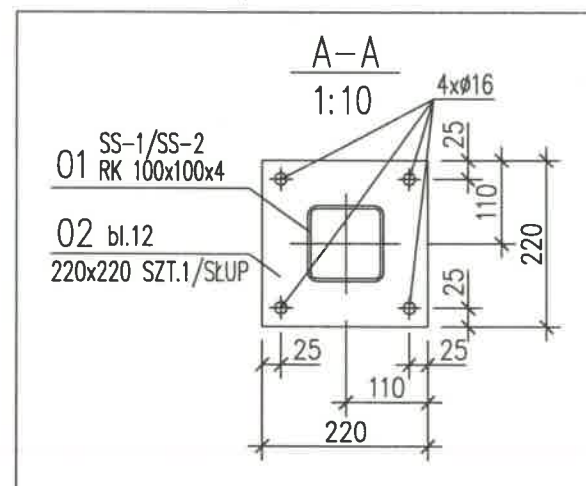


# WIDOK ŚCIANY 3

1:25

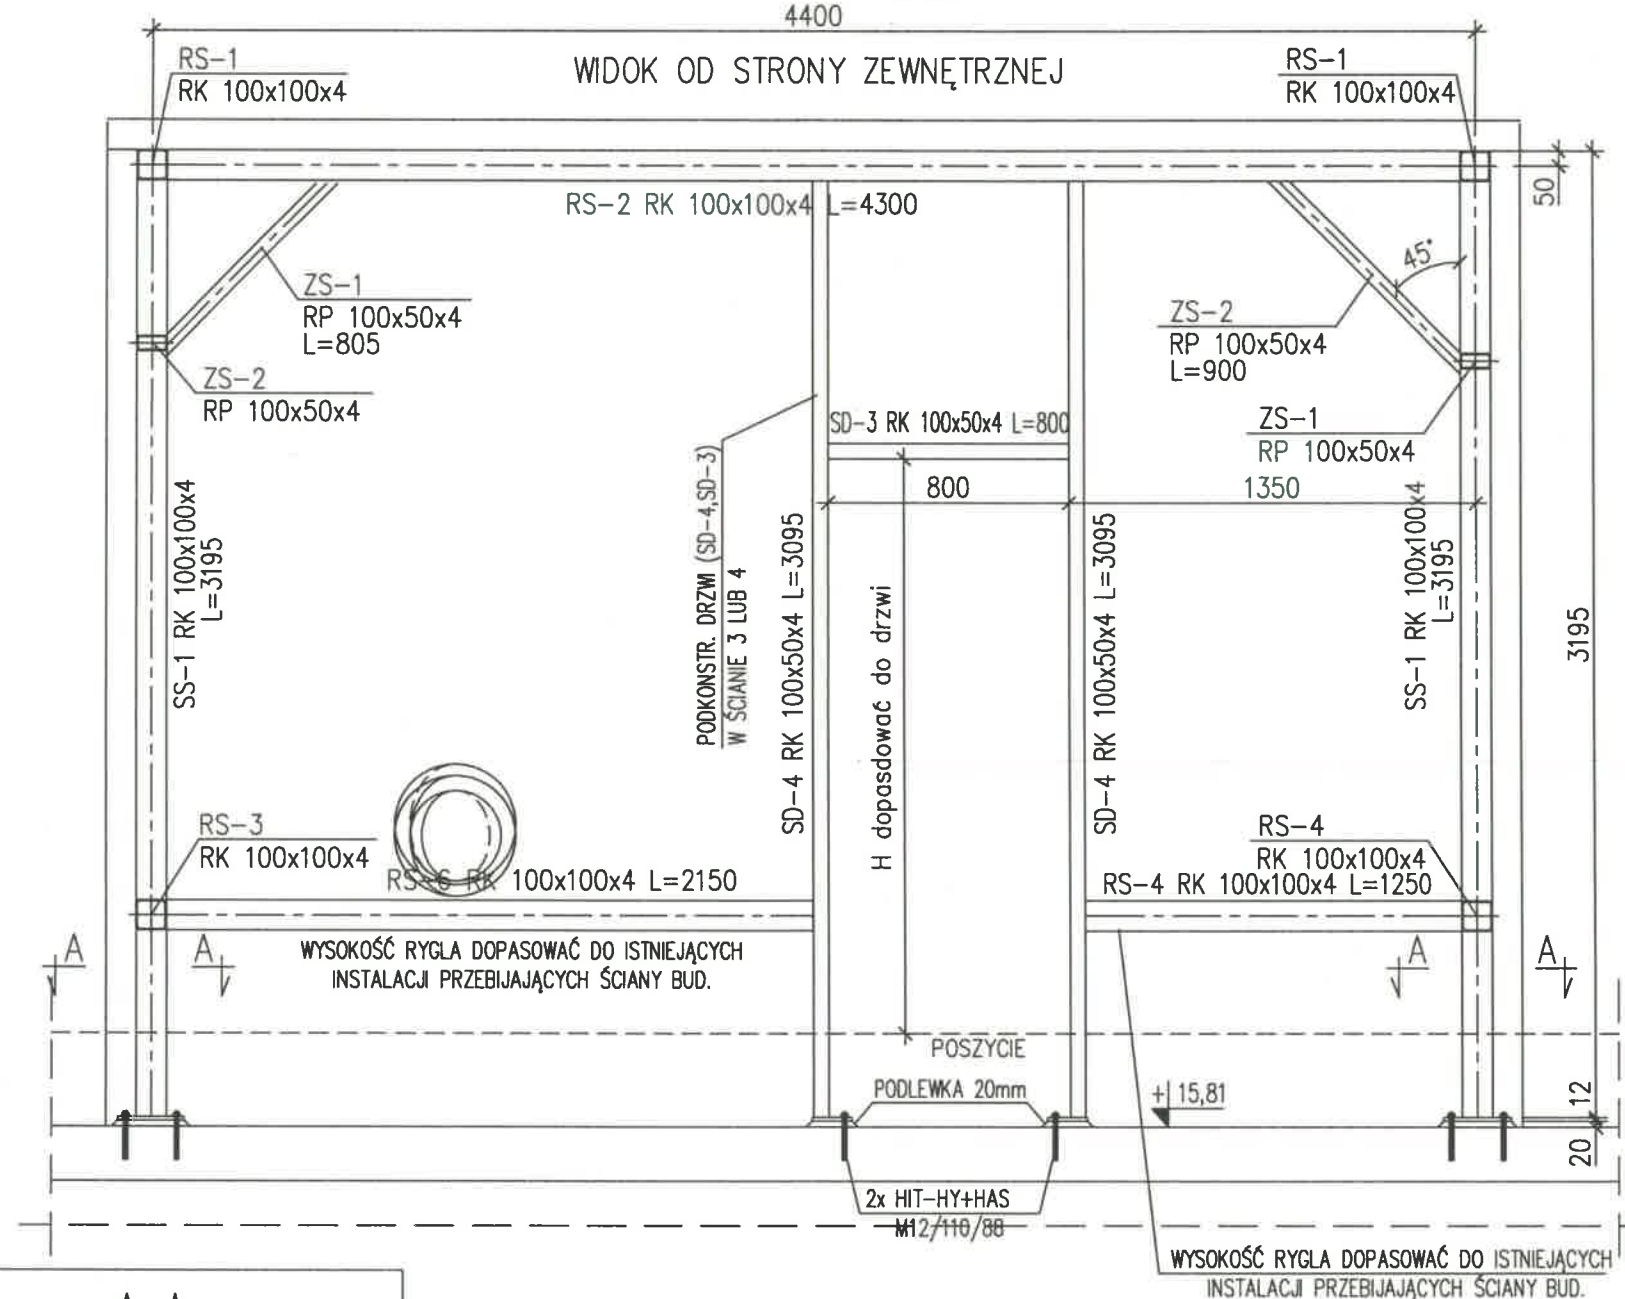

Roboty niezrealizowane

**DOKUMENTACJA  
POWYKONAWCZA**

KIEROWNIK BUDOWY

Ryszard Kryj

upr. nr ZAP/0061/OWOK/04

PROJEKTOWAŁ		
mgr inż. Krzysztof Walczak		
upr. nr ZAP/0075/POOK/04		
spec. konstr. bez ogr.		
SPRAWDZIŁ		
inż. Artur Urbański		
upr. nr ZAP/0074/POOK/04		
spec. konstr. bez ogr.		
temat: PROJEKT WYKONAWCZY		
KOMPLEKSU BUDYNKÓW BIUROWYCH		
NA POTRZEBY SZCZECIŃSKIEGO PARKU		
NAUKOWO – TECHNOLOGICZNEGO PRZY		
UL. NIEMIERZYŃSKIEJ W SZCZECINIE		
adres: Szczecin, ul. Niemierzyńska, dz. nr 48,49,50		
inwestor: Szczeciński Park Naukowo – Technologiczny,		
ul.Niemierzyńska 17a, 71-441 Szczecin		
rysunek: ZADASZENIA TECHNICZNE TYP "B"		
– WIDOK ŚCIANY 3		
BUDYNEK "A"		
faza:	branża:	
P.W.		
skala:	miejsce i data:	Nr rys:
1:25/1:10	Szczecin 11.2012	AD210 /KW

UWAGA:  
OPRACOWANIE WYKONANO NA PODSTAWIE  
PROJEKTÓW ARCHITEKTURY I INSTALACJI

Stal kształtowa: S235J2 (St3SX)  
Elektrody EA 146 (ER146)  
zabezpieczenie antykorozyjne wg opisu technicznego.