


**DOKUMENTACJA
POWYKONAWCZA**

REF ID: A66111
npr nr ZAP00610WOK/04

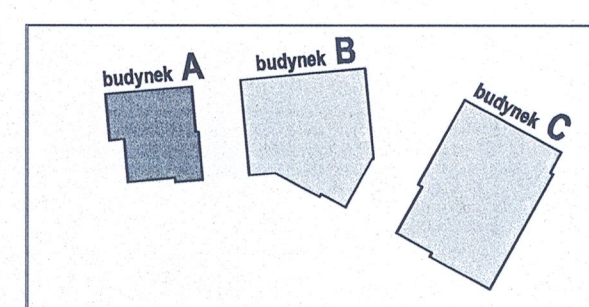


portal | pracownia projektowa

Portal-PP Sp. z o.o. Spółka Komandytowa
71-604 Szczecin, ul. Szarotki 9, tel: 695 15 15 42, 091 81 22 199, biuro@pp-portal.pl
www.pp-portal.pl

**KOMPLEKS ZABUDOWY USŁUGOWEJ NA
POTRZEBY SZCZECIŃSKIEGO PARKU NAUKOWO-
TECHNOLOGICZNEGO PRZY UL. NIEMIERYŃSKIEJ
W SZCZECINIE
ETAP II- ZAGOSPODAROWANIE TERENU, GARAŻ
PODZIEMNY, BUDYNKI A I B**

Szczecin, ul. Niemierzyńska, dz. nr 3/7, 3/5 i 1/8

Szczeciński Park Naukowo - Technologiczny, ul.Kolumba, Szczecin

mgr inż. arch. Agnieszka Witkowska, upr. nr 28/ZPOIA/2005
projektant: 

mgr inż. arch. Agnieszka Geller
mgr inż. arch. Arkadiusz Nowakowski
mgr inż. arch. Bartosz Klinicki
architekt wystawca: _____

mgr inż. arch. Maciej Zombirt, upr. nr 41/Sz/99

RZUT PŁYTY STROPODACHU

RZUT PŁYTY STROPODACHU

ryk

architektura


1:100

SKALA:

Szczecin, lipiec 2010r

DATA:

A4

nr rys.

UWAGA:
Kopiowanie, publikacje oraz wszelkie inne formy wykorzystania projektu bez zgody autorów będą naruszeniem przepisów wynikających z Ustawy z dnia 4.02.1994 r. o prawie autorskim i prawach pokrewnych.

[illegible]