


3

WIDOK ŚCIANY 2
1:25
WIDOK OD STRONY WEWNĘTRZNEJ

4

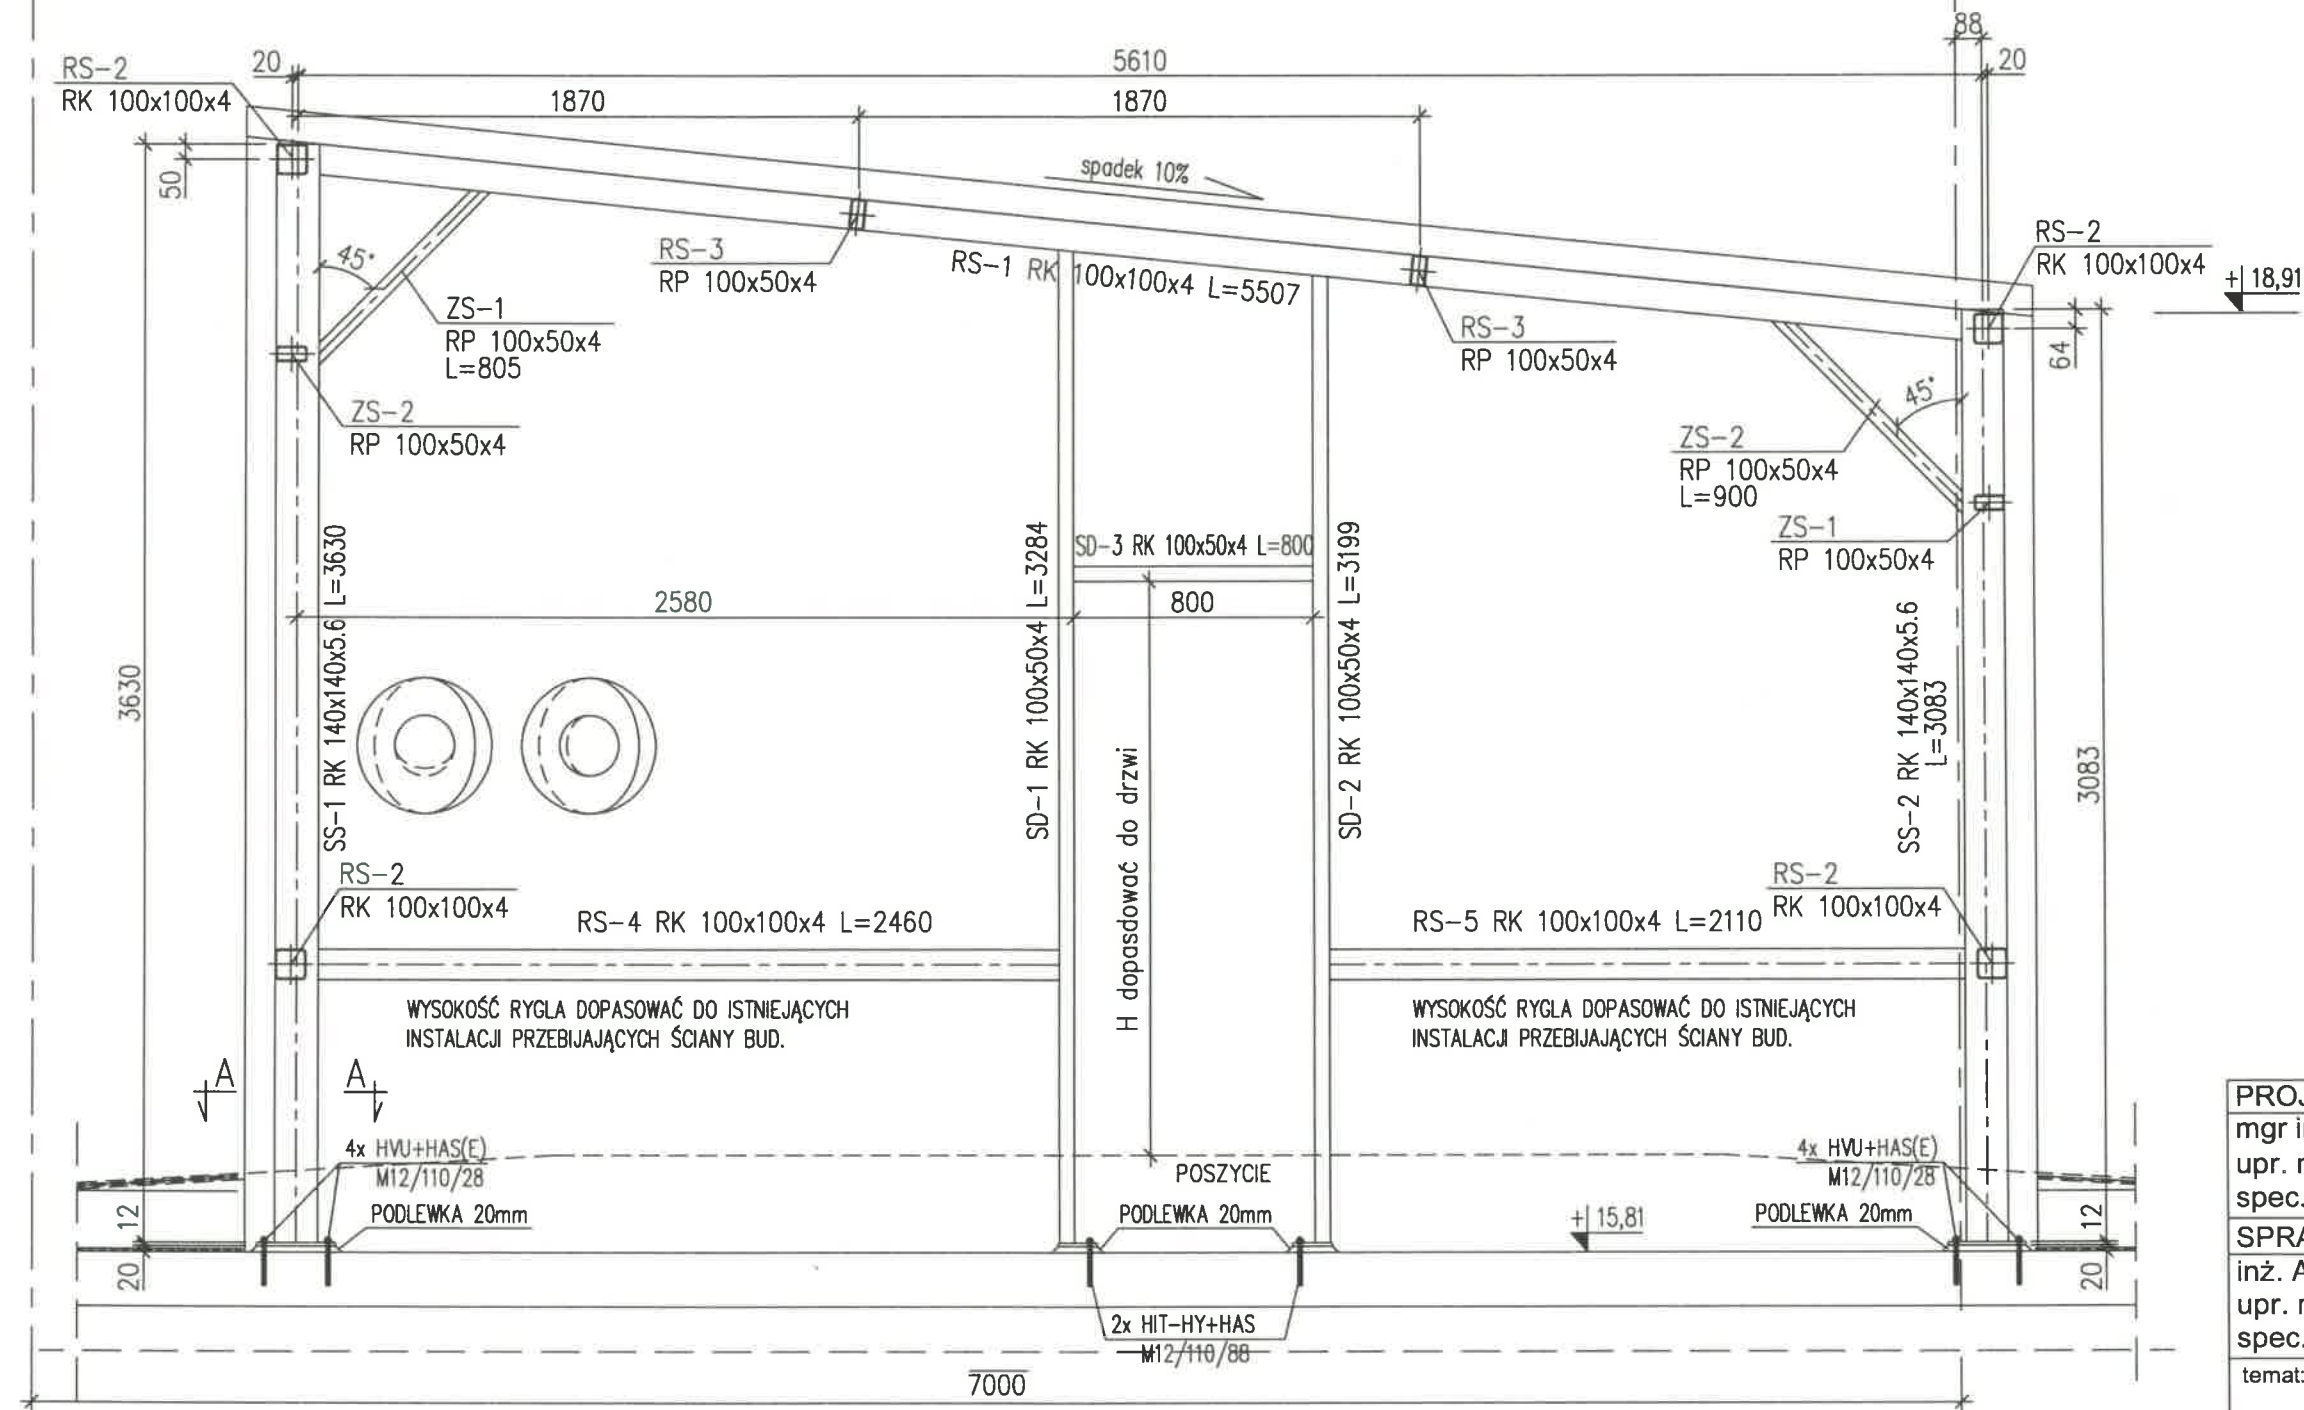

Roboty nierealizowane
**DOKUMENTACJA
POWYKONAWCZA**

KIEROWNIK BUDOWY

mgr inż. Krzysztof Walczak
opr. nr ZAP/0061/OWOK/04

PROJEKTOWAŁ

mgr inż. Krzysztof Walczak
opr. nr ZAP/0075/POOK/04
spec. konstr. bez ogr.

SPRAWDZIŁ

inż. Artur Urbański
opr. nr ZAP/0074/POOK/04
spec. konstr. bez ogr.

temat: PROJEKT WYKONAWCZY
KOMPLEKSU BUDYNKÓW BIUROWYCH
NA POTRZEBY SZCZECIŃSKIEGO PARKU
NAUKOWO – TECHNOLOGICZNEGO PRZY
UL. NIEMIERZYŃSKIEJ W SZCZECINIE

adres: Szczecin, ul. Niemierzyńska, dz. nr 48,49,50

inwestor: Szczeciński Park Naukowo – Technologiczny,
ul. Niemierzyńska 17a, 71-441 Szczecin

rysunek: ZADASZENIA TECHNICZNE TYP "A"
– WIDOK ŚCIANY 2
BUDYNEK "A"

faza: P.W.

branża:

skala: 1:25/1:10

miejsce i data: Szczecin 11.2012

Nr rys: A525 /KW

UWAGA:
OPRACOWANIE WYKONANO NA PODSTAWIE
PROJEKTÓW ARCHITEKTURY I INSTALACJI

Stal kształtowa: S235J2 (St3SX)

Elektrody EA 146 (ER146)

zabezpieczenie antykorozyjne wg opisu technicznego.

