
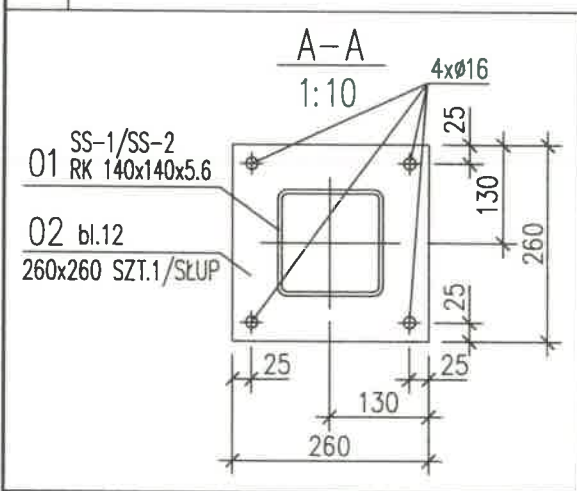


3

WIDOK ŚCIANY 1
1:25
WIDOK OD STRONY ZEWNĘTRZNEJ

4

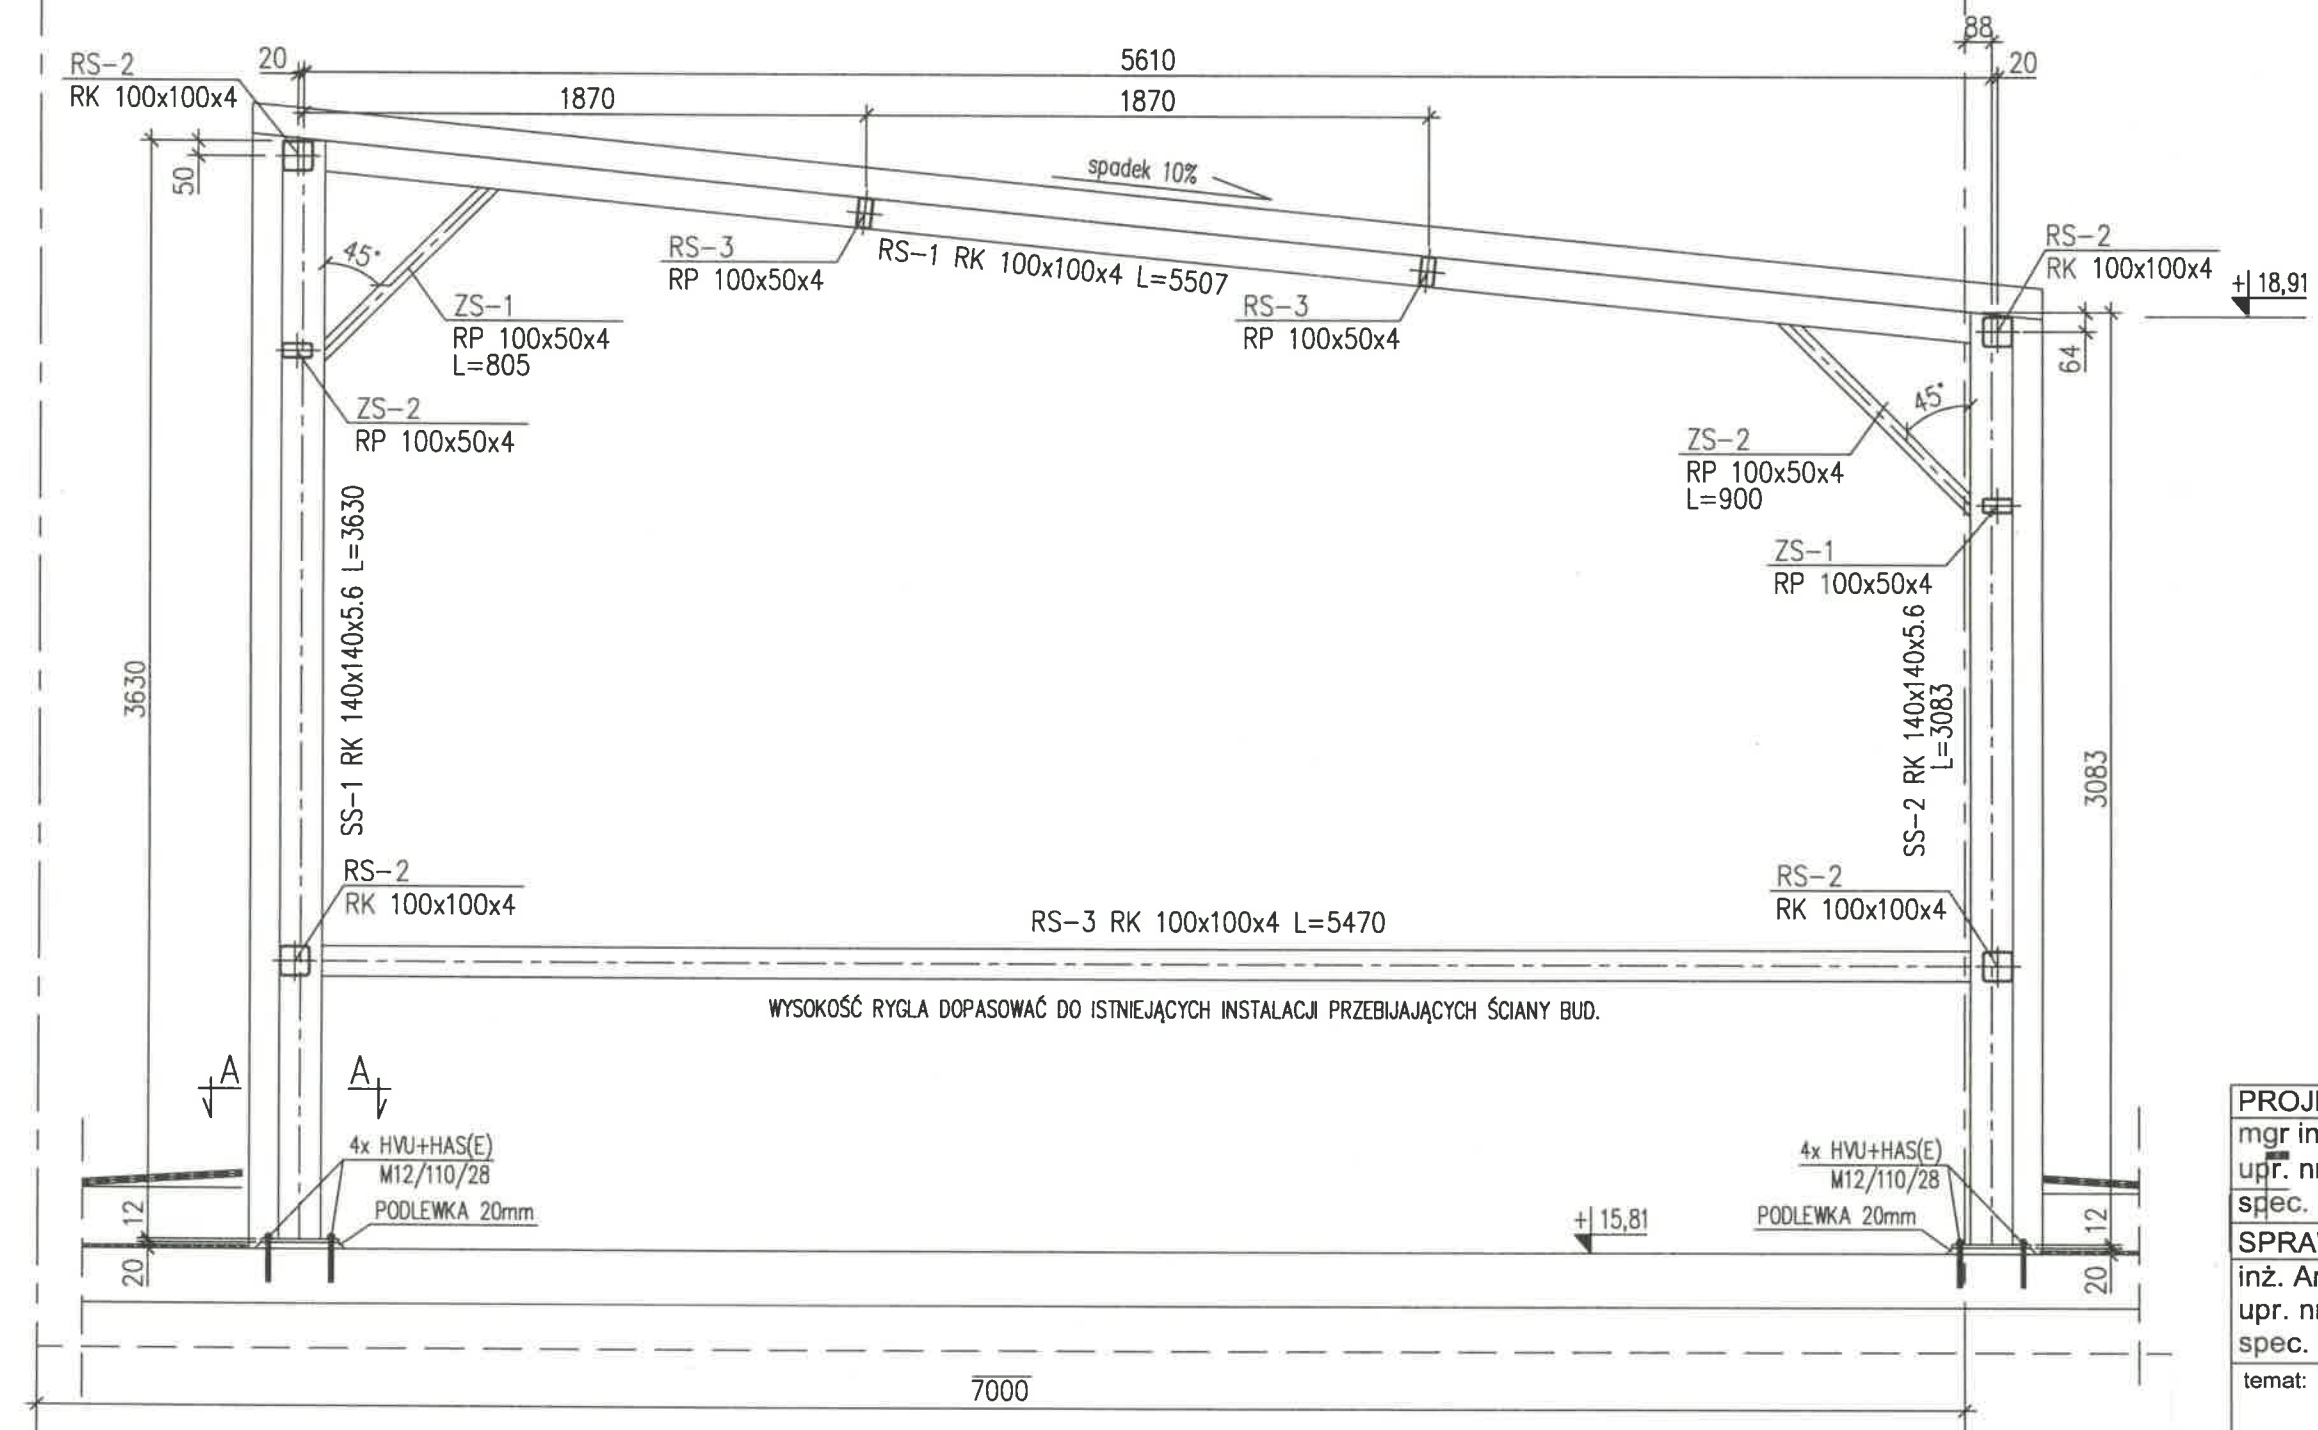

Roboty niezrealizowane
**DOKUMENTACJA
POWYKONAWCZA**

KIEROWNIK BUDOWY
Rafał K...
upr. nr ZAP/0061/OWOK/04

PROJEKTOWAŁ		
mgr inż. Krzysztof Walczak		
upr. nr ZAP/0075/POOK/04		
spec. konstr. bez ogr.		
SPRAWDZIŁ		
inż. Artur Urbański		
upr. nr ZAP/0074/POOK/04		
spec. konstr. bez ogr.		
temat: PROJEKT WYKONAWCZY KOMPLEKSU BUDYNKÓW BIUROWYCH NA POTRZEBY SZCZECIŃSKIEGO PARKU NAUKOWO – TECHNOLOGICZNEGO PRZY UL. NIEMIERZYŃSKIEJ W SZCZECINIE		
adres: Szczecin, ul. Niemierzyńska, dz. nr 48,49,50		
inwestor: Szczeciński Park Naukowo – Technologiczny, ul. Niemierzyńska 17a, 71-441 Szczecin		
rysunek: ZADASZENIA TECHNICZNE TYP "A" – WIDOK ŚCIANY 1 BUDYNEK "A"		
faza:	branża:	
P.W.		
skala:	miejsce i data:	Nr rys:
1:25/1:10	Szczecin 11.2012	A524 /KW

UWAGA:
OPRACOWANIE WYKONANO NA PODSTAWIE
PROJEKTÓW ARCHITEKTURY I INSTALACJI

Stal kształtowa: S235J2 (St3SX)
Elektrody EA 146 (ER146)
zabezpieczenie antykorozyjne wg opisu technicznego.