

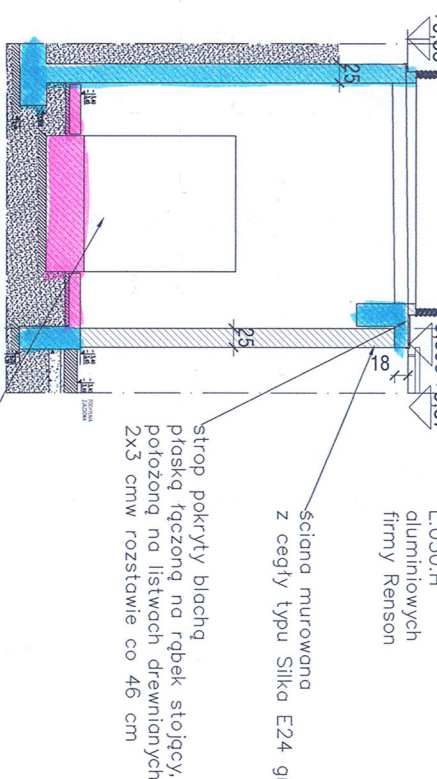
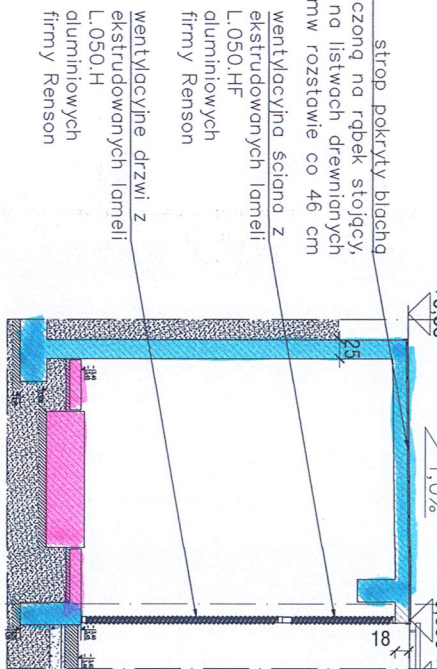
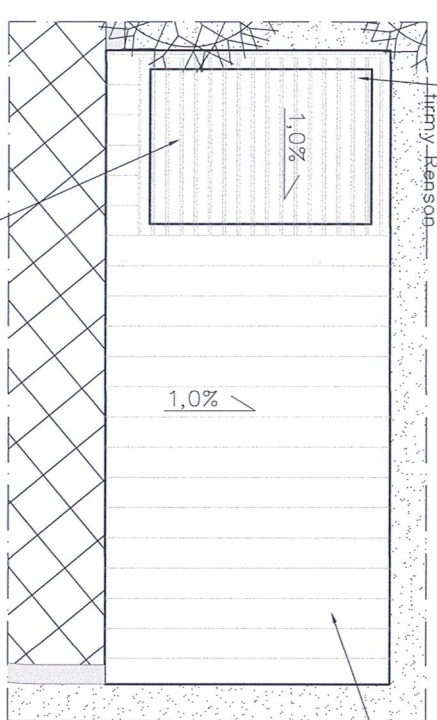


RZUT DACHU POMIESZCZENIA NA AGRAGAT


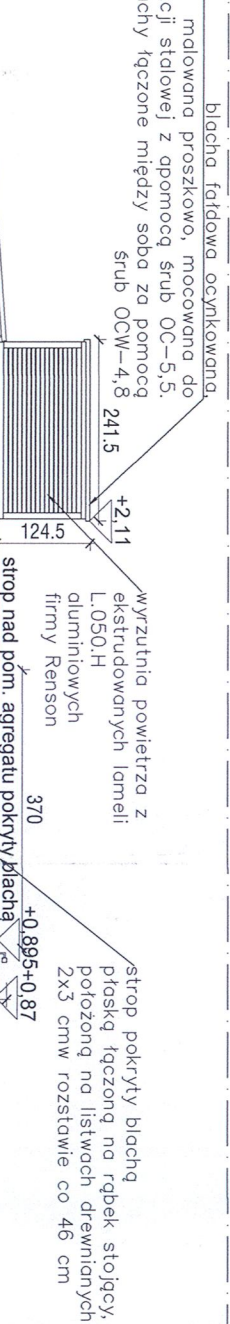


PRZEKRÓJ C-C

PRZEKRÓJ D-D

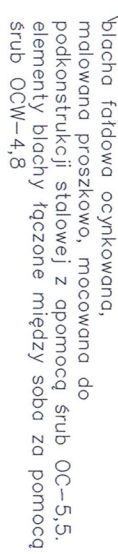

PRZEKRÓJ B-B

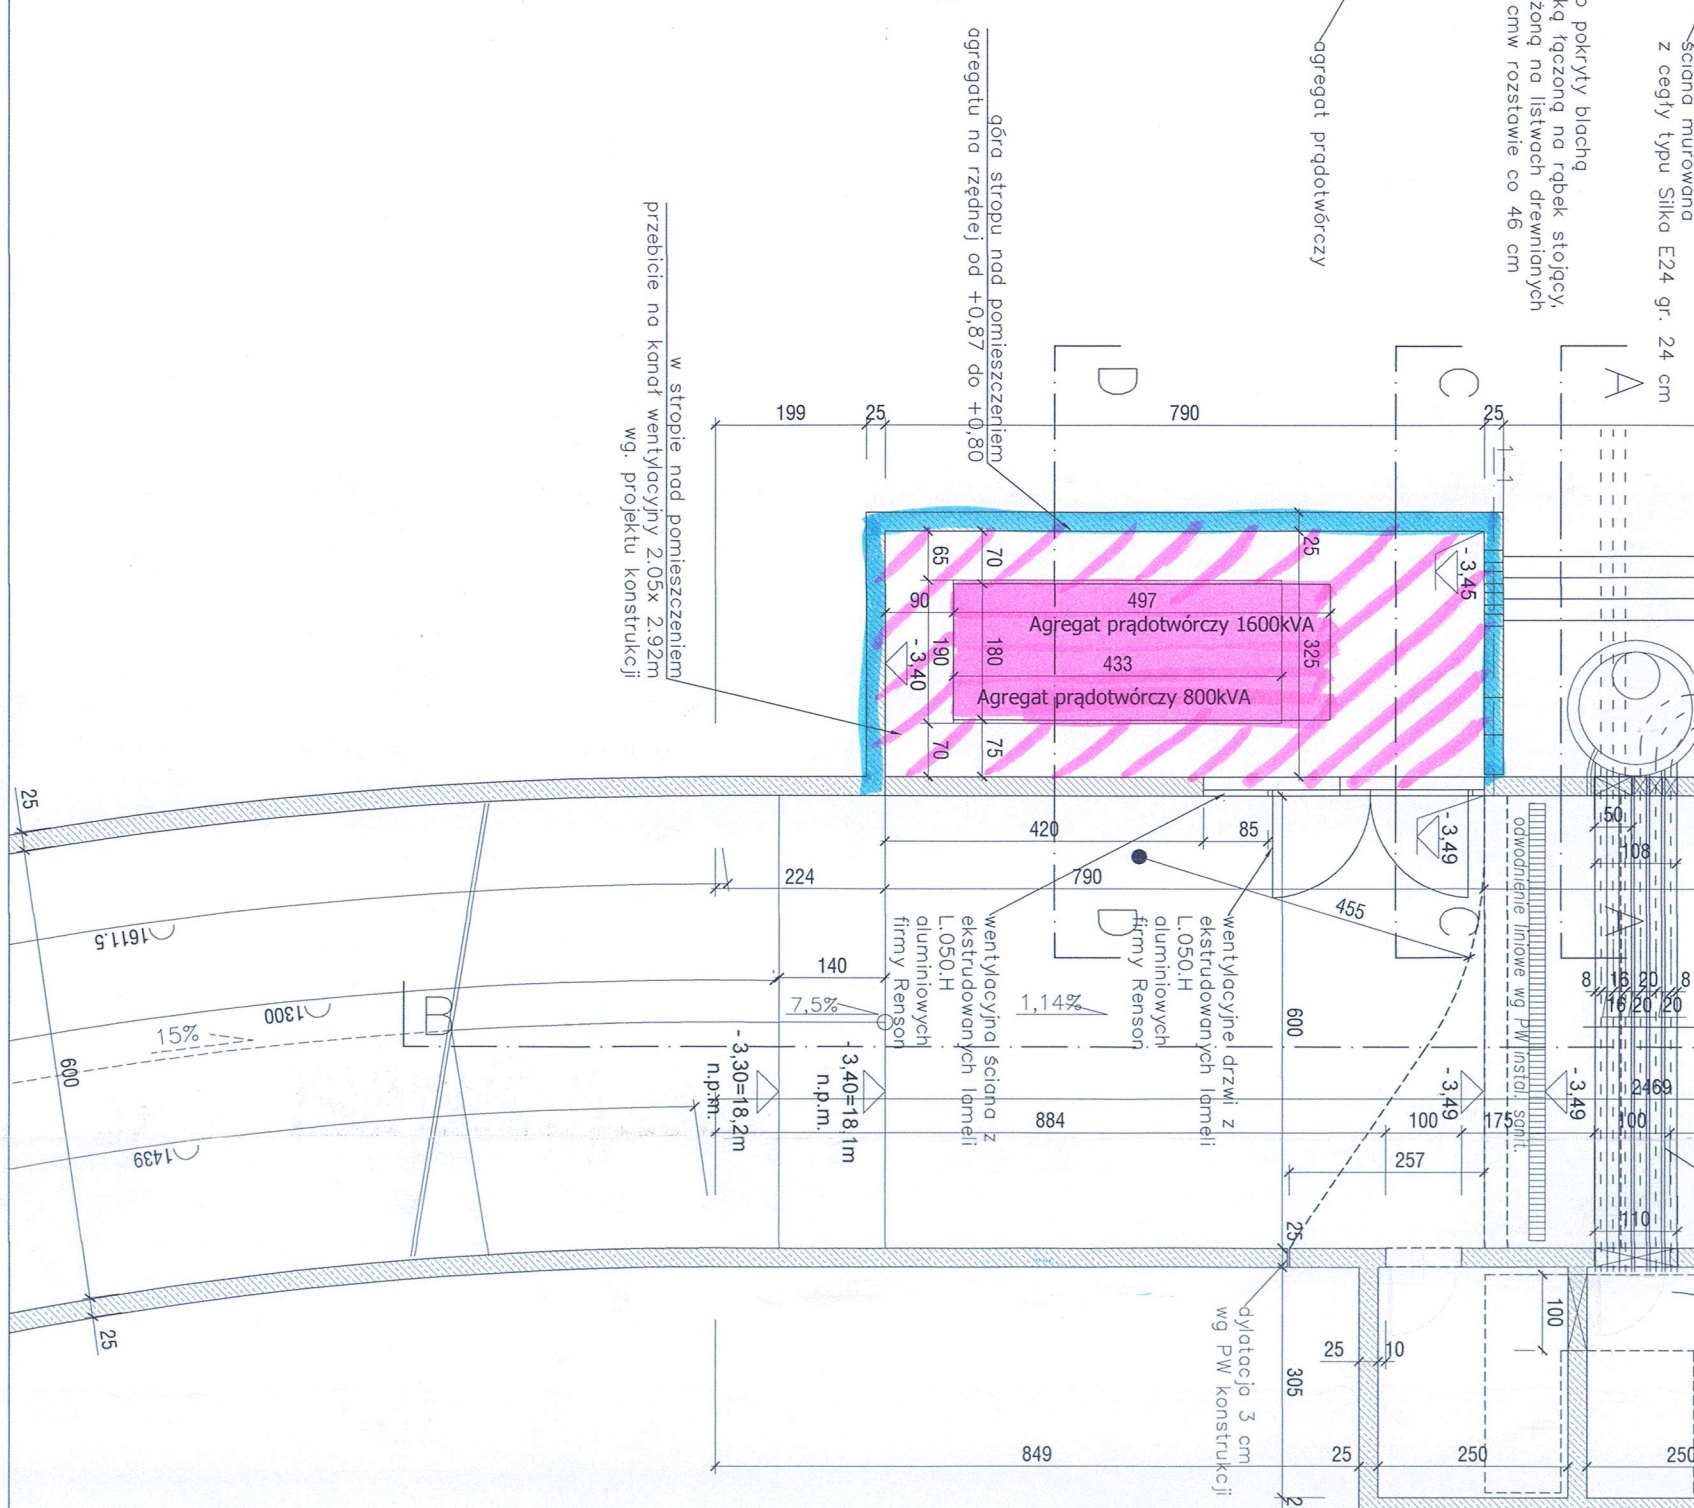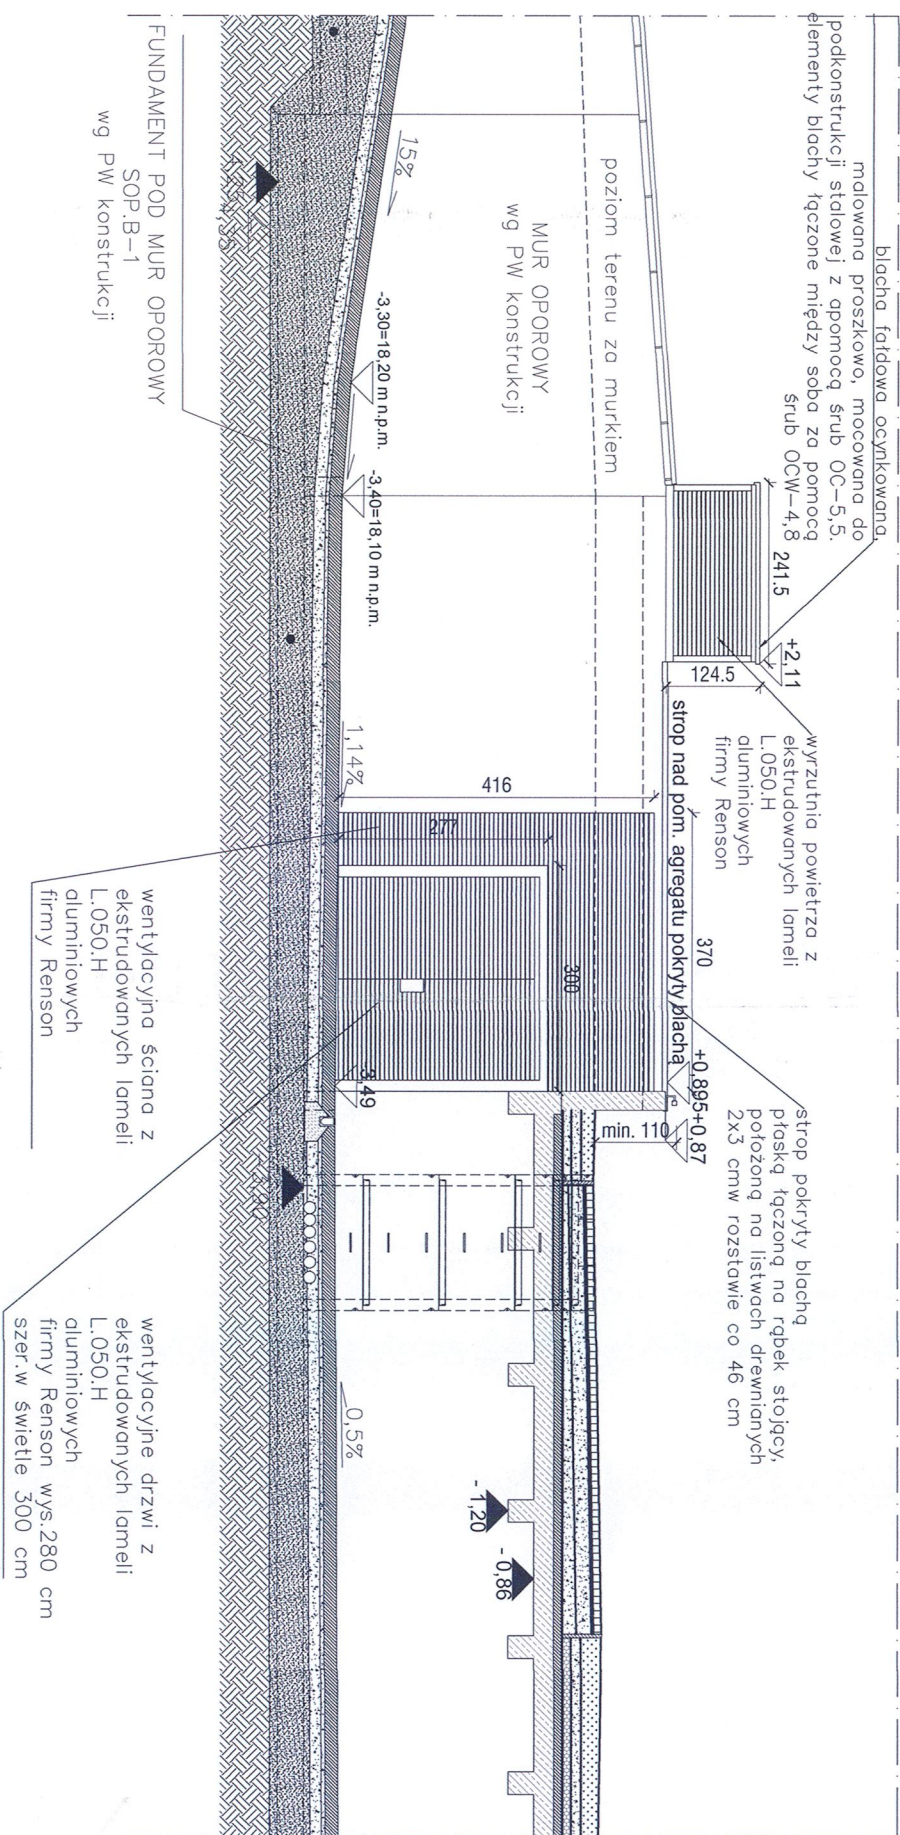


DOKUMENTACJA POWYKONAWCZA

KIEROWNIK BUDOWY

1 pr. nr ZAP/0061/OWOK/04

CITY architektki spółka z ograniczoną odpowiedzialnością

CITY architekci
CITY architekci spółka z ograniczoną odpowiedzialnością
spółka komandytowa
www.cityarchitekci.pl

WARSZAWA	00-610	SZCZECIN	71-410
ul. Lekarska 8		ul. Niedziałkowskię 24	
tel. 22 825 14 32		tel. 91 881 20 48	
fax. 22 875 02 61		fax. 91 881 21 56	
kom. 695 15 15 43		kom. 501 016 334	
Warszawa@cityorhitekcja.pl		sztcecin@cityorhitekcja.pl	

KOMPLEKS ZABUDOWY USŁUGOWEJ NA POTRZEBY
SZCZECIŃSKIEGO PARKU NUKOWO-TECHNOLOGICZNEGO
PRZY UL. NIEMIŃSKIEJ, W SZCZECINIE
ETAP II – ZAGOSPODAROWANIE
TERENU, GARAŻ PODZIEMNY, BUDYNKI
tenant

temat:
Szczecin, ul. Niemierzynska, dz. nr 49, 50 i 48
adres inwestycji:

Szczeciński Park Naukowo – Technologiczny,
ul. Niemierzyńska 17a, Szczecin

inwestor:
mgr inż. arch. Agnieszka Witkowska, upr. nr 28/ZP04/2005
projektant/autor projektu:

mgr inż. arch. Mocij Zombir, upr. nr 41/Sz/90
architekt sroprawozgony

POMIESZCZENIE NA
 AGREGAT PRADOTWÓRCZY

rys.
architektura
branża: 1:100
skala: G1

P.W. Tęcza:	Szczecin, maj 2012r	nr r/s.
	zmiana 18 lipiec 2012r	