



# PRZEKRÓJ PIONOWY PRZESZ OKNA TYPU O3 I O4

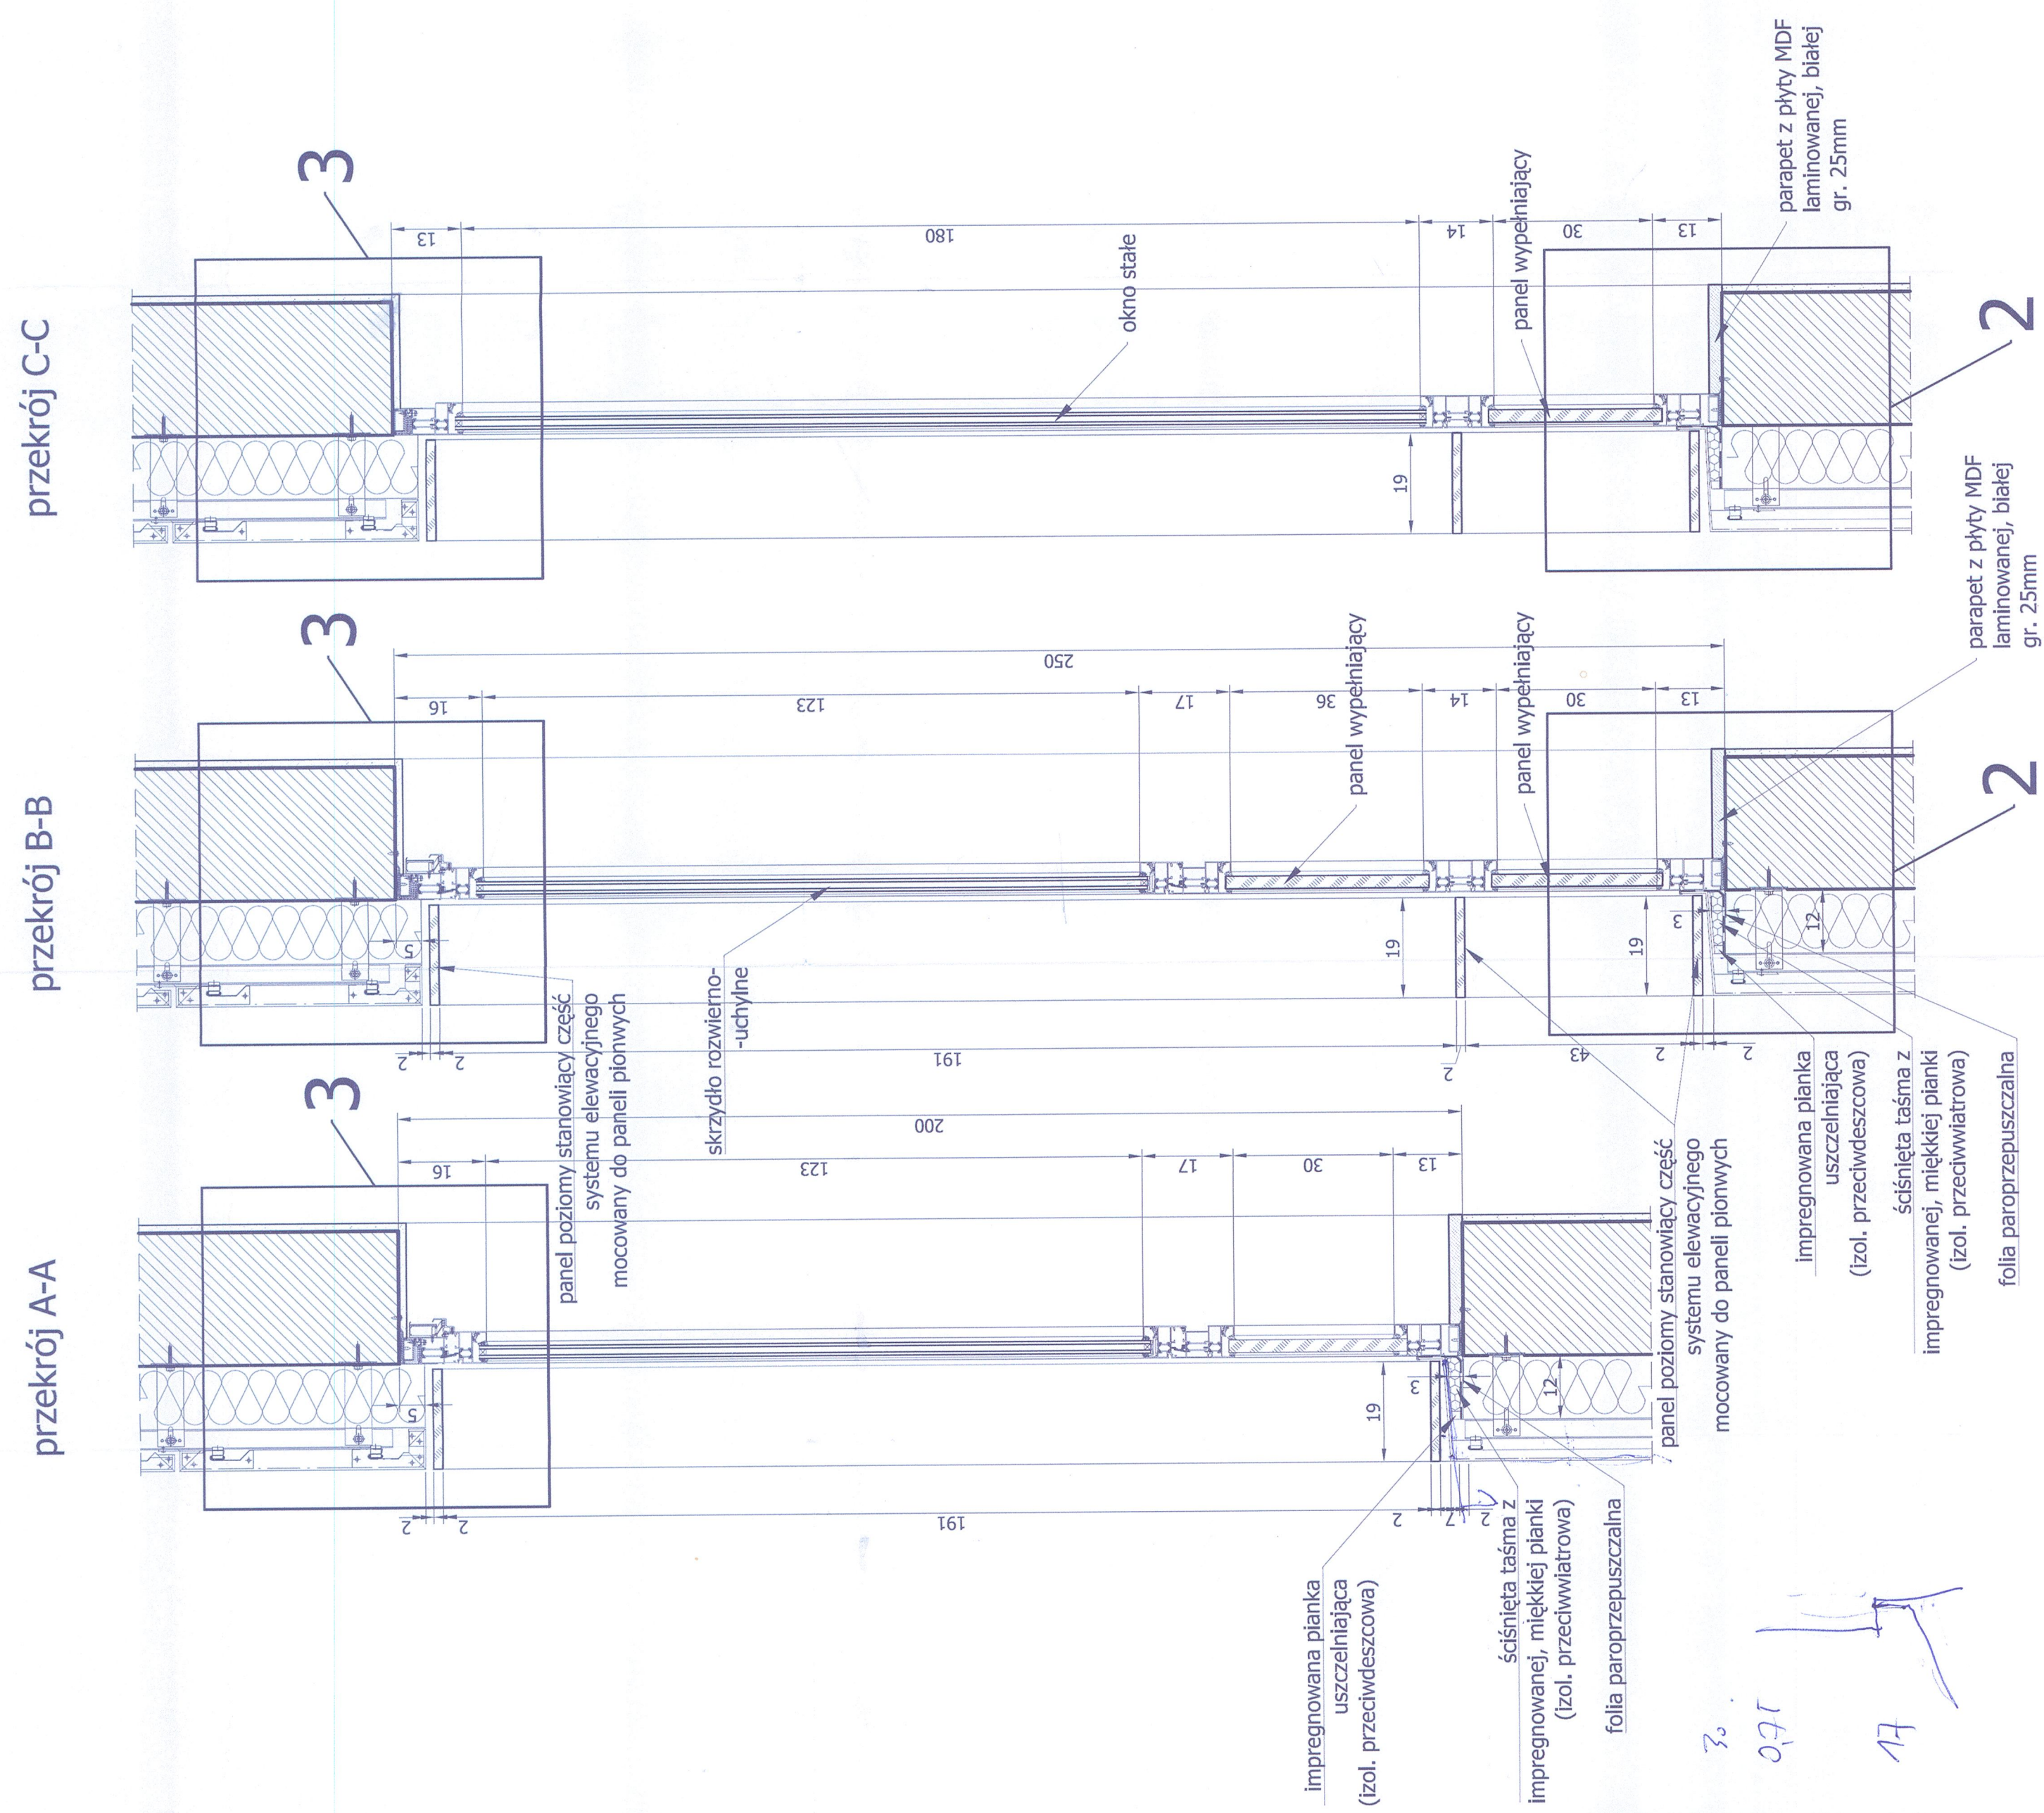

PRZEKRÓJ POZIOMY WSPÓLNY DLA OKIEN 01, 02, 03, 04

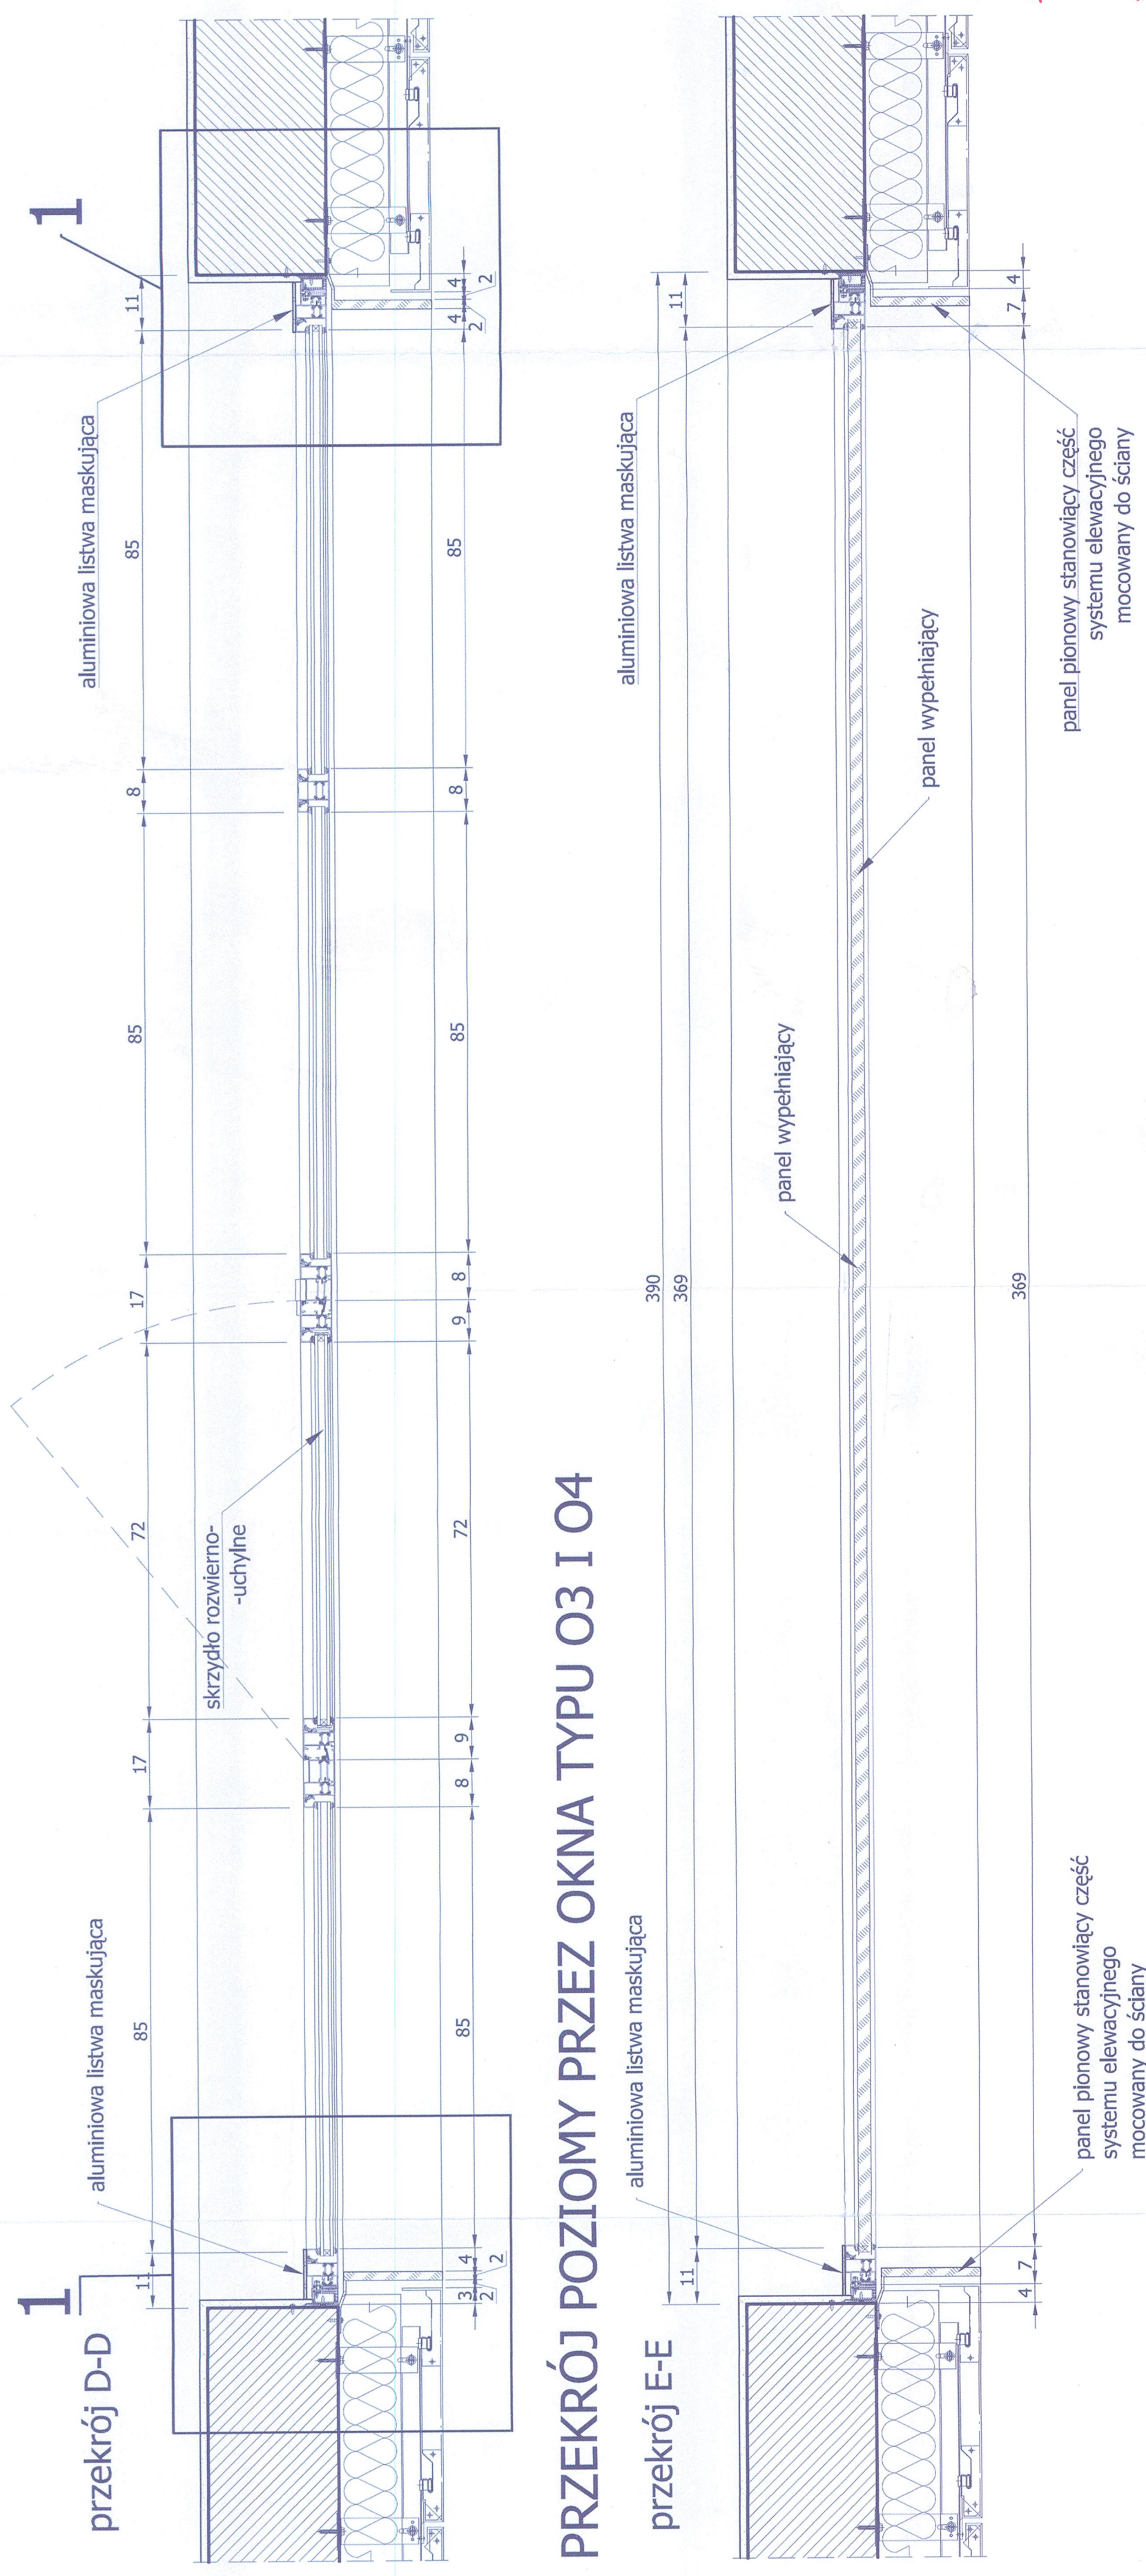


**DOKUMENTACJA  
POWYKONAWCZA**

KIEROWNIK BULOWY  
Kryj  
10010WOK/04

**portal** | pracownia projektowa  
Profesjonalnie zmieniamy marzenia w rzeczywistość

Portal-PP Sp. z o.o. Słota Komandorowa  
71-004 Szczecin, ul. Szosy 9, tel. 695 15 15 42, 091 81 22 190, [biuro@portal-pp.pl](mailto:biuro@portal-pp.pl)  
[www.portal-pp.pl](http://www.portal-pp.pl)

KOMPLEKS ZABUDOWY USŁUGOWEJ NA POTRZEBY  
SZCZECIŃSKIEGO PARKU NAUKOWO-  
TECHNOLOGICZNEGO PRZY UL. NIEMIERYŃSKIEJ  
W SZCZECINIE  
ETAP III - BUDYNEK C

Szczecin, ul. Miemiszewska, dz. nr 3/7, 3/5 i 1/8

Szczeciński Park Naukowy - Technologiczny, ul. Kolumbia, Szczecin

Szczeciński Park Naukowo - Technologiczny, ul. Kolumbia, Szczecin  
Inventor:

mgr inż. arch. Agnieszka Witkowska, upr. nr 23/ZPCIA/2005  
projektant

mgr inż. arch. Arkadiusz Nowakowski  
mgr inż. arch. Anita Wójcik

mgr inż. arch. Marij Zembait, upr. nr 41/Sz99

## DETAIL

2000


bez zgody autorów będą naruszeniem przepisów wynikających z

---