


# DETAL POŁĄCZENIA SUFITU PODWIESZANEGO ZE ŚCIANĄ DZIAŁOWĄ

Zelmes niezrealizowany

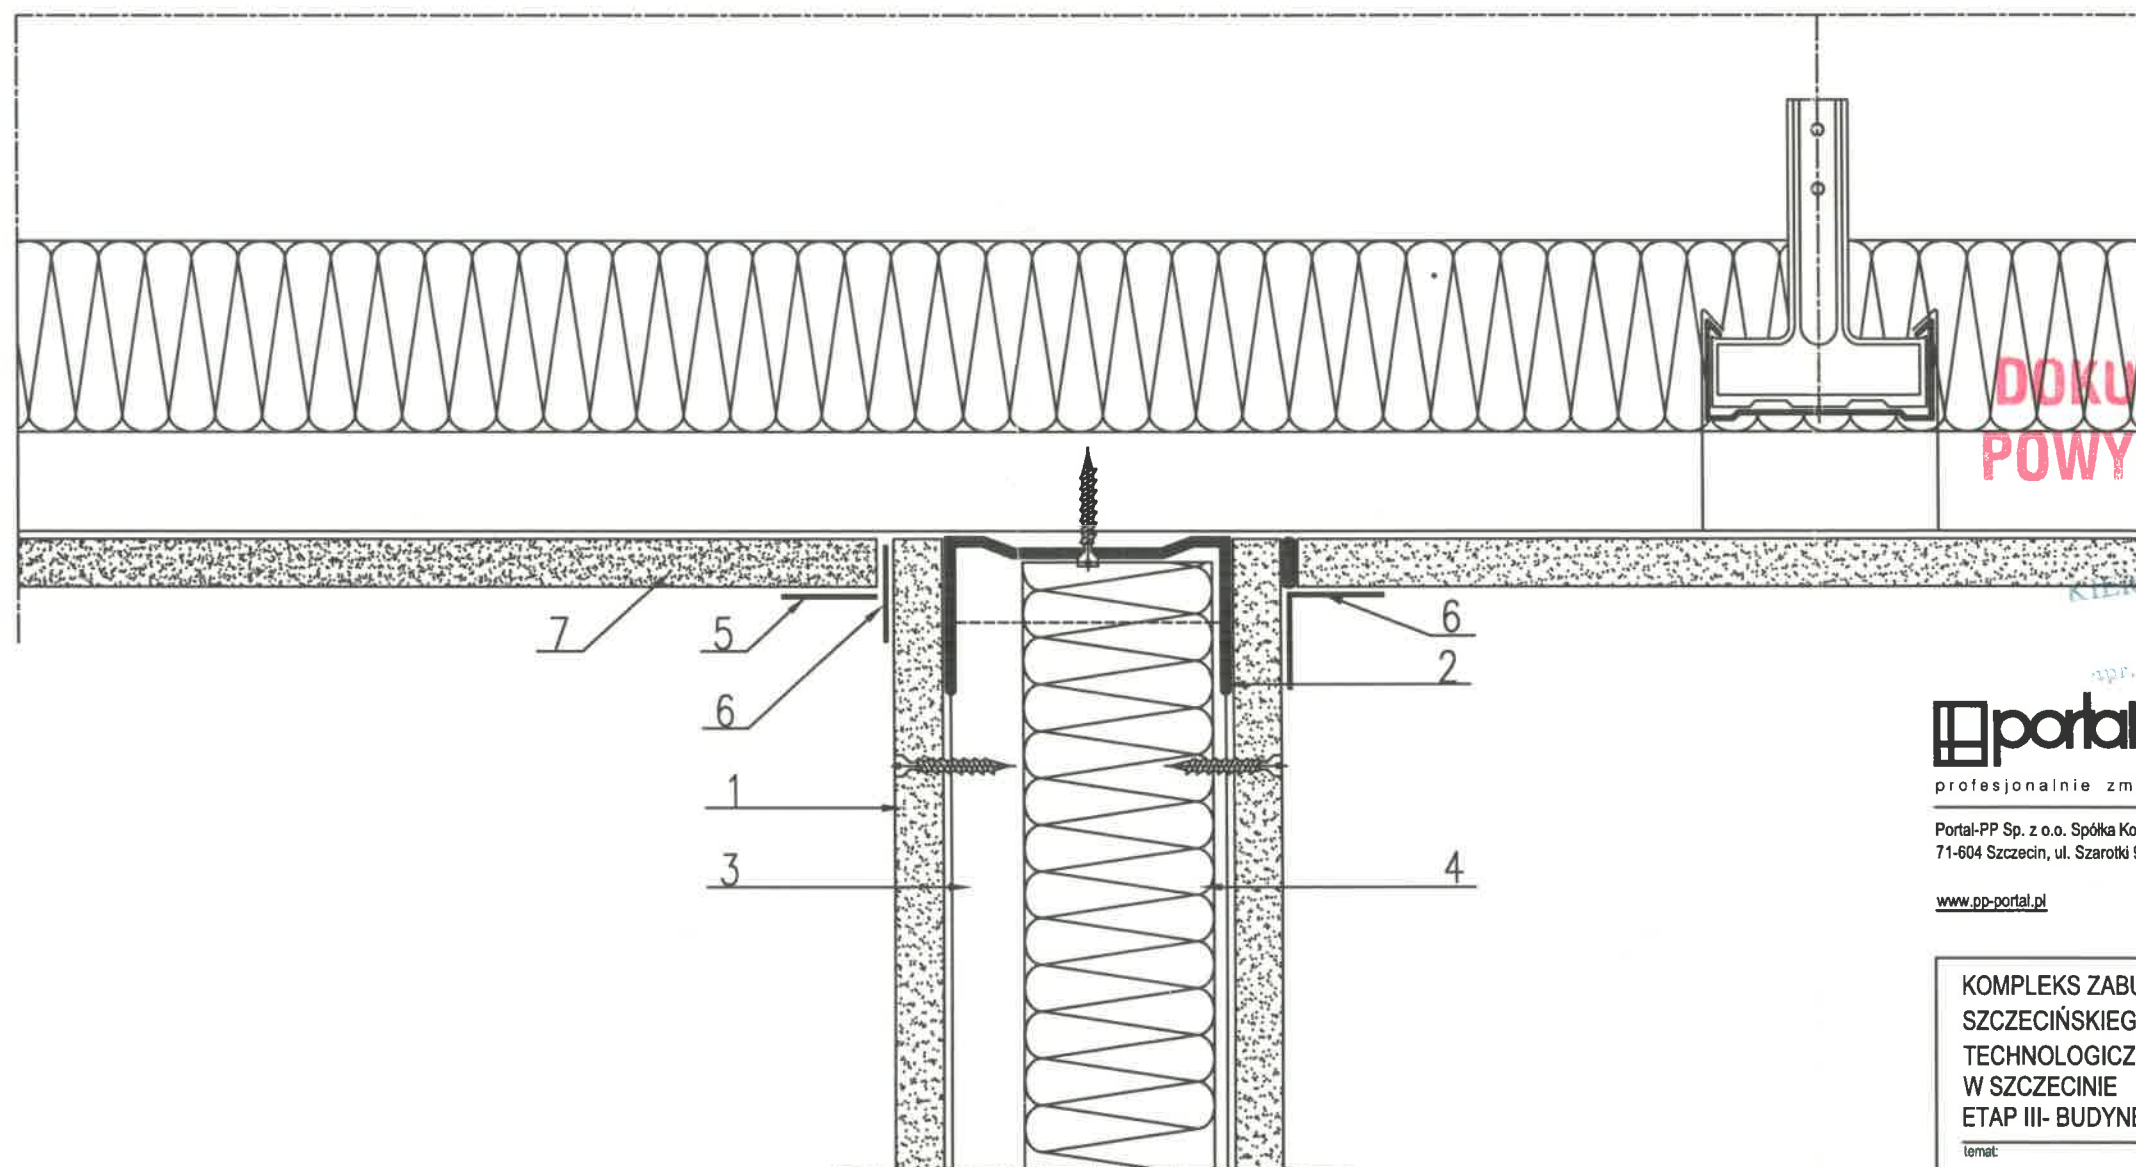

DOKUMENTACJA  
POWYKONAWCZA

KIEROWNIK BUDOWY  
Rafał Rzyj  
upr. nr ZAP/0001/OWOK/04

**portal** | pracownia projektowa  
profesjonalnie zmieniamy marzenia w rzeczywistość

Portal-PP Sp. z o.o. Spółka Komandytowa  
71-604 Szczecin, ul. Szarotki 9, tel: 695 15 15 42, 091 81 22 199, biuro@pp-portal.pl  
www.pp-portal.pl

- 1– Opłytywanie z płyt gipsowo–kartonowych
- 2– Profil poziomy UW
- 3– Profil słupkowy CW
- 4– Wypełnienie z wełny mineralnej kamiennej lub szklanej
- 5– Taśma spoinowa
- 6– Taśma samoprzylepna (poślizgowa)
- 7– Sufit podwieszany

KOMPLEKS ZABUDOWY USŁUGOWEJ NA POTRZEBY  
SZCZECIŃSKIEGO PARKU NAUKOWO-  
TECHNOLOGICZNEGO PRZY UL. NIEMIERZYŃSKIEJ  
W SZCZECINIE  
ETAP III- BUDYNEK C

temat:

Szczecin, ul. Niemierzyńska, dz. nr 3/7, 3/5 i 1/8  
adres inwestycji:

Szczeciński Park Naukowo - Technologiczny, ul. Kolumba, Szczecin  
inwestor:

mgr inż. arch. Agnieszka Witkowska, upr. nr 28/ZPOIA/2006  
projektant:

mgr inż. arch. Agnieszka Geller  
mgr inż. arch. Arkadiusz Nowakowski  
architekt asystent:

mgr inż. arch. Maciej Zombirt, upr. nr 41/Sz/99  
architekt sprawdzający:

DETAL NR 18

rys. architektura  
branża: 1:20  
P.W. Szczecin, lipiec 2010r  
data: nr rys. D18

UWAGA:  
Kopiowanie, publikacje oraz wszelkie inne formy wykorzystania projektu bez zgody autorów będą naruszeniem przepisów wynikających z Ustawy z dnia 4.02.1994 r. o prawie autorskim i prawach pokrewnych.