


sufit podwieszany, systemowy, w module 60x60 cm, konstrukcja nieważona lub płytka płytowa, szara, demontowane od dołu, np. ROCKFON SONAR

sufit podwieszany, systemowy, w module 60x60 cm, konstrukcja nieważona lub płytka płytowa, szara, demontowane od dołu, np. ROCKFON SONAR

Spis opraw:

- 1 LogClassic pl 3x14 T5 lub inna równoważna
- 2 LogClassic pl 4x14 T5 lub inna równoważna
- 3 Rula 2x28W lub inna równoważna
- 4 Kalamian Kireet 1x28W lub inna równoważna
- 5 Kalamian 2x28W lub inna równoważna
- 6 LogTrackd 1x28W z ramiem lub inna równoważna
- 7 Robin 70W CDMR111 lub inna równoważna
- 8 Robin 35W CDMR111 lub inna równoważna
- 9 LogStar nł MH 70W lub inna równoważna
- 10 LogStar nł 2x28 + szpła IP44 lub inna równoważna
- 11 Robin 35W CDMR111 lub inna równoważna
- 12 Alantylk 2x28W lub inna równoważna
- 13 Lider 70W lub inna równoważna
- 14 LogClassic pl 4x18 IP40 lub inna równoważna
- 15 CIBRUS 2x49 IP20 lub inna równoważna
- 16 Alantylk 2x18W lub inna równoważna
- E1 Brick Down 2x18W IP54 lub inna równoważna

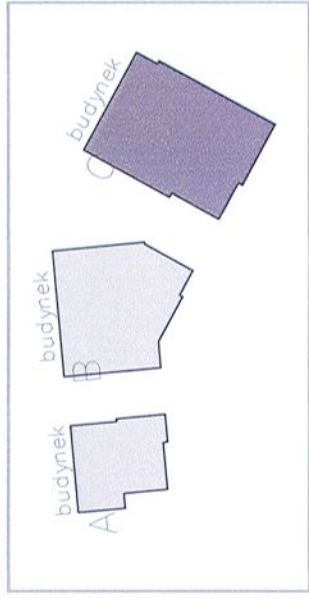

Wielobranzowy projekt budowlany i wykonawczy  
zawierający w sobie: 2008-2010 - Projektowanie  
Portal - np. z ograniczoną odpowiedzialnością sp. z o.o.  
Projekt aranżacji sporządzono w grudniu 2012.

KOMPLEKS ZABUDOWY USŁUGOWEJ NA POTRZEBY  
SZCZECIŃSKIEGO PARKU NAUKOWO-  
TECHNOLOGICZNEGO PRZY UL. NIEMIŃSKIEJ  
W SZCZECINIE

mgr inż. arch. Agnieszka Witkowska, upr. nr 28/2P/02005  
projektant architektury

mgr inż. arch. Marek Zombit, upr. nr 41/S/99  
projektant architektury


**DOKUMENTACJA  
POWYKONAWCZA**

KIEROWNIK BUDOWY  
mgr inż. arch. Agnieszka Witkowska, upr. nr 28/2P/02005  
projektant architektury

RZUT II PIĘTRA - rzut sufitów / zmiana

architektura 1:100  
P.B.  
W25za2  
nr 7/4